


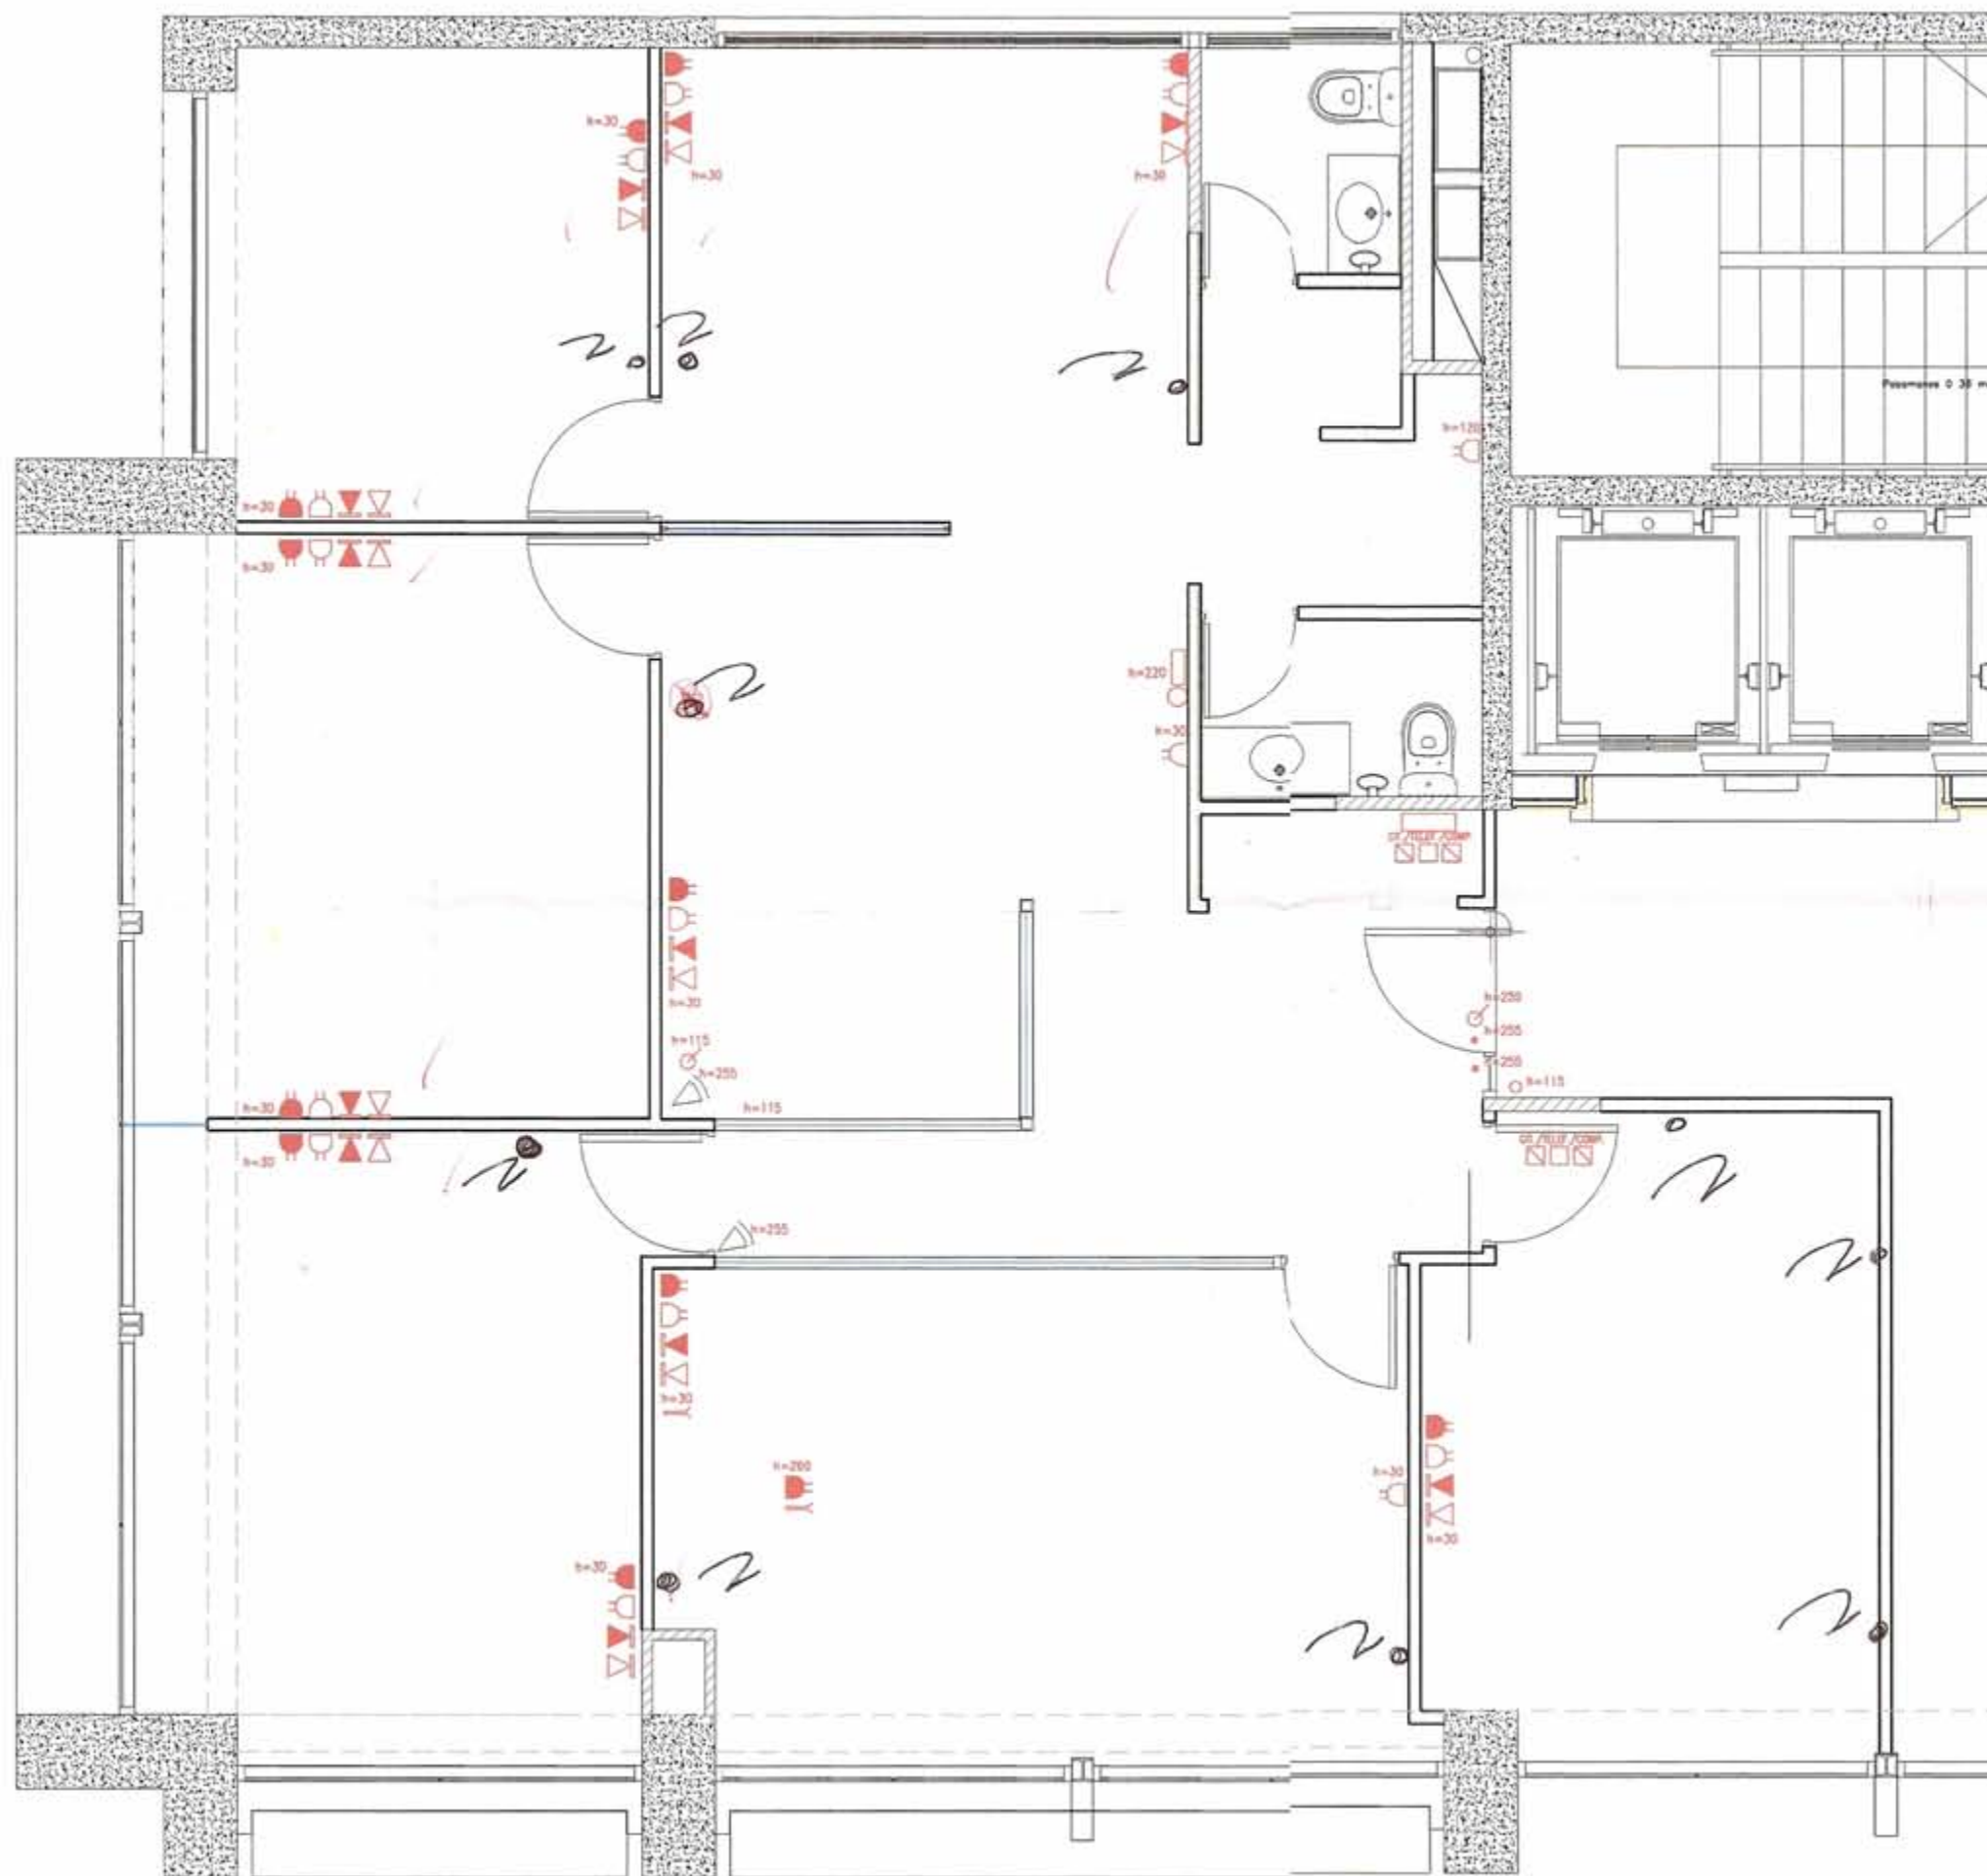

UBICACION:

PLANO: PLANO REQUERIMIENTOS ELECTRICOS
 ESCALA: 1:50
 FECHA: ABRIL 2009
 PROYECTISTA M.P.
 ARCHIVO: C&T-P8-EL-V01
 XREF:
 NOTAS:

El proyecto y el diseño indicados en este plano son propiedad intelectual de Contract Chile S.A. Esta prohibido su utilización total o parcial sin la expresa autorización escrita de la empresa.

contract
 CONTRACT CHILE

Dario Urzúa 1955.
 Providencia, Santiago, Chile
 Tel. :205 44 71 Fax:2049188
 www.contract.cl

Handwritten signature
 20/04/09