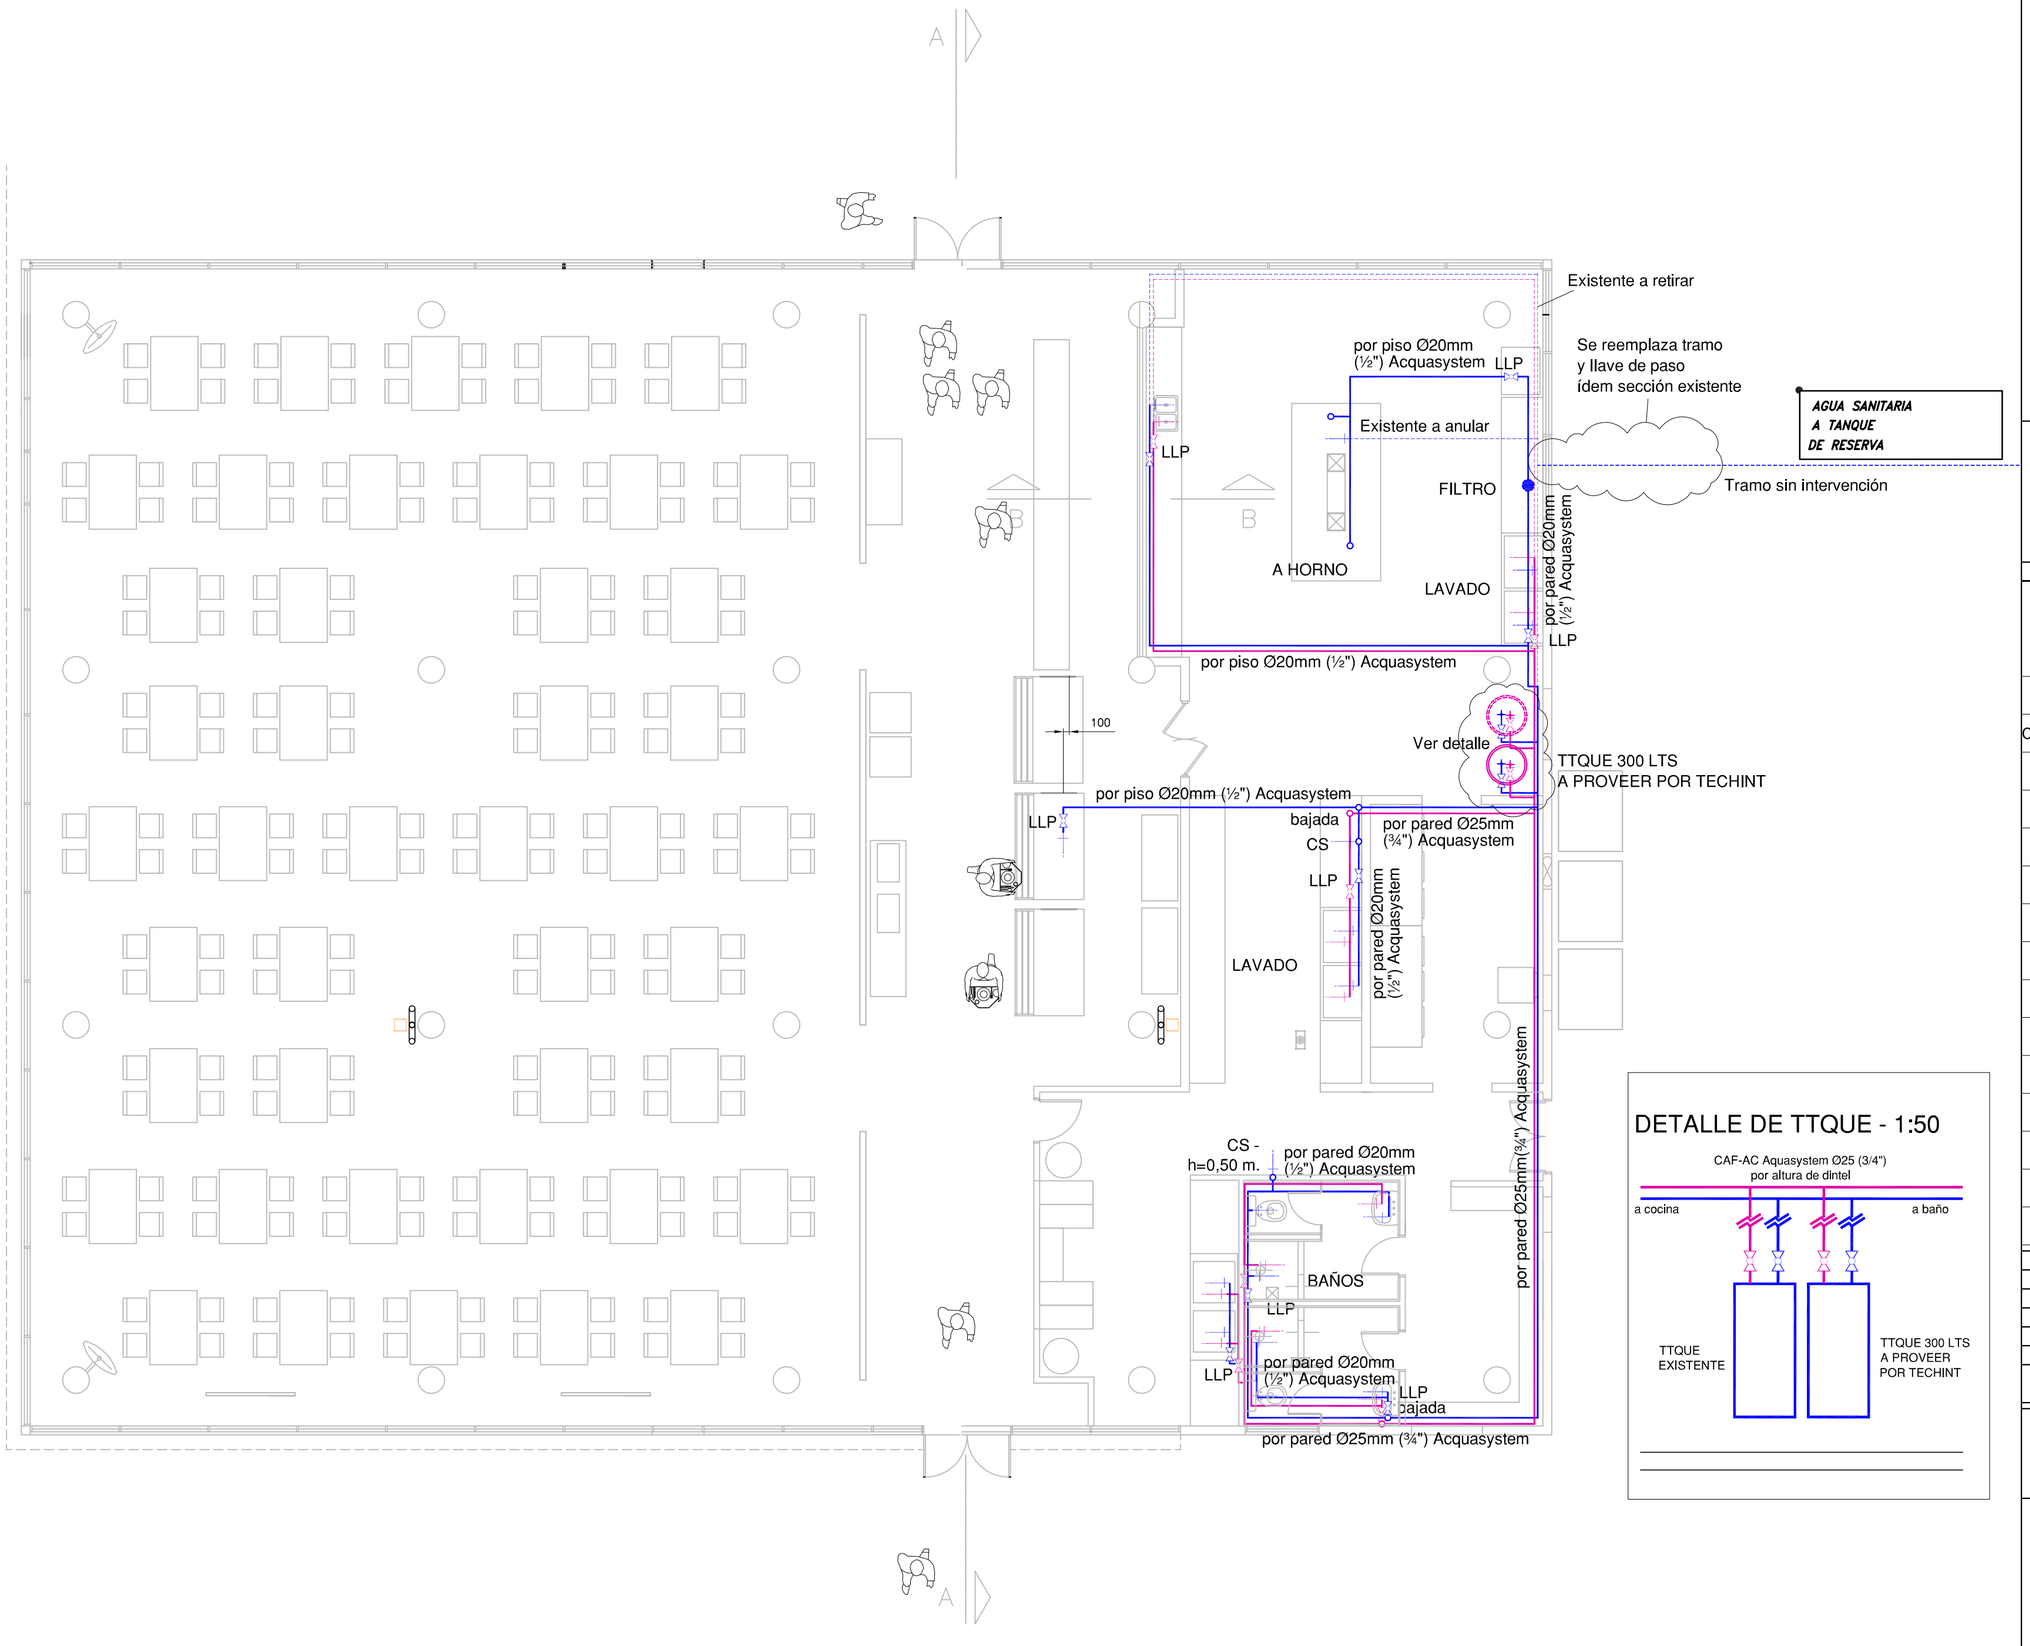

DETALLE DE TTQUE - 1:50

REFERENCIAS

- Agua fría existente
- Agua caliente existente
- Agua fría nueva
- Agua caliente nueva
- Llave de paso
- Termotanque existente
- Termotanque nuevo

TECHINT

UBICACION: TEPAM – COMEDOR

IS2

REVISIONES

Cambio	Descripción	Fecha	Aprobó
01		05-03-09	
02		13-03-09	
03		30-04-09	
04		07-05-09	
05		15-05-09	
06		20-05-09	
07	Cambio en layout y cambio en 3 tramos.	22-05-09	
08	Incorporación de 2 CS, ajuste distrib. baños.	28-05-09	

PLANO:	DISTRIB. DE AGUA FRÍA Y CALIENTE
ESCALA:	1:75
FECHA:	28–05–09
PROYECTISTA	A.M.
ARCHIVO:	TEC_COM_SAN_P00–001_V08
XREF:	

NOTAS:

TODAS LAS MEDIDAS SE VERIFICARAN EN OBRA

El proyecto y el diseño indicados en este plano son propiedad intelectual de Contract Rent S.A. Esta prohibido su utilizacion total o parcial sin la expresa autorizacion escrita de la empresa.

contract

CONTRACT ARGENTINA
Tucuman 117 7º Piso (C1049AAC)
Buenos Aires . Argentina
Tel. / Fax : 54 (11) 4516-0722
info@contract.com.ar
www.contract.com.ar