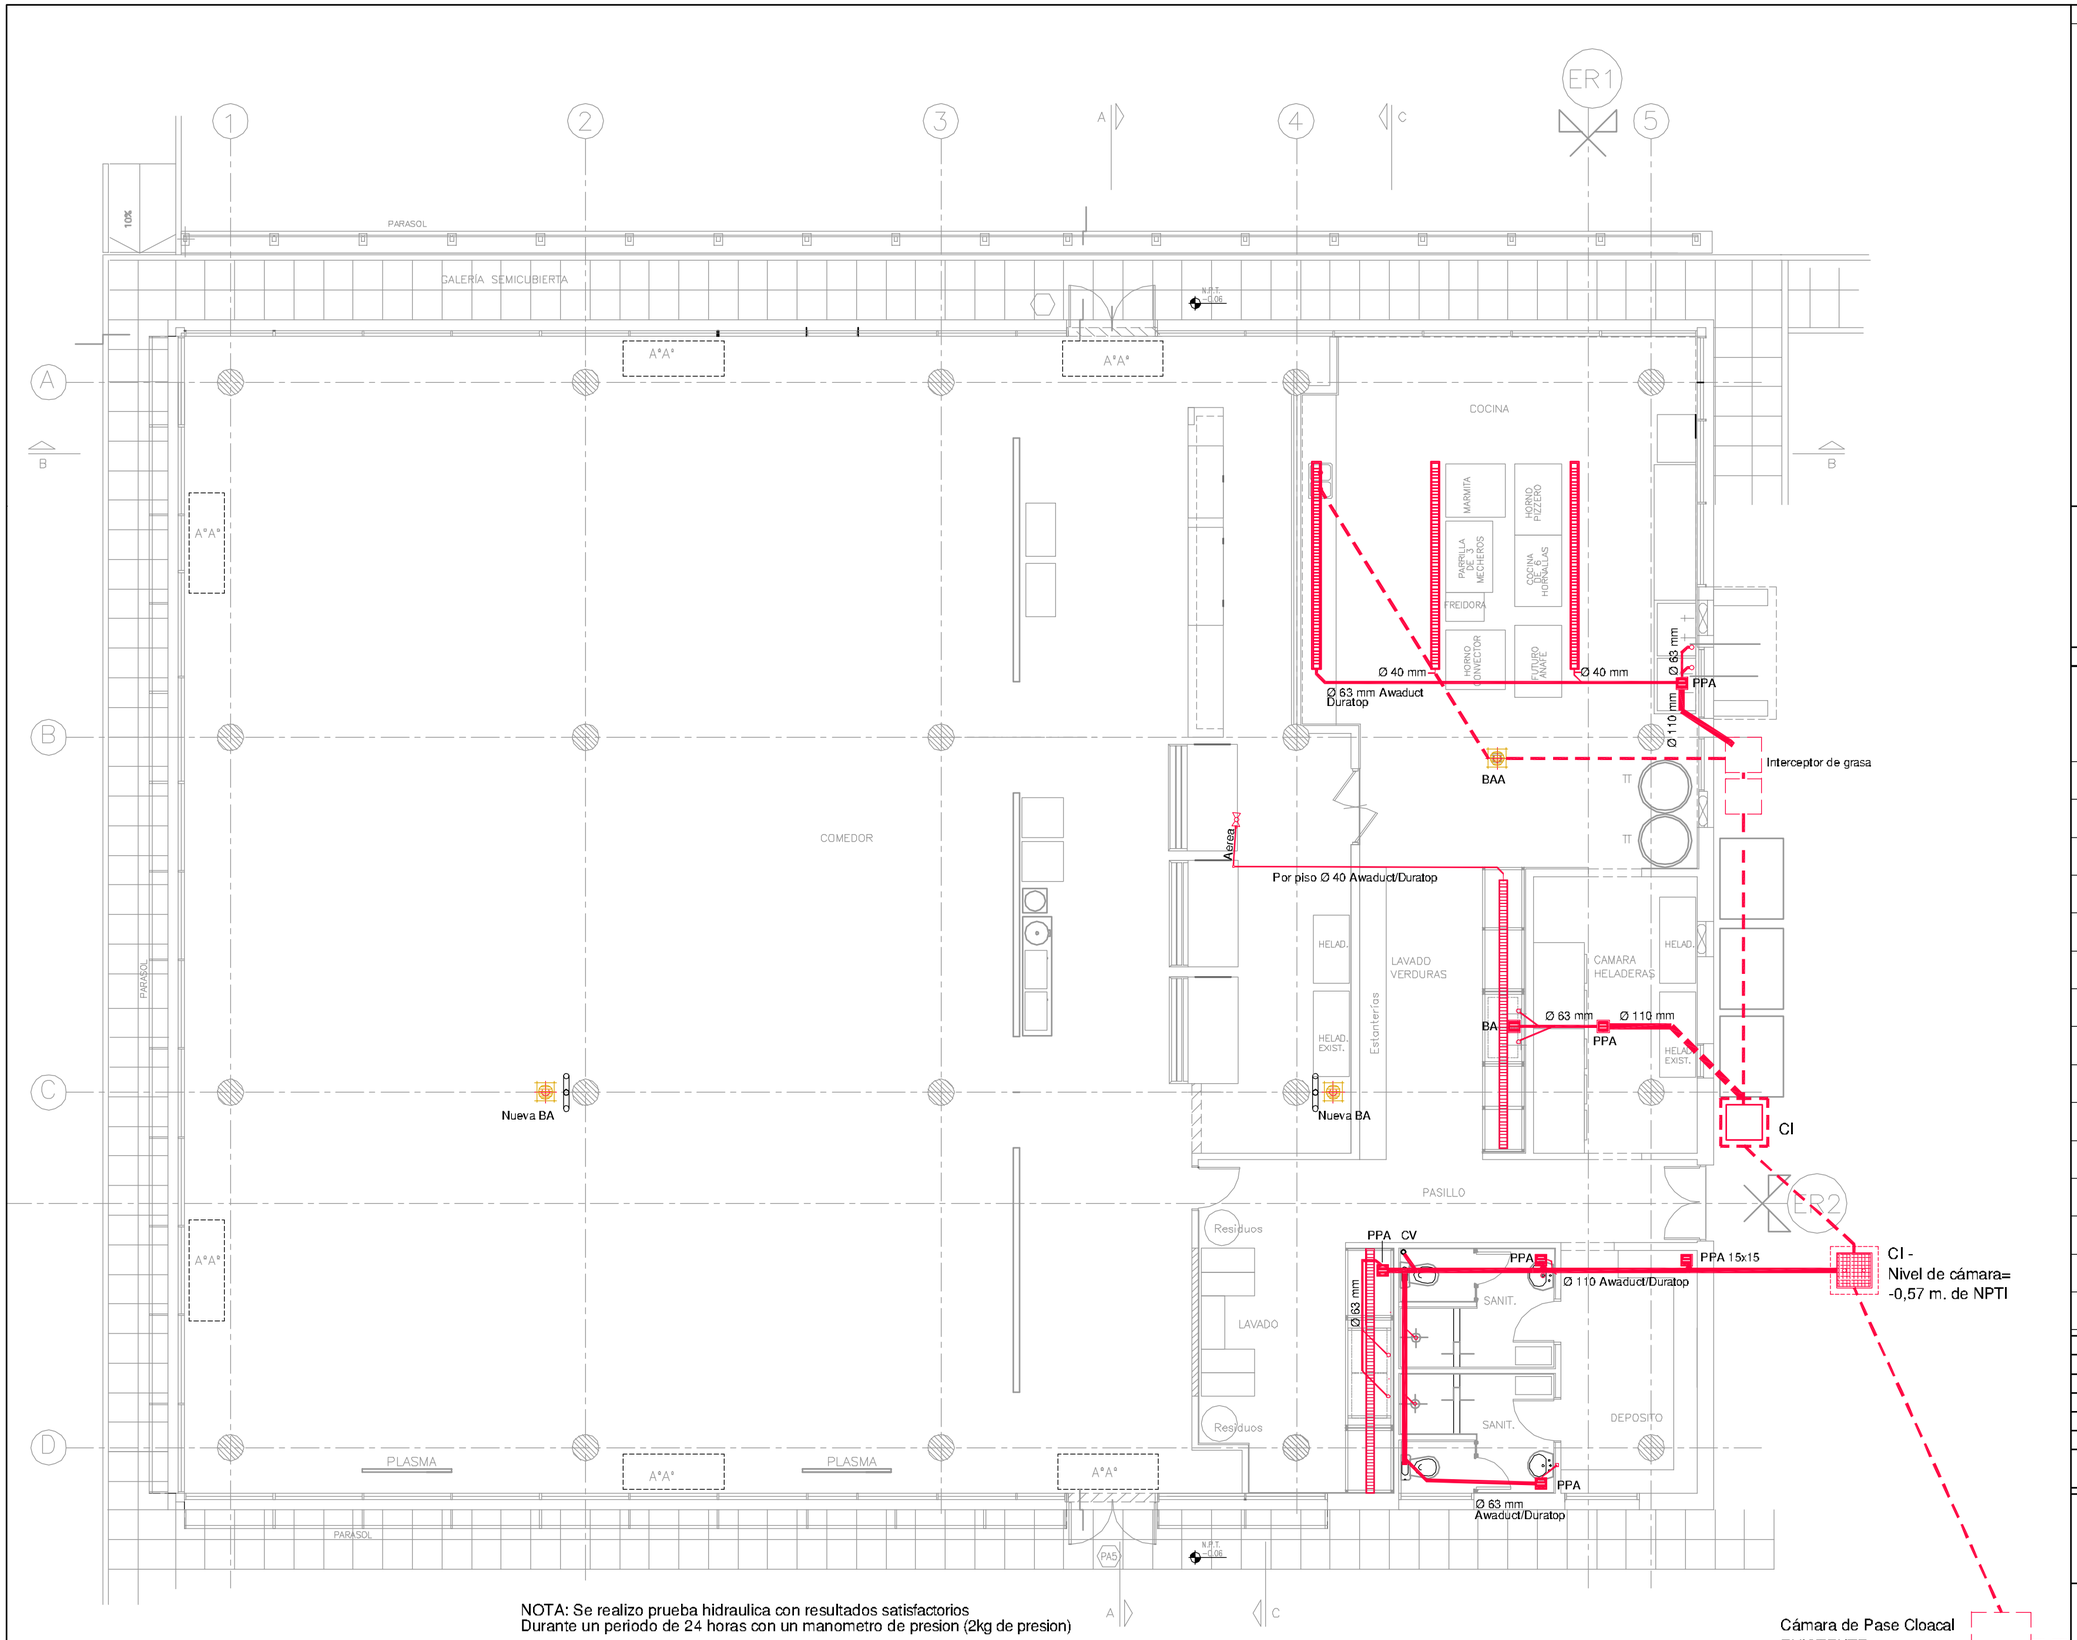

NOTA: Se realizo prueba hidraulica con resultados satisfactorios
Durante un periodo de 24 horas con un manometro de presion (2kg de presion)

PLANTA

Cámara de Pase Cloacal
EXISTENTE
SIN INTERVENCIÓN

REFERENCIAS

- Desagüe cloacal nuevo
- Desagüe cloacal existente sin intervención
- Cámara de inspección existente
- Cámara de inspección nuevo
- Canaleta de piso "Tigre" rejilla 130 mm 0,5 Tn
- PPA- Pileta de patio Abierta existente
- PPA- Pileta de patio Abierta nueva
- BA- Boca de Acceso
- BAA- Boca de Acceso abierta
- CV- Caño ventilacion cloacal

TECHINT

UBICACIÓN: TEPAM – COMEDOR

IS1

REVISIONES	
Descripción	Fecha
Plano conforme a obra	05-08-09

PLANO:	DESAGÜES CLOACALES
ESCALA:	1:75
FECHA:	05–08–09
PROYECTISTA	A.M.
ARCHIVO:	TEC_COM_SAN_P00–001_VF
XREF:	
NOTAS:	TODAS LAS MEDIDAS SE VERIFICARAN EN OBRA

El proyecto y el diseño indicados en este plano son propiedad intelectual de Contract Rent S.A. Esta prohibido su utilizacion total o parcial sin la expresa autorizacion escrita de la empresa.

contract
CONTRACT ARGENTINA
Tucuman 117 7º Piso (C1049AAC)
Buenos Aires . Argentina
Tel. / Fax : 54 (11) 4516-0722
info@contract.com.ar
www.contract.com.ar