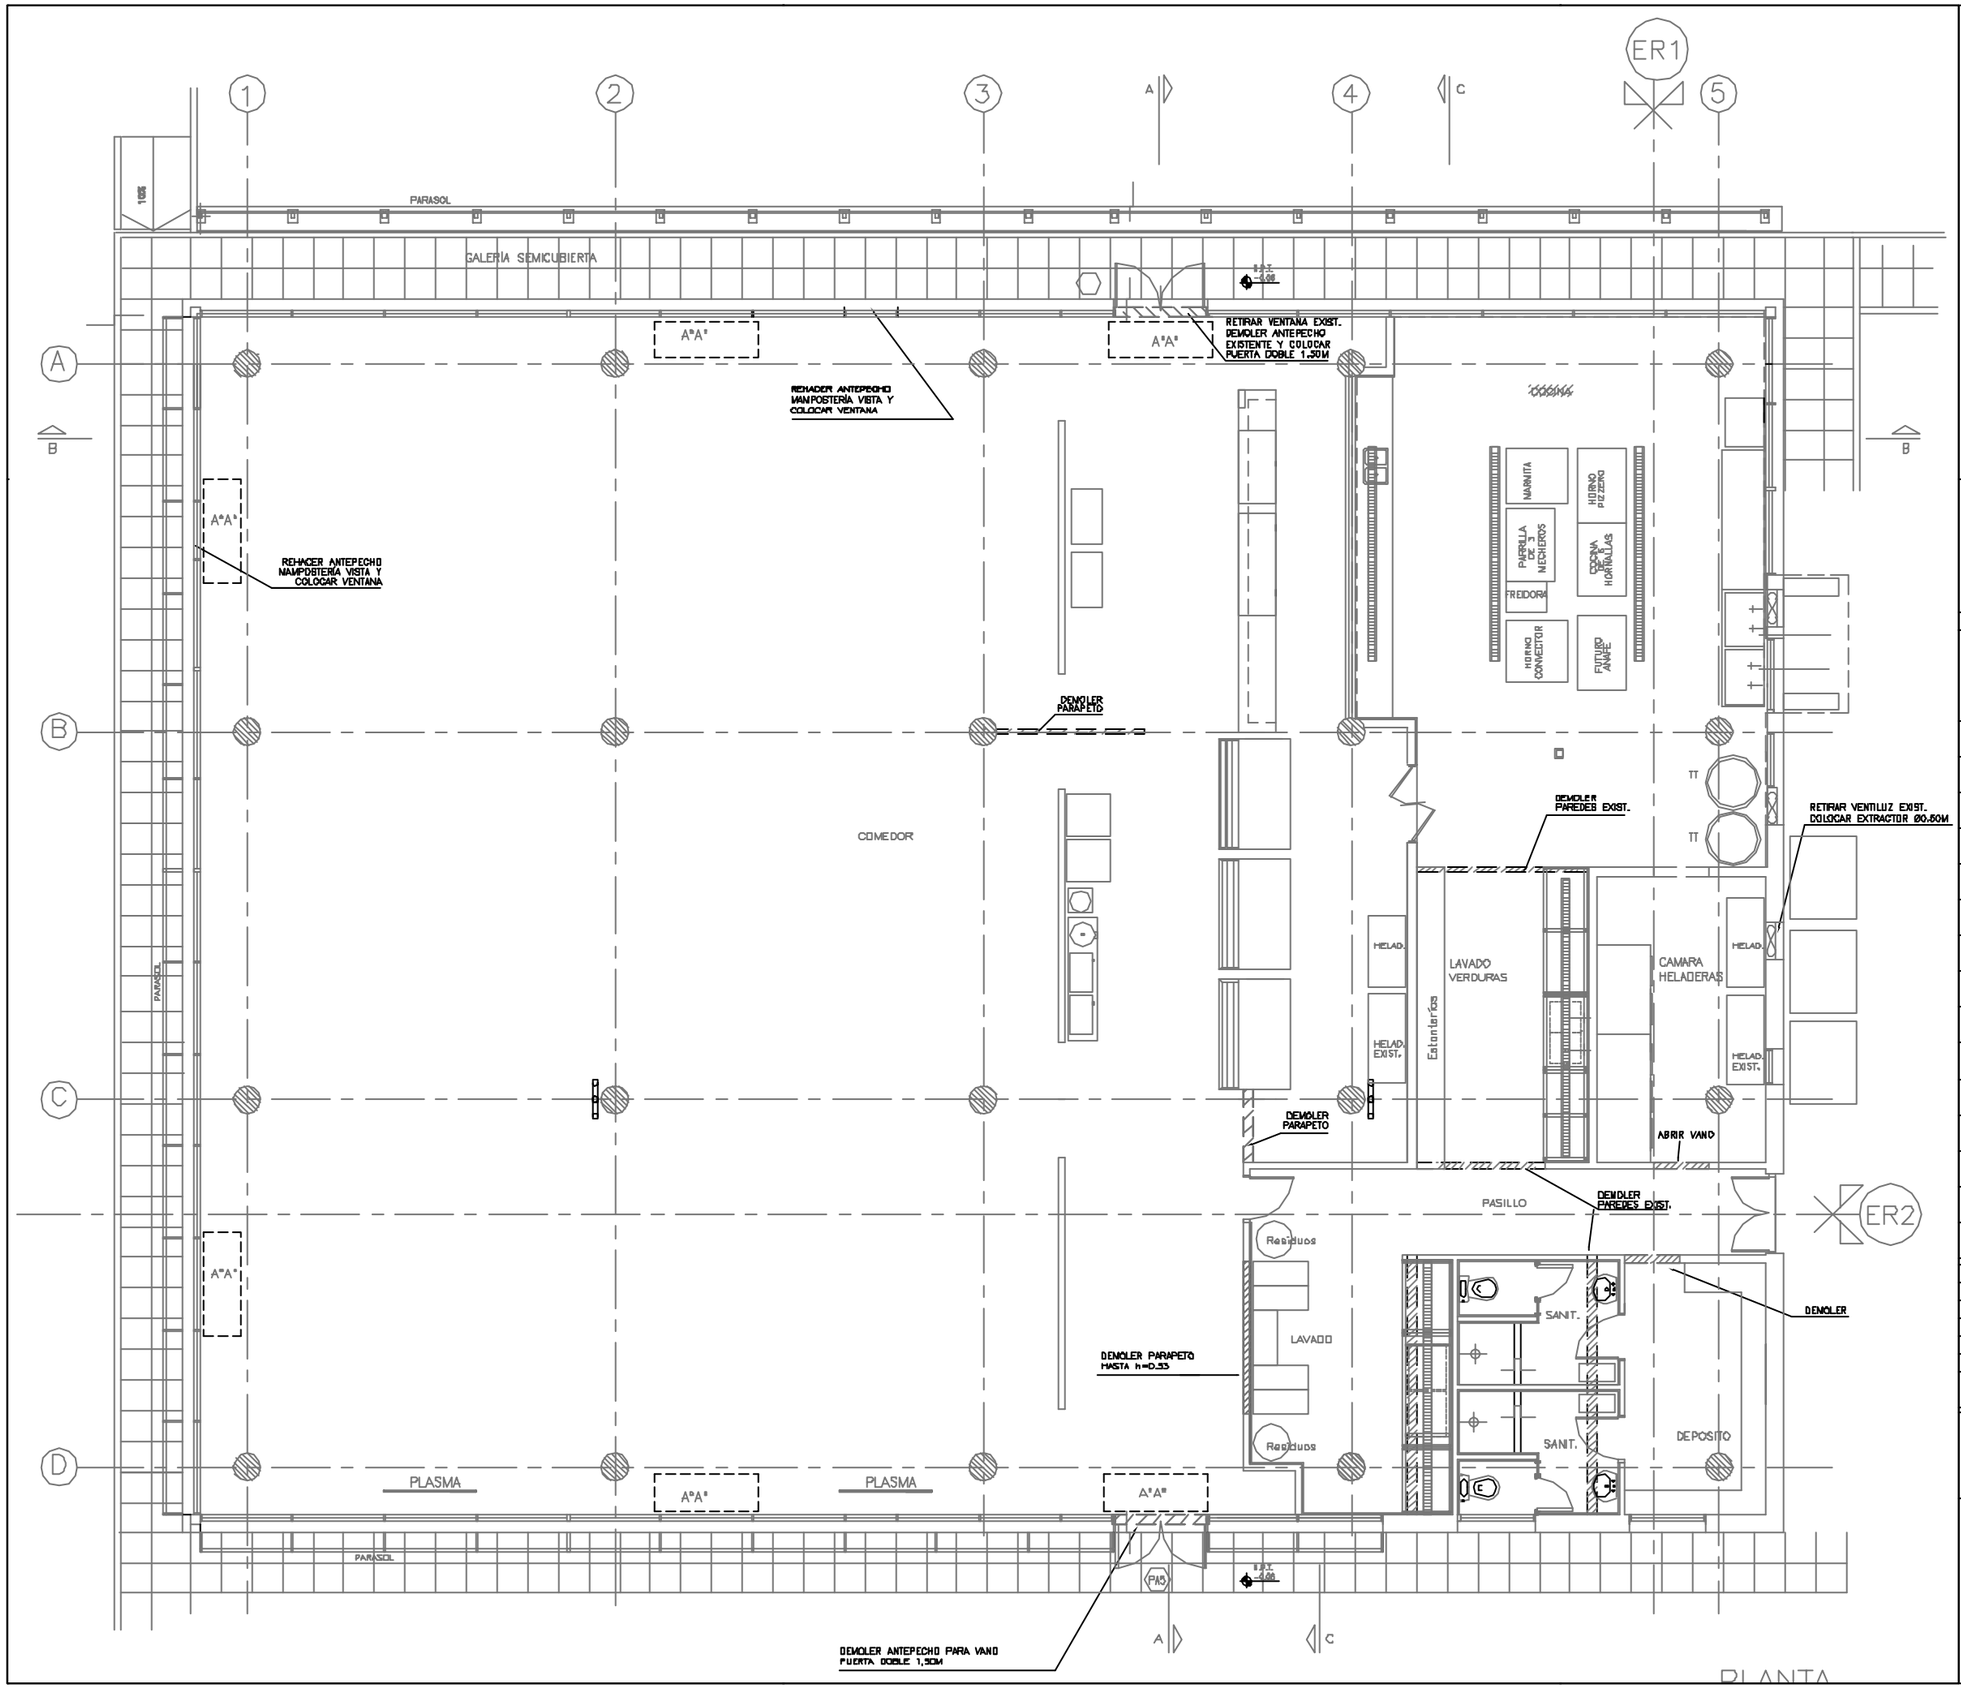

TECHINT

UBICACION: TEPAM – COMEDOR

DM

REVISIONES

	Descripción	Fecha
01	Plano conforme a obra	28-07-09

PLANO:	DEMOLICIONES
ESCALA:	1:100
FECHA:	28-07-09
PROYECTISTA	A.M.
ARCHIVO:	TEC_COM_DEMO_POD_001_VF
XREF:	
NOTAS:	
TODAS LAS MEDIDAS SE VERIFICARAN EN OBRA	

El proyecto y el diseño indicados en este plano son propiedad intelectual de Contract Rent S.A. Esta prohibido su utilización total o parcial sin la expresa autorización escrita de la empresa.

contract
CONTRACT ARGENTINA
Tucumán 1572 7º Piso (C1049AAC)
Buenos Aires , Argentina
Tel. / Fax : 54 (11) 4816-0722
info@contract.com.ar
www.contract.com.ar