

REFERENCIAS DEL PLANO

REFERENCIAS DEL MOBILIARIO

- Indica mobiliario existente
- Indica mobiliario nuevo
- Indica mobiliario modificado
- Indica mobiliario agregado en stock
- Indica mobiliario IMITADO (homologación de área)


REFERENCIAS DE TABIQUES

- Indica tabique nuevo
- Indica tabique desplazado TANDEM
- Indica Tabique Tandem existente reutilizado
- Indica desplazamiento de tabique de cristal
- Indica posición original

- Indica cristales.

C1= Alternativa para tabique de cristal, vidrio laminado 4+4mm, periferia perimetral de aluminio sección según existente, con gráfica corporativa

- Indica desplazamiento de tabique

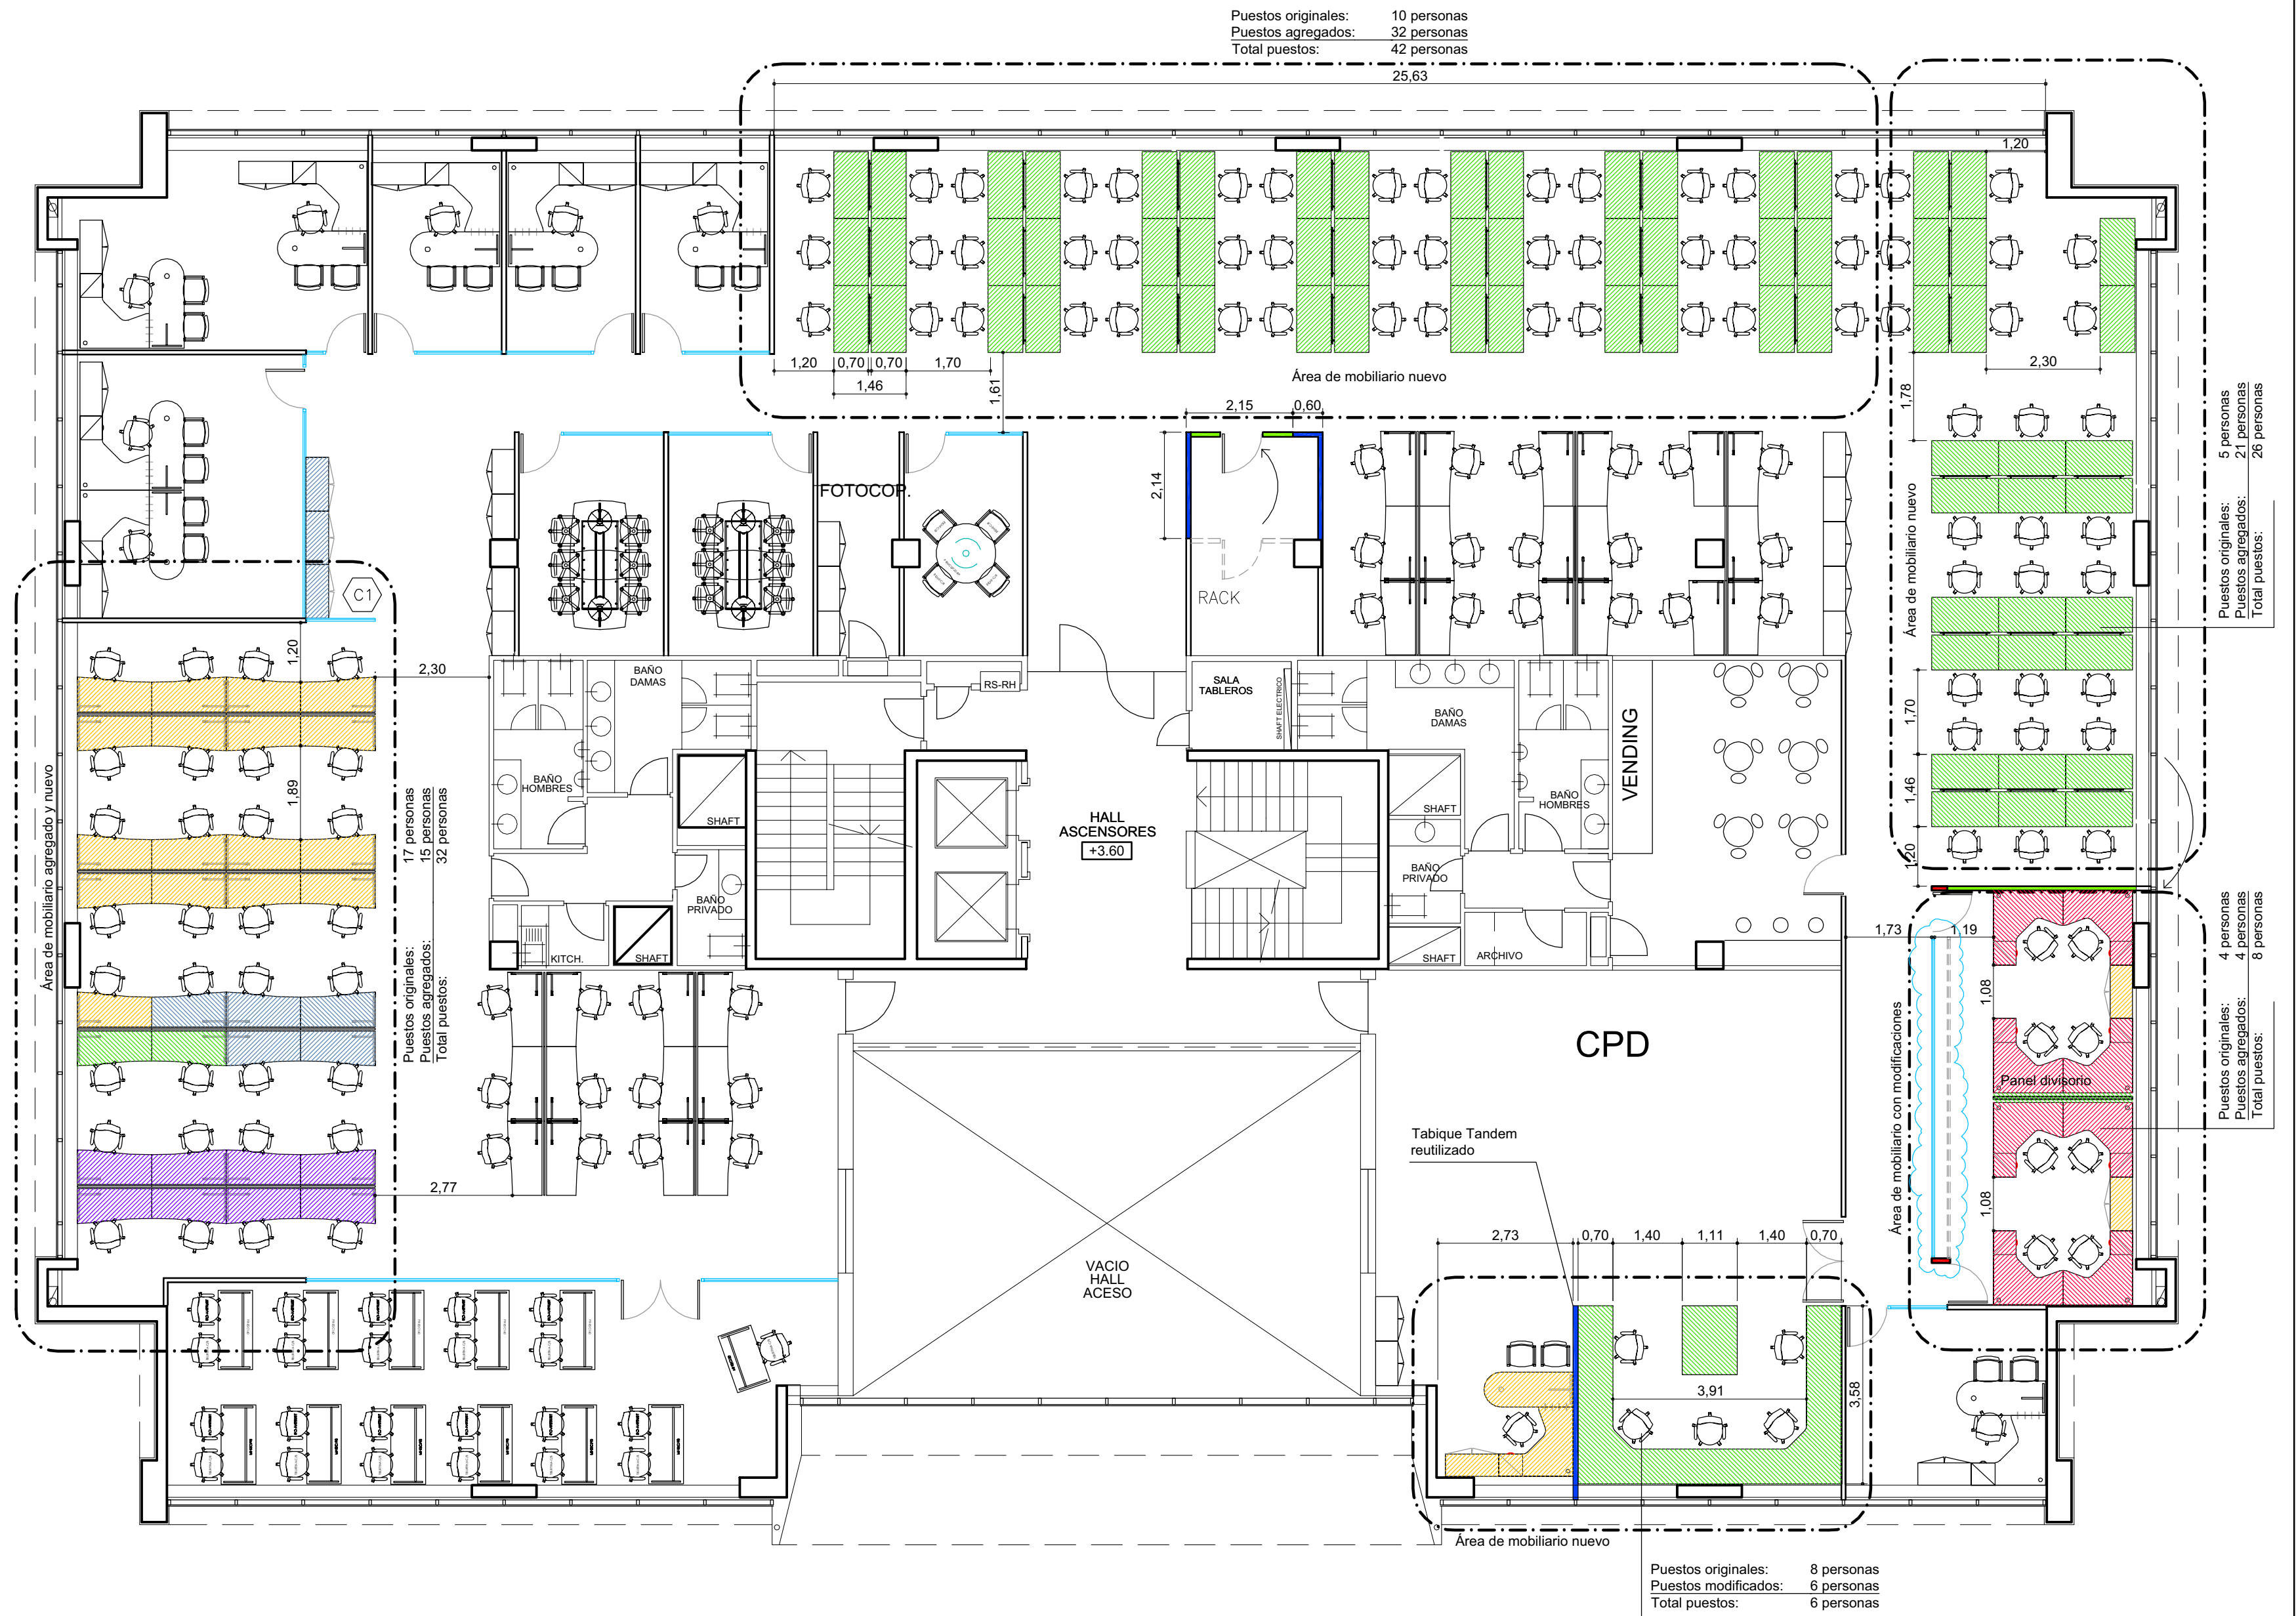

Nota: El mobiliario nuevo referenciado no considera cajoneras según lo indicado por el cliente.