


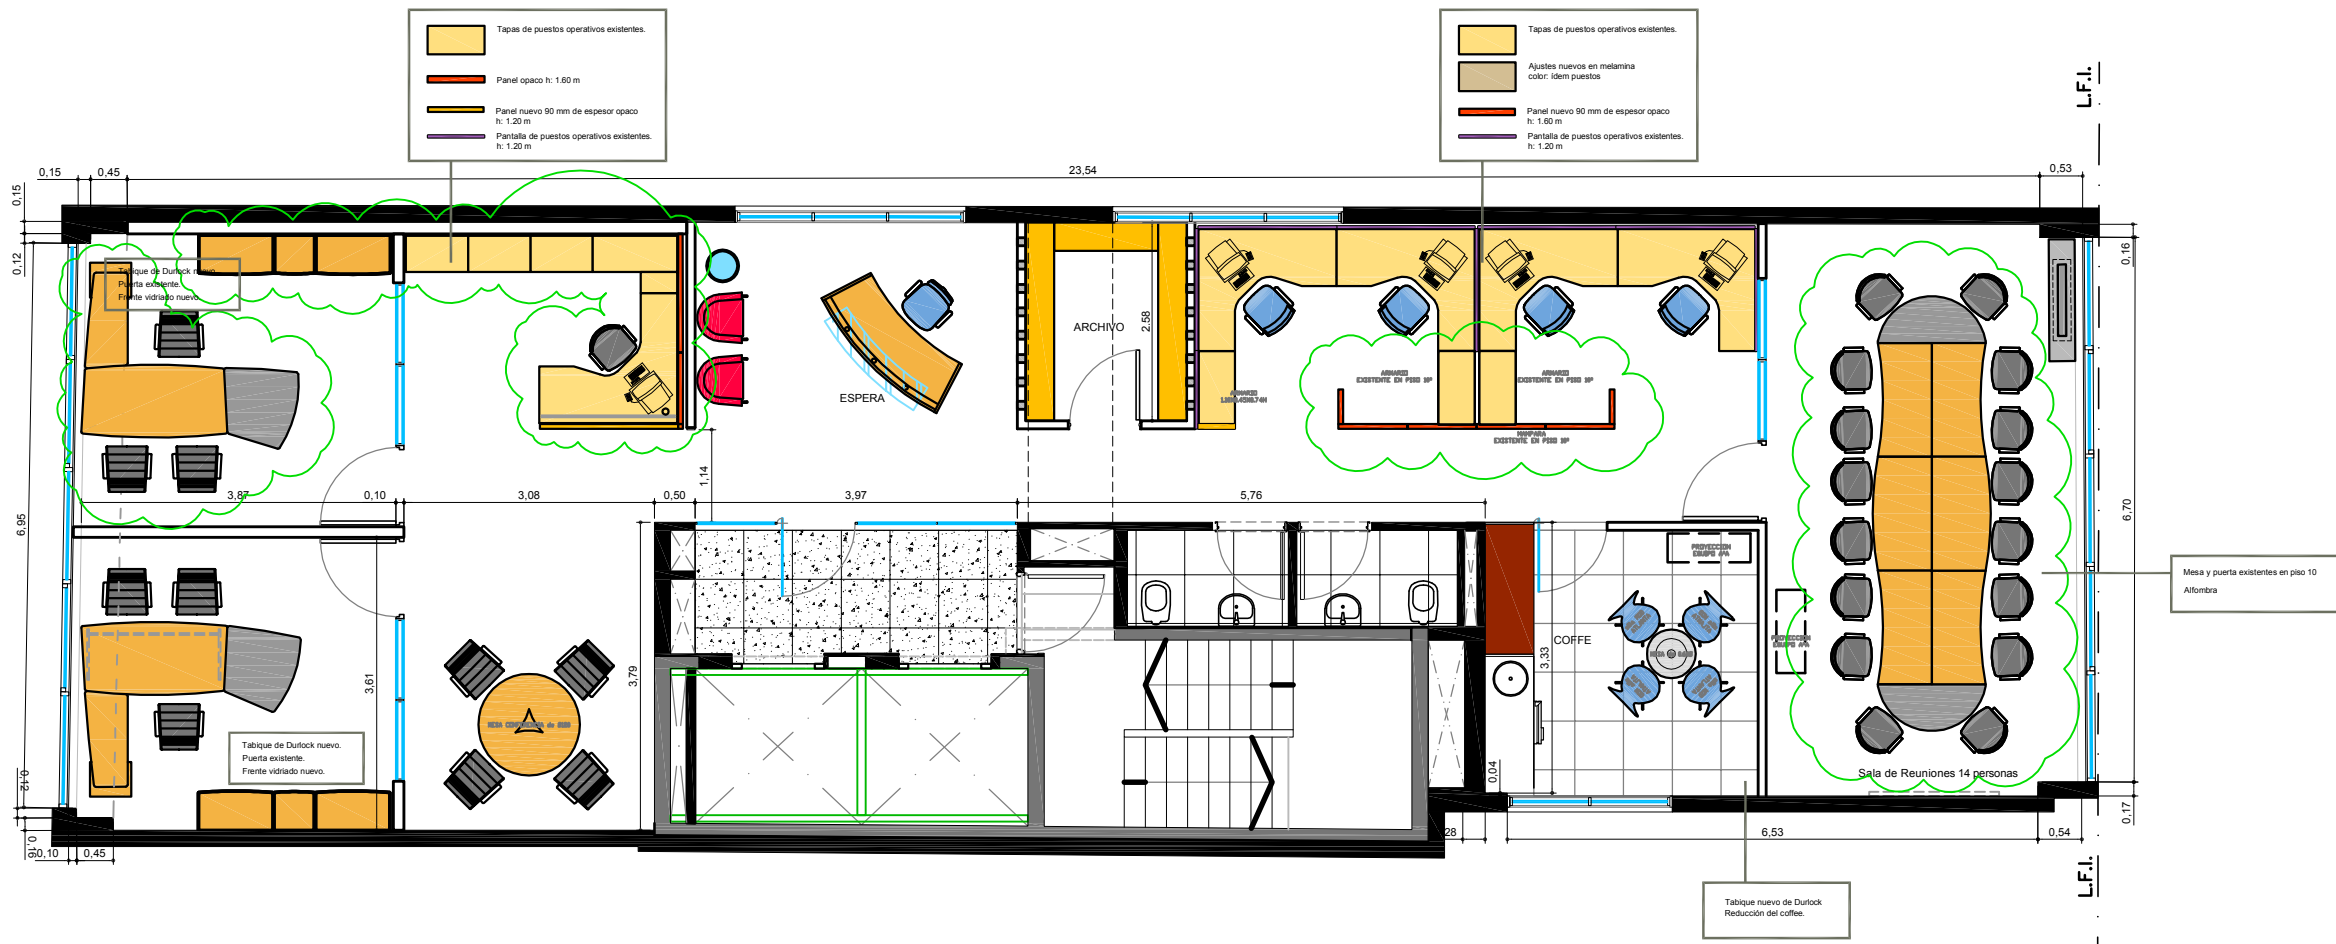



UBICACION: CARLOS PELLEGRINI 713 - 9º PISO

REFERENCIAS SOLADOS	REF. EQUIPAMIENTO
PISO VINILICO SEMIFLEXIBLE 300 x 300 mm e: 3.2 mm	MELAMINA MAPLE
PISO ALFOMBRA	ENCHAPADO HAYA MADERA NATURAL
PISO CERAMICO	SILLA 1 (OPERATIVA)
PISO PORCELANATO 600 x 600 mm	NUEVO

REFERENCIAS TABIQUERIA

ITEM	
PANEL VIDRIADO Altura 2.60. Vidrio Float transparente e: 10 mm. Perfilado "U" de aluminio Terminacion: serigrafado-anodizado	TABIQUE DURLOCK - Espesor 10 cm
TABIQUE DURLOCK - Espesor 10 cm	TABIQUE DURLOCK - Espesor 10 cm con aislacion de lana de vidrio pesada
TABIQUE DURLOCK - Espesor 10 cm con refuerzos para colocacion de estantes.	MAMPOSTERIA EXISTENTE ESTRUCTURA DE 1º Aº
PANEL OPACO - H= 1.60	PANEL CRISTAL - H= 1.60
PANEL MIXTO - H= 1.60	PANEL OPACO - H= 1.20
PANTALLA - H= 1.20	

PLANO: LAY-OUT - PISO 9º

ESCALA: 1:50

FECHA: 05-11-2009

PROYECTISTA SC

ARCHIVO: PAR_CPE_EQ_P09-01_V05.dwg

XREF:

NOTAS: APTO COTIZACION

TODAS LAS MEDIDAS SE VERIFICARAN EN OBRA

El proyecto y el diseño indicados en este plano son propiedad intelectual de Contract Rent S.A. Esta prohibido su utilizacion total o parcial sin la expresa autorizacion escrita de la empresa.



CONTRACT ARGENTINA

Tucuman 117 7º Piso (C1049AAC)

Buenos Aires - Argentina

Tel. / Fax : 84 (11) 4518-0722

info@contract.com.ar

www.contract.com.ar