


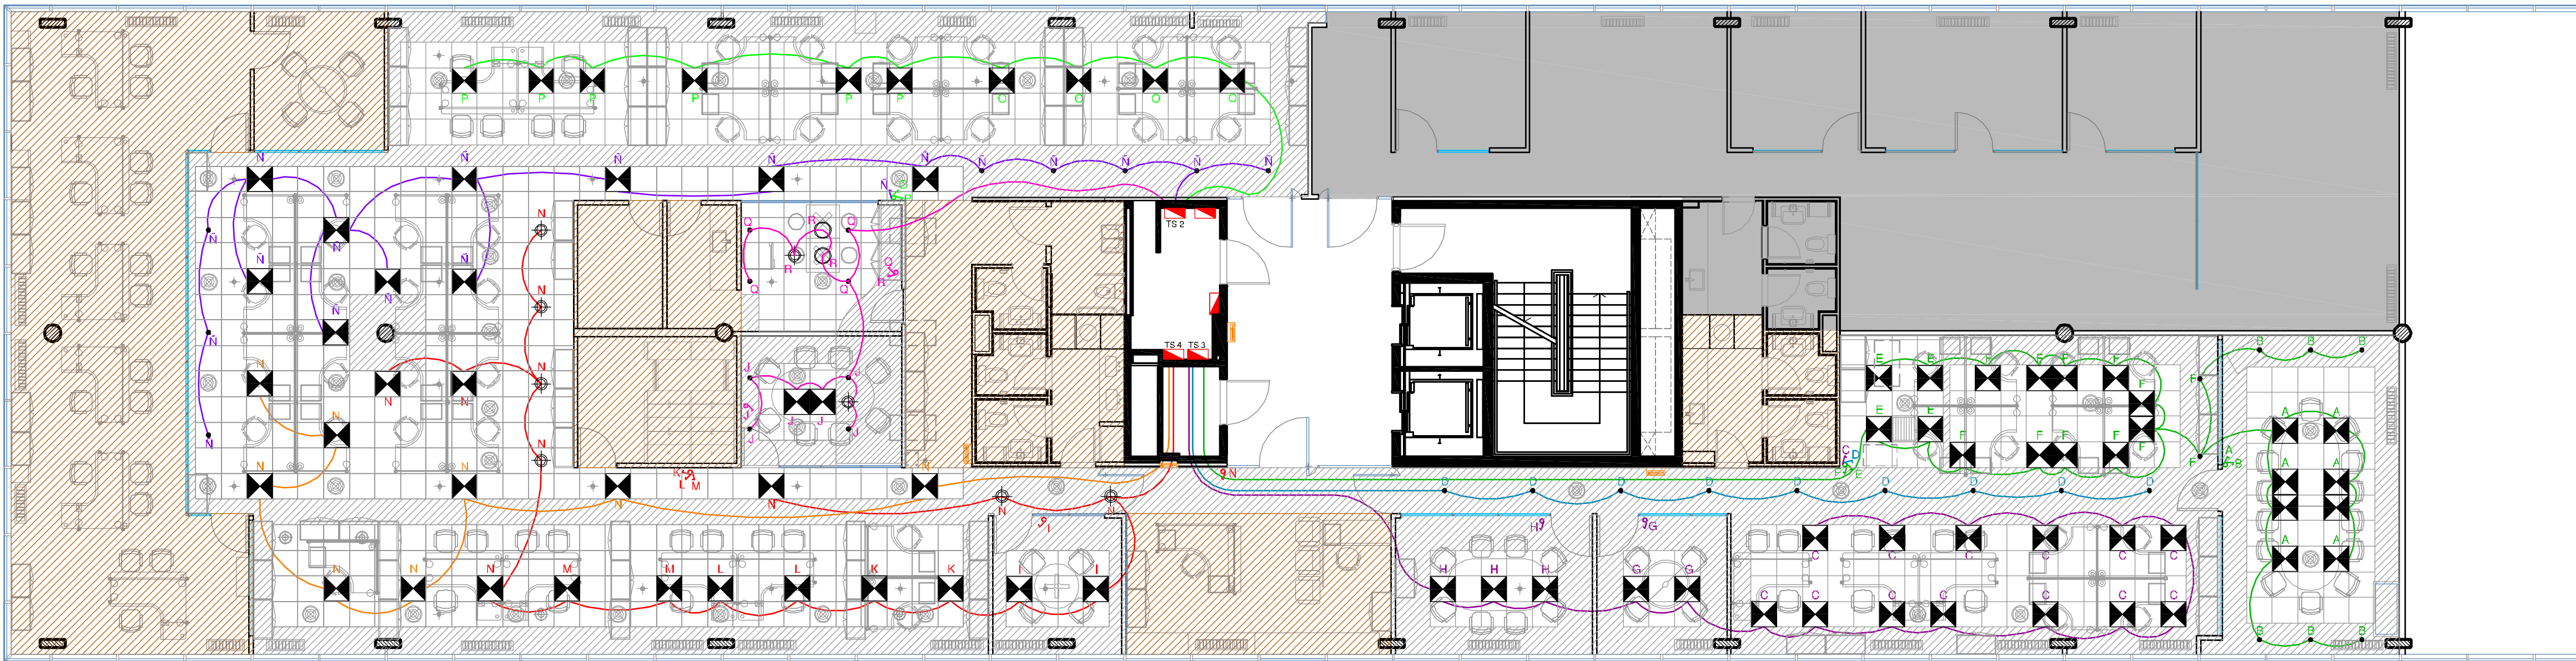

- REFERENCIAS
- Círculo 1 TS 3
 - Círculo 2 TS 3
 - Círculo 3 TS 3
 - Círculo 4 TS 4
 - Círculo 5 TS 4
 - Círculo 6 TS 2
 - Círculo 7 TS 2
 - Círculo 8 TS 2
 - Interruptor
 - Área sin intervención
 - Área desafectada



UBICACIÓN:	OLGA COSSETINI 731 – PISO 1°
PLANO:	CIRCUITOS DE ILUMINACIÓN
ESCALA:	1:100
FECHA:	21 Febrero 2010
PROYECTISTA:	AM
ARCHIVO:	VAL_COS_ELE_P01-02_CO.DWG
XREF:	
NOTAS:	DOCUMENTACIÓN CONFORME A OBRA

El proyecto y el diseño indicados en este plano son propiedad intelectual de Contract Rent S.A. Esta prohibido su utilización total o parcial sin la expresa autorización escrita de la empresa.



CONTRACT ARGENTINA
Tucuman 117 7º Piso (C1049AAC)
Buenos Aires . Argentina
Tel / Fax : 54 (11) 4516-0722
info@contract.com.ar
www.contract.com.ar