


|                                                                                     |                                          |
|-------------------------------------------------------------------------------------|------------------------------------------|
|  | Equipo de A²A²                           |
|  | Cañería de distribución nueva o adaptada |
|  | Conducto de A²A² nuevo o adaptado        |
|  | Conducto flexible nuevo                  |
|  | Difusor de aire                          |
|  | Instalación retrada                      |
|  | Fancoil existente                        |
|  | Fancoil nuevo                            |
|  | Área sin intervención                    |

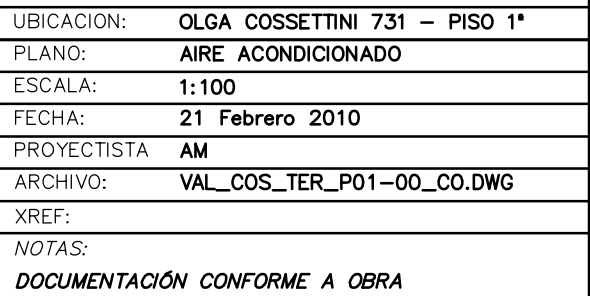

**C O N T R A C T A R G E N T I N A**  
Tucuman 117 7º Piso (C1049AAC)  
Buenos Aires . Argentina  
Tel. / Fax : 54 (11) 4516-0722  
info@contract.com.ar  
www.contract.com.ar