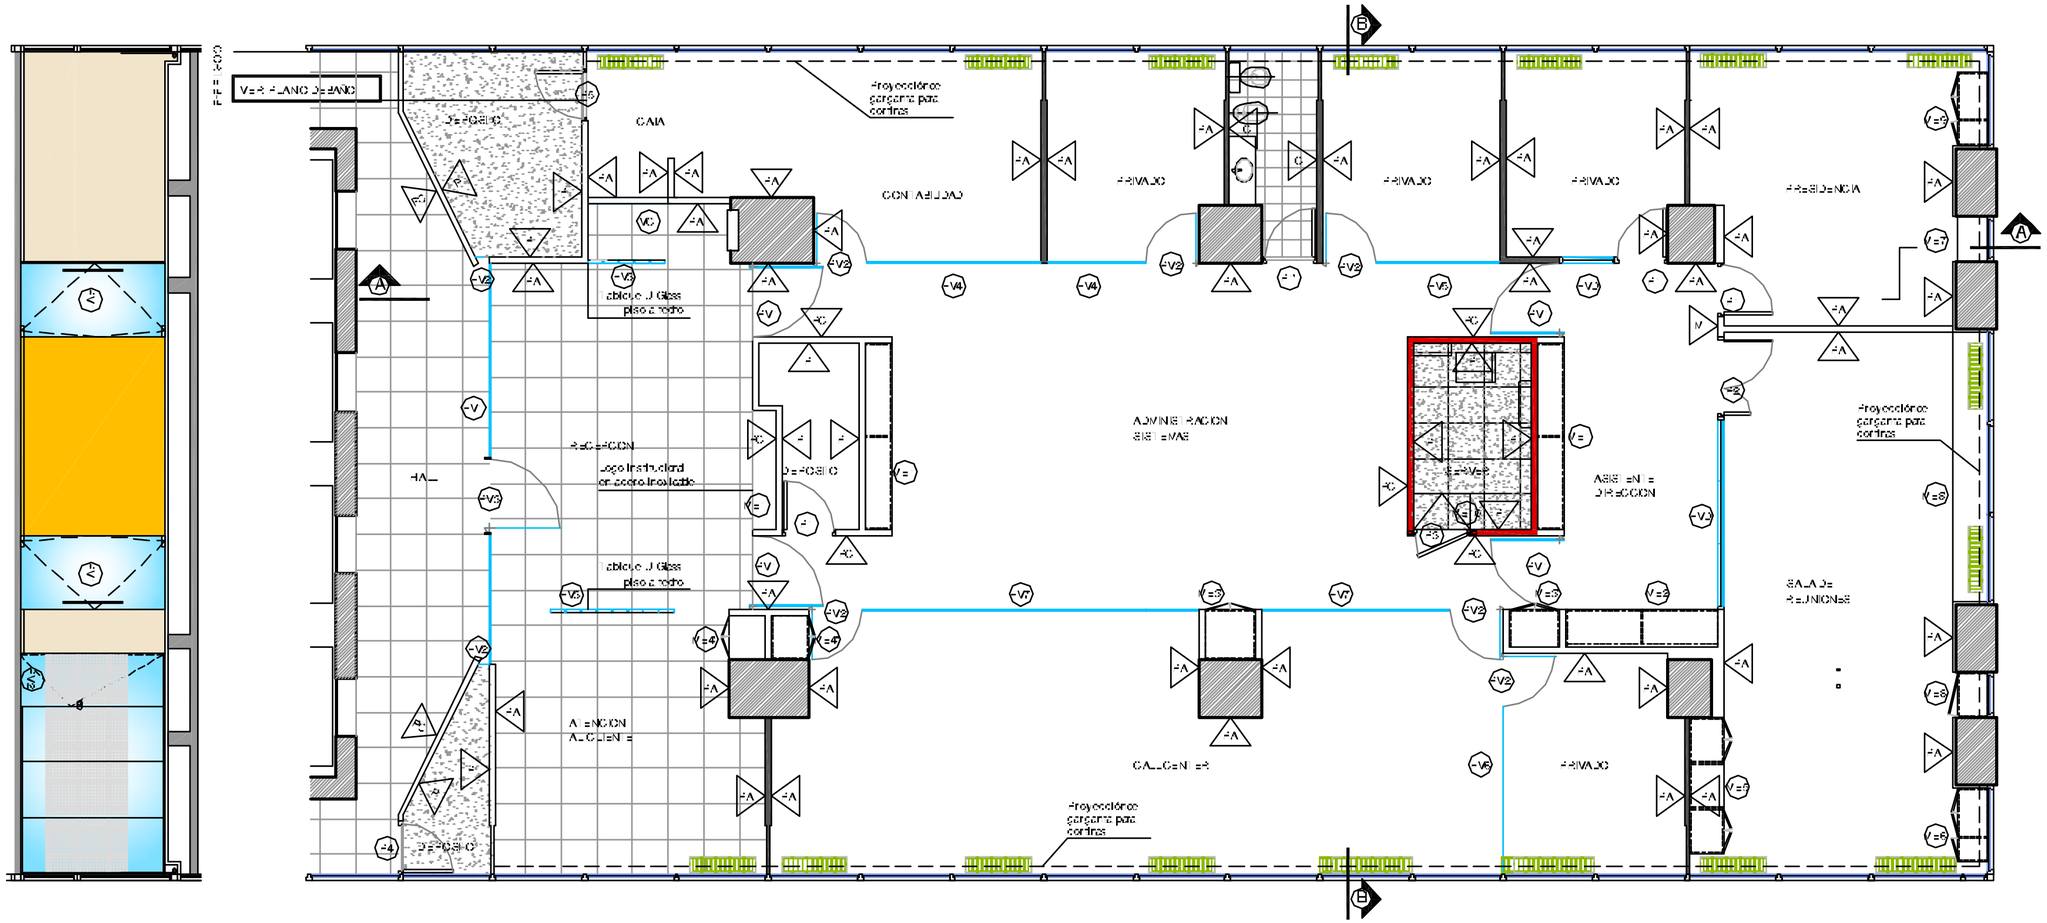

CORTE A-A

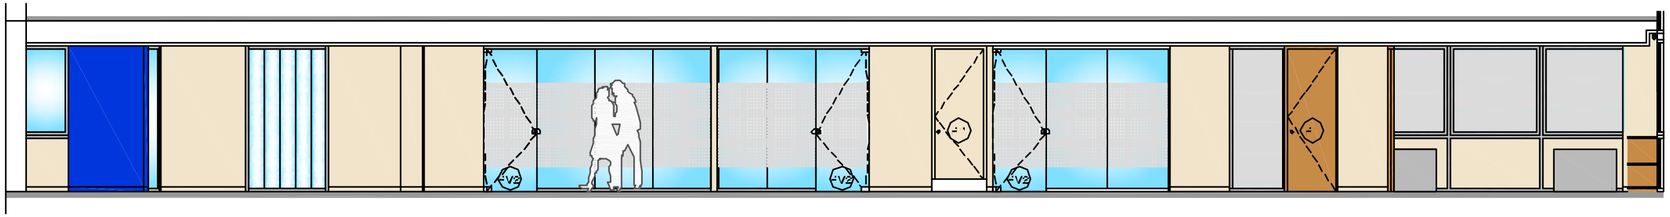

Costa CRUCEROS

UBICACIÓN: Av. CORRIENTES 327 – PISO 10°

REFERENCIAS TERMINACIONES

- H – REVESTIMIENTO DE MADERA
- F – TERMINACIÓN FINTURA/TEXINTCOLOR CLARO A DEFINIR FOR DO.
- FC – TERMINACIÓN FINTURA/TEXINTCOLOR OSCURO A DEFINIR FOR DO.
- C – REVESTIMIENTO CERÁMICO
- PV – PAPEL VINILICO

REFERENCIAS TABIQUES

- TABIQUE DE DURLOCK CIEL FUGO
- TABIQUE DE DURLOCK CIEL FE
- MURO / TABIQUE EXISTENTE
- ESTRUCTURA DE HORMIGÓN ARMADO
- FV – FRENTE VIDRIADO - VER PLANILLA DE CARP.
- MC – MUEBLE ESPECIAL - SEGÚN PLANO

REFERENCIAS PISOS

- PISO CERÁMICO
- PISO ALFOMBRA
- PORCELANATO
- PISO TÉCNICO

CONFORME A OBRA		CO
ARQUITECTURA Y EQUIPAMIENTO		
		AR–02
PLANO:	OBRA CIVIL	
ESCALA:	1:75	
FECHA:	26–11–09	
PROYECTISTA:	A.M.	
ARCHIVO:	CCR_CCR_DCI_P10–01_CO	
XREF:		

NOTAS:

DOCUMENTACIÓN CONFORME A OBRA

El proyecto y el diseño indicados en este plano son propiedad intelectual de Contract Rent S.A. Está prohibida su utilización total o parcial sin la expresa autorización escrita de la empresa.

contract

CONTRACT ARGENTINA
Tucumán 1, 7° Piso (C1049AAO)
Buenos Aires – Argentina
Tel / Fax: 54 (11) 4510-0722
info@contract.com.ar
www.contract.com.ar