




SITUACION ACTUAL

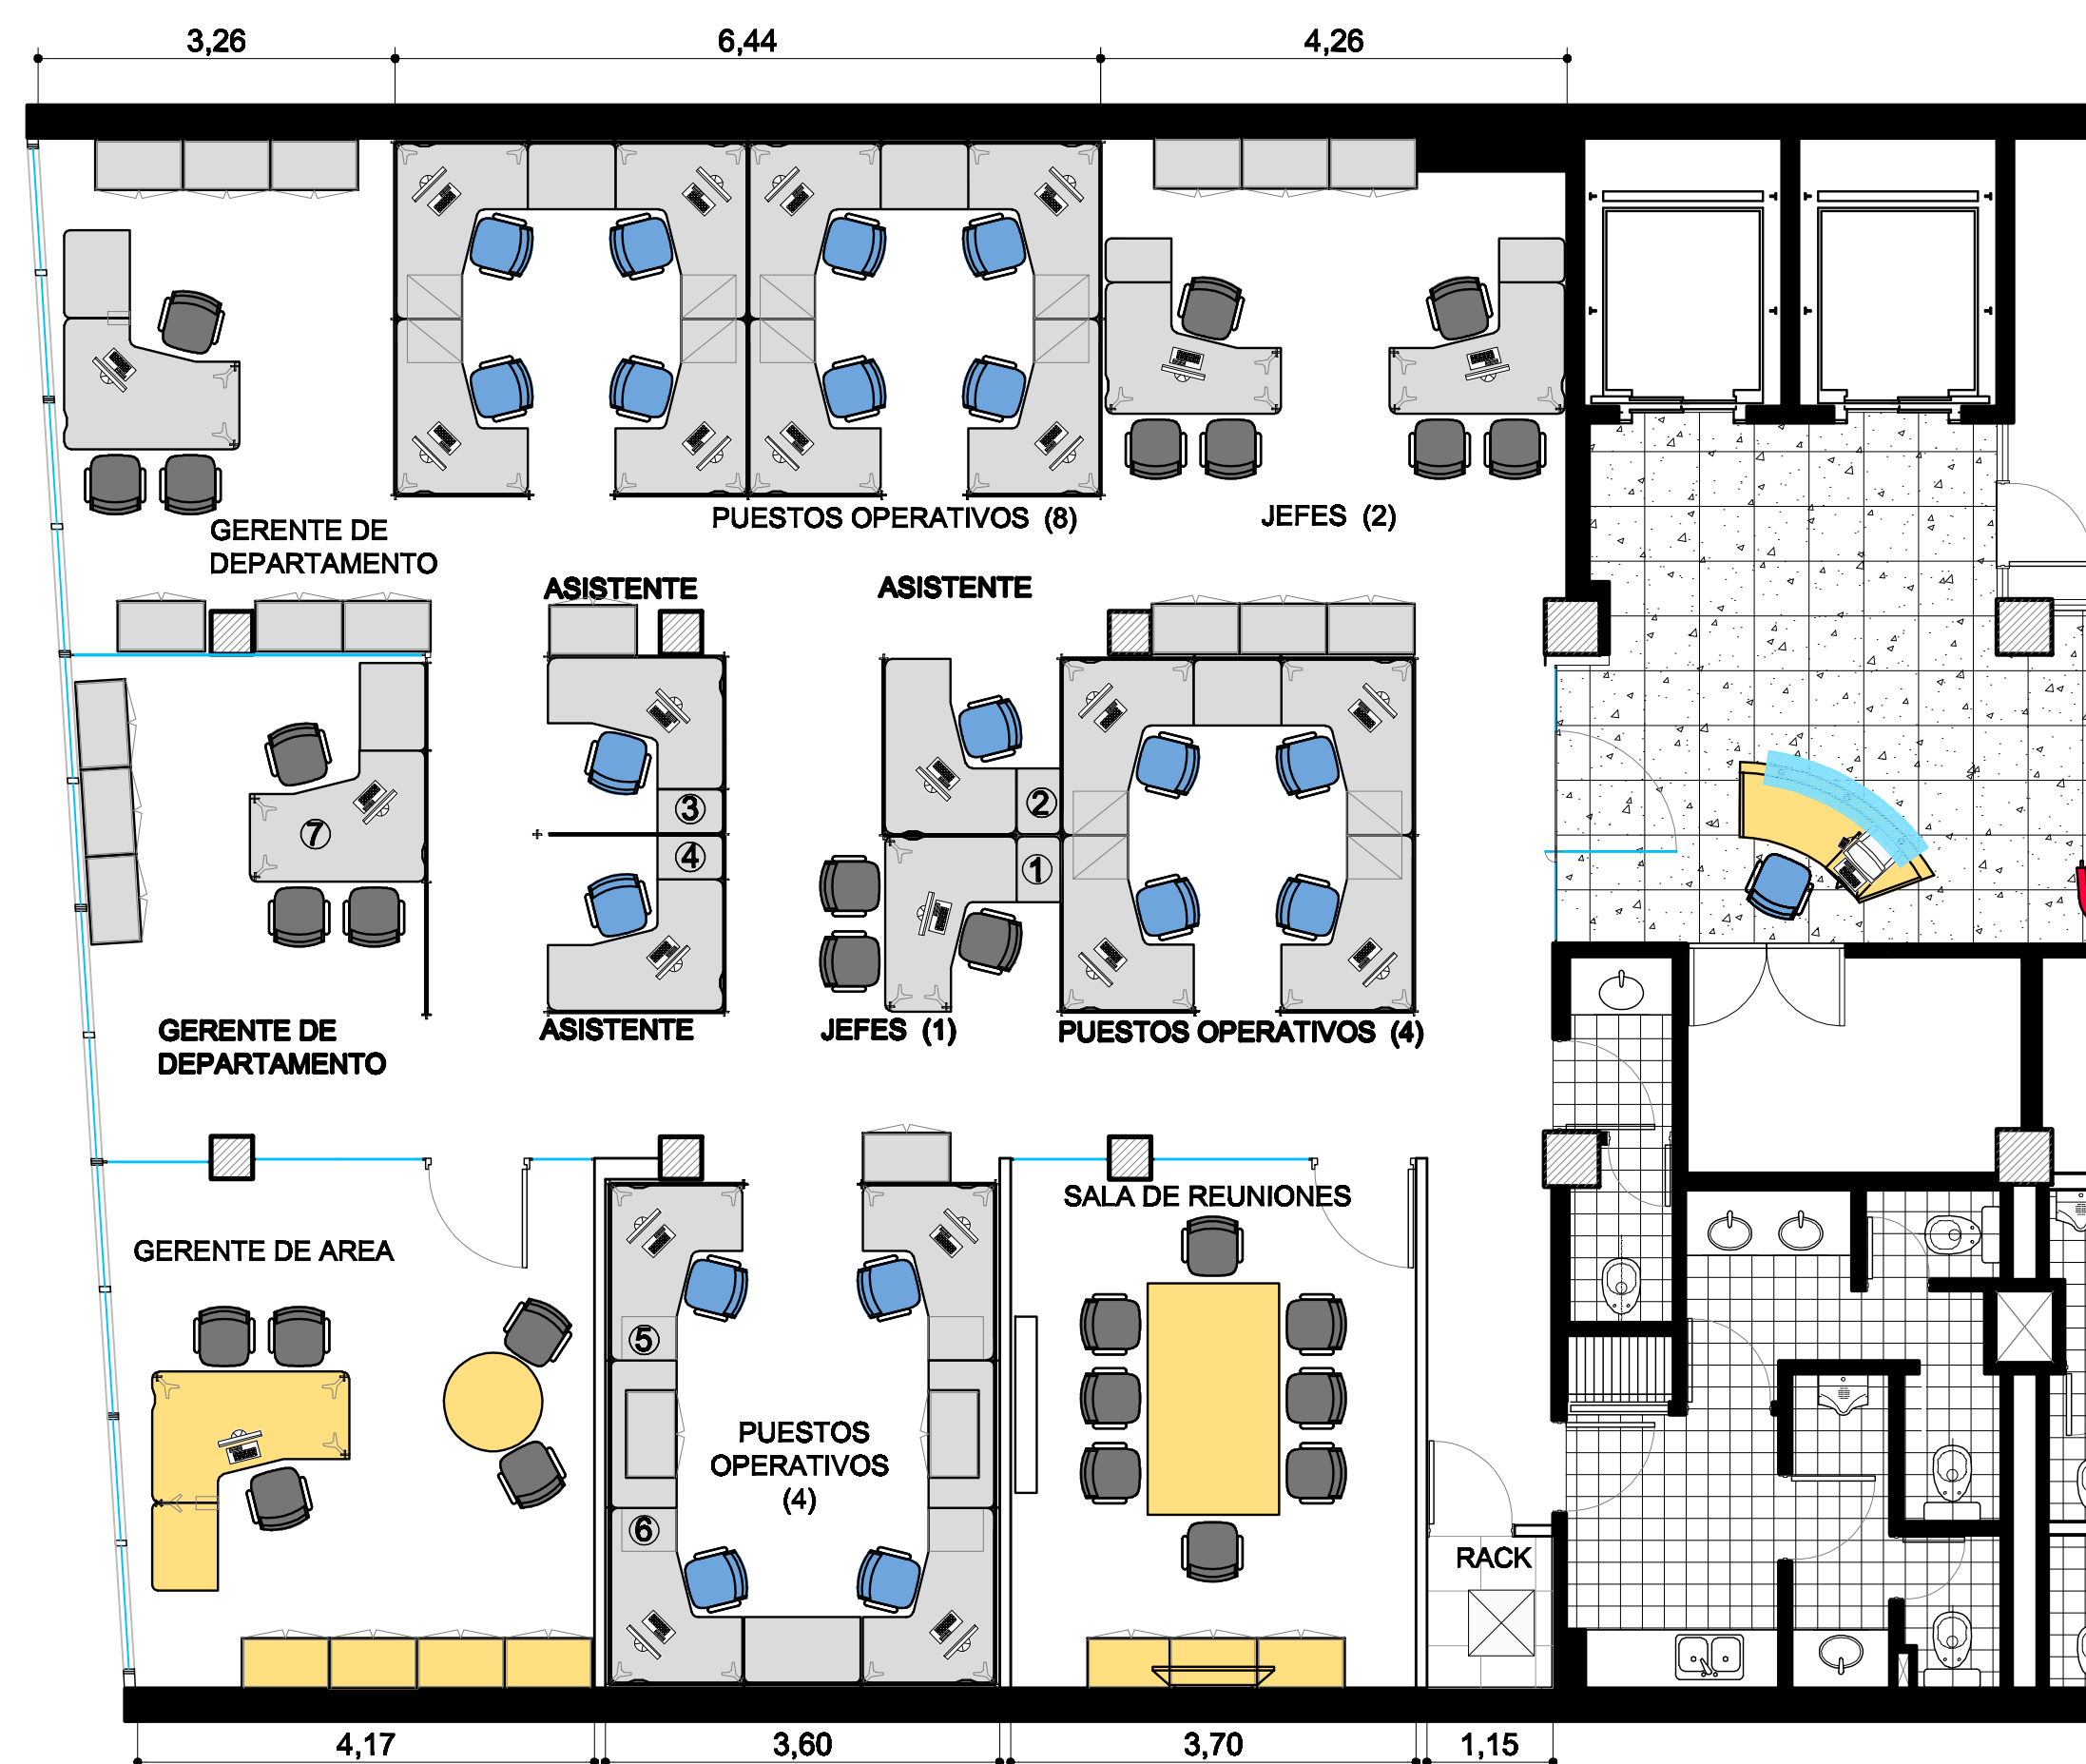

SITUACION FUTURA



UBICACION: AV.CORRIENTES 1437 10° PISO - FRENTE

REFERENCIAS TABQUERIA

- TABIQUE VIDRIO SIMPLE
- TABIQUE DURLOCK - Espesor 10 cm
- MAMPUESTRIA EXISTENTE
- ESTRUCTURA DE Hº Aº

REFERENCIAS EQUIPAMIENTO

- | ITEM | |
|--------------------------------------|----------------------------------|
| ■ | EQUIPAMIENTO EXISTENTE |
| ■ | EQUIPAMIENTO EXISTENTE REUBICADO |
| ■ | EQUIPAMIENTO NUEVO |

PLANO: LAYOUT EQUIPAMIENTO
 ESCALA: 1:75
 FECHA: 20 DE NOVIEMBRE DE 2009
 PROYECTISTA FM - MJT
 ARCHIVO: VISA_COR_EQ_P10-09_V01.dwg
 XREF: VISA_COR_BA_P10-09_V01.dwg
 NOTAS: APTO COTIZACION
 TODAS LAS MEDIDAS SE VERIFICARAN EN OBRA

El proyecto y el diseño indicados en este plano son propiedad intelectual de Contract Rent S.A. Esta prohibido su utilizacion total o parcial sin la expresa autorizacion escrita de la empresa.



CONTRACT ARGENTINA
 Tucuman 117 7º Piso (C1049AAC)
 Buenos Aires - Argentina
 Tel. / Fax : 64 (11) 4516-0722
 info@contract.com.ar
 www.contract.com.ar