


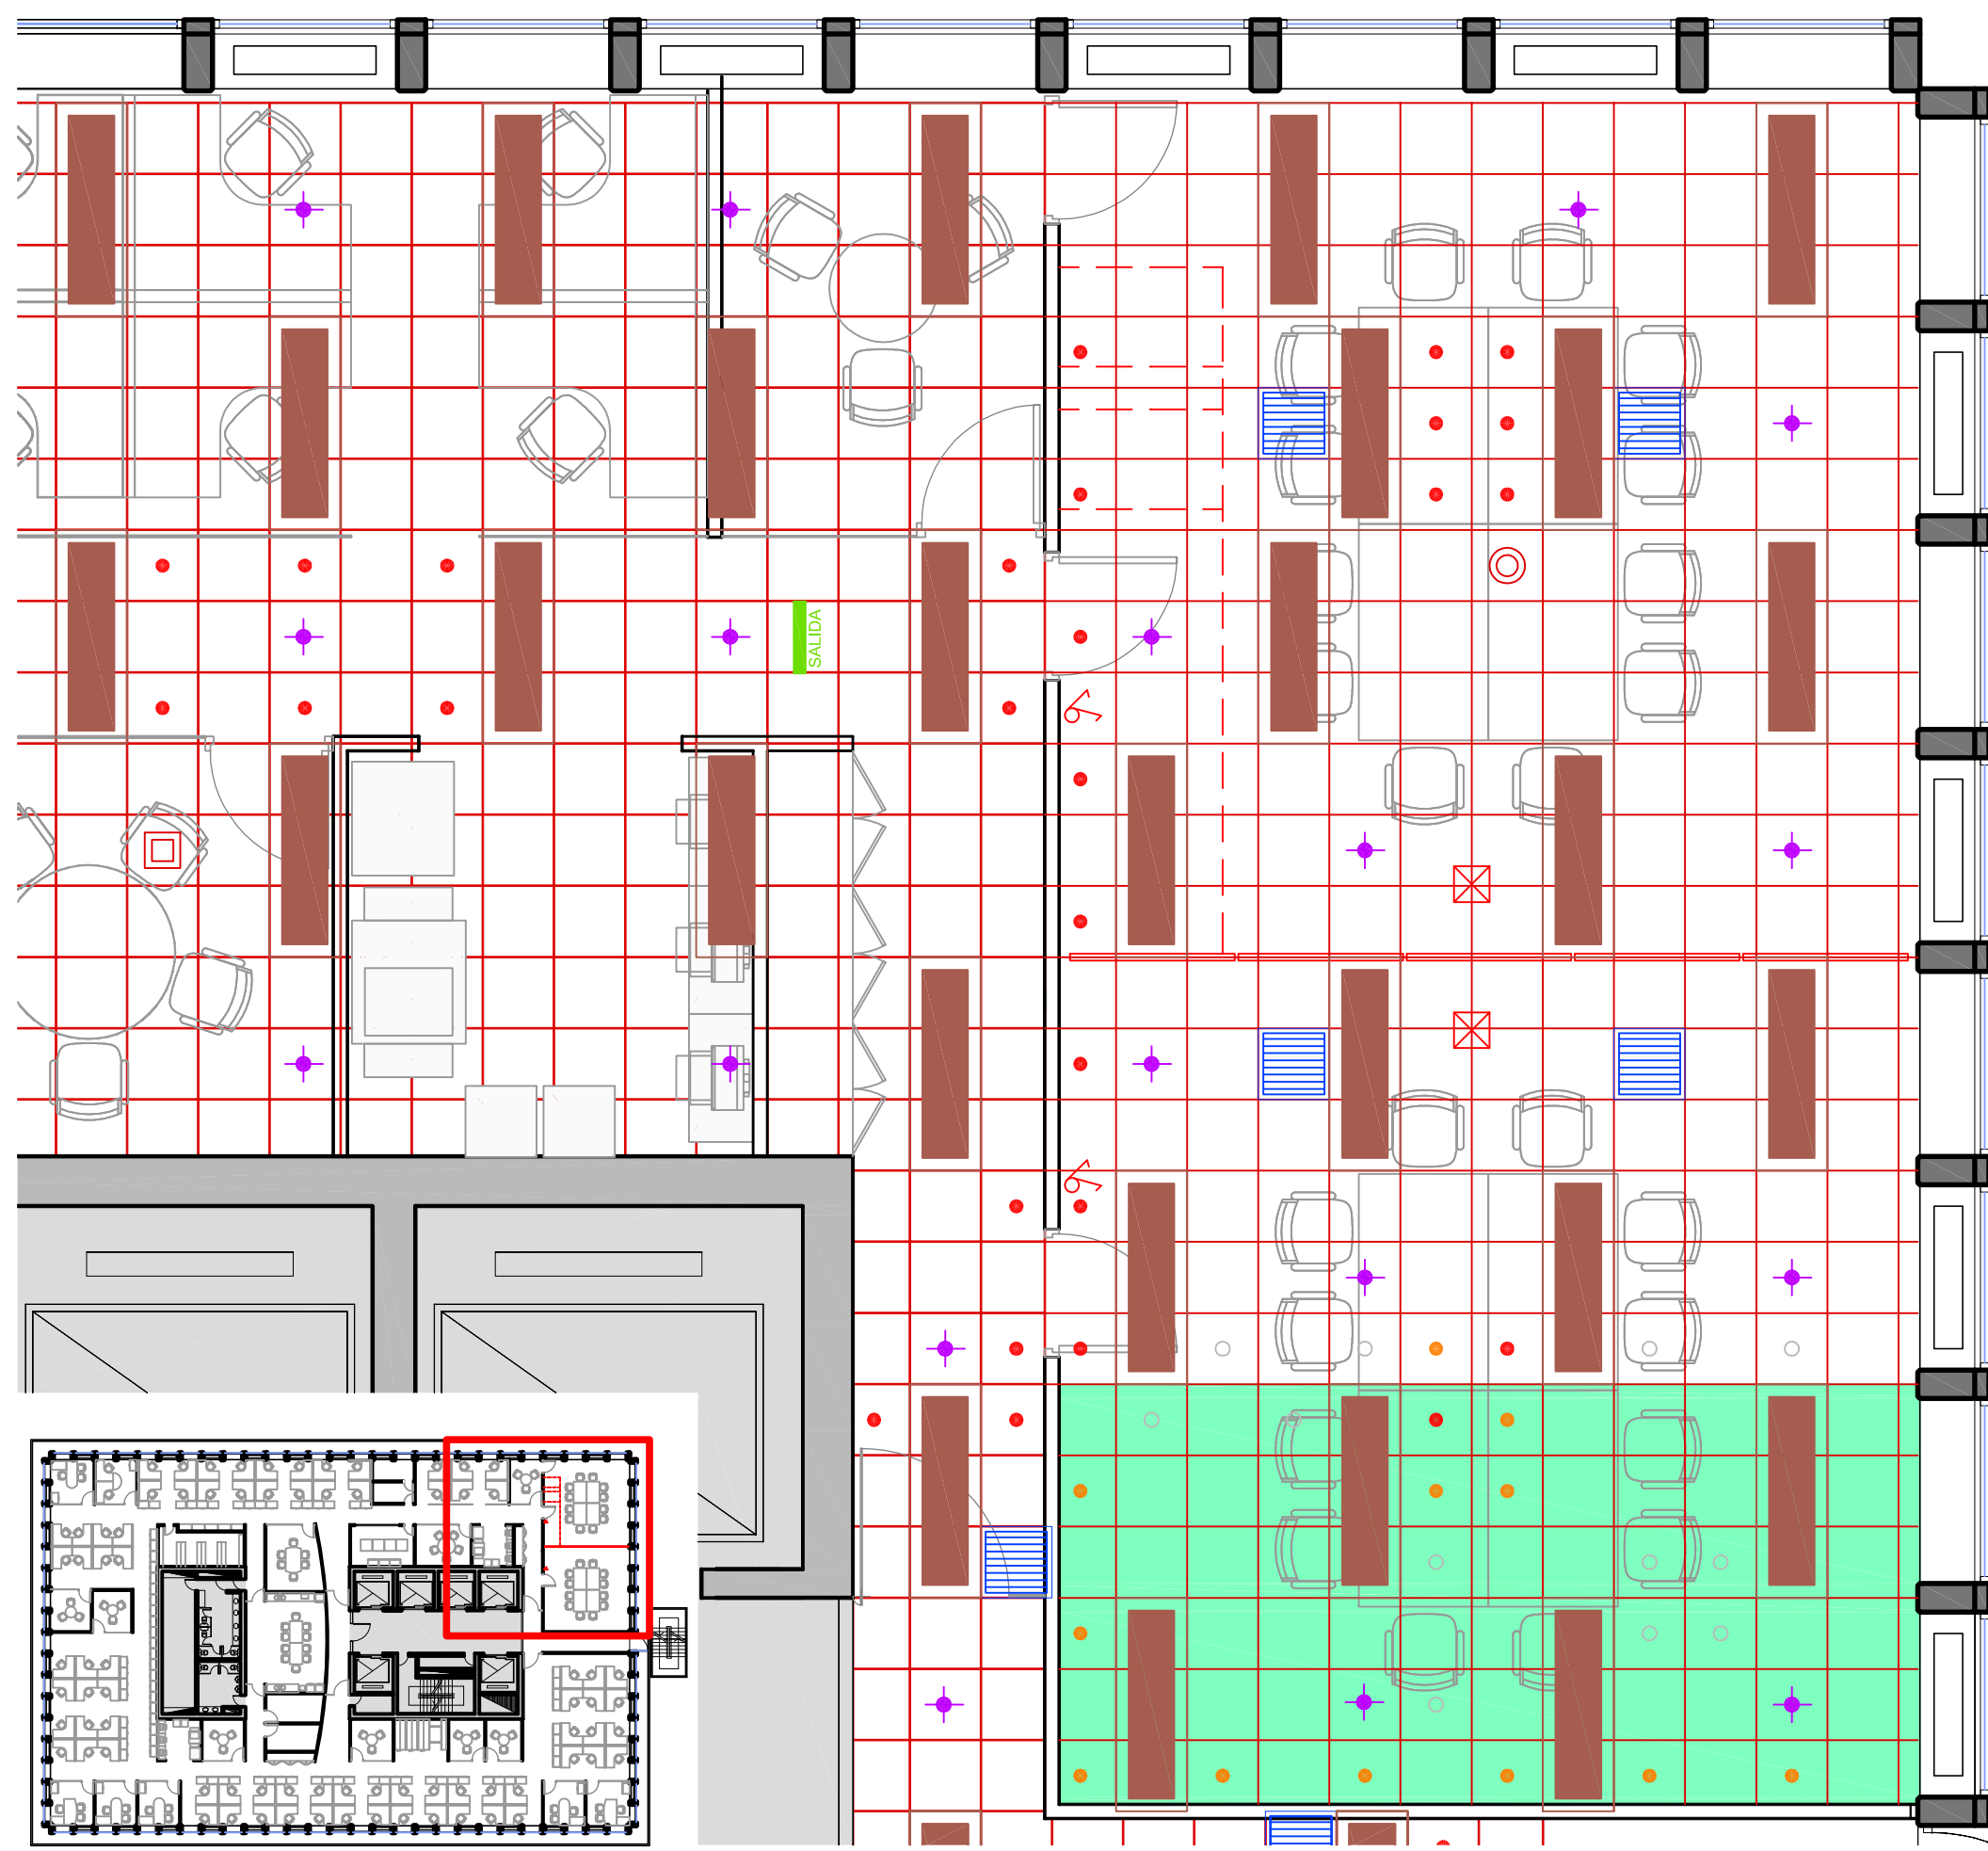

CIELORRASO SALA DE REUNIONES 10º

REFERENCIAS

Cielorraso modular existente

Artefacto de iluminación existente

Sprinkler

Spot

Spot reubicado

Spot ubicación anterior

Cartel de salida

Parlante embutido

Interruptor

Reubicación de paneles acústicos

Reubicación de riel para paneles acústicos

Proyector (ubicación sugerida)

Rejilla de retorno de A²A²

Ampliación de sala de reuniones

UBICACION:

Edif. IBM – piso 10º

PLANO:

CIELORRASO SALA DE REUNIONES

ESCALA:

1:50

FECHA:

18 Febrero 2010

PROYECTISTA

AM

ARCHIVO:

QUI_IBM_CIE_P09-02_V01.DWG

XREF:

NOTAS:

TODAS LAS MEDIDAS SERÁN VERIFICADAS EN OBRA

