


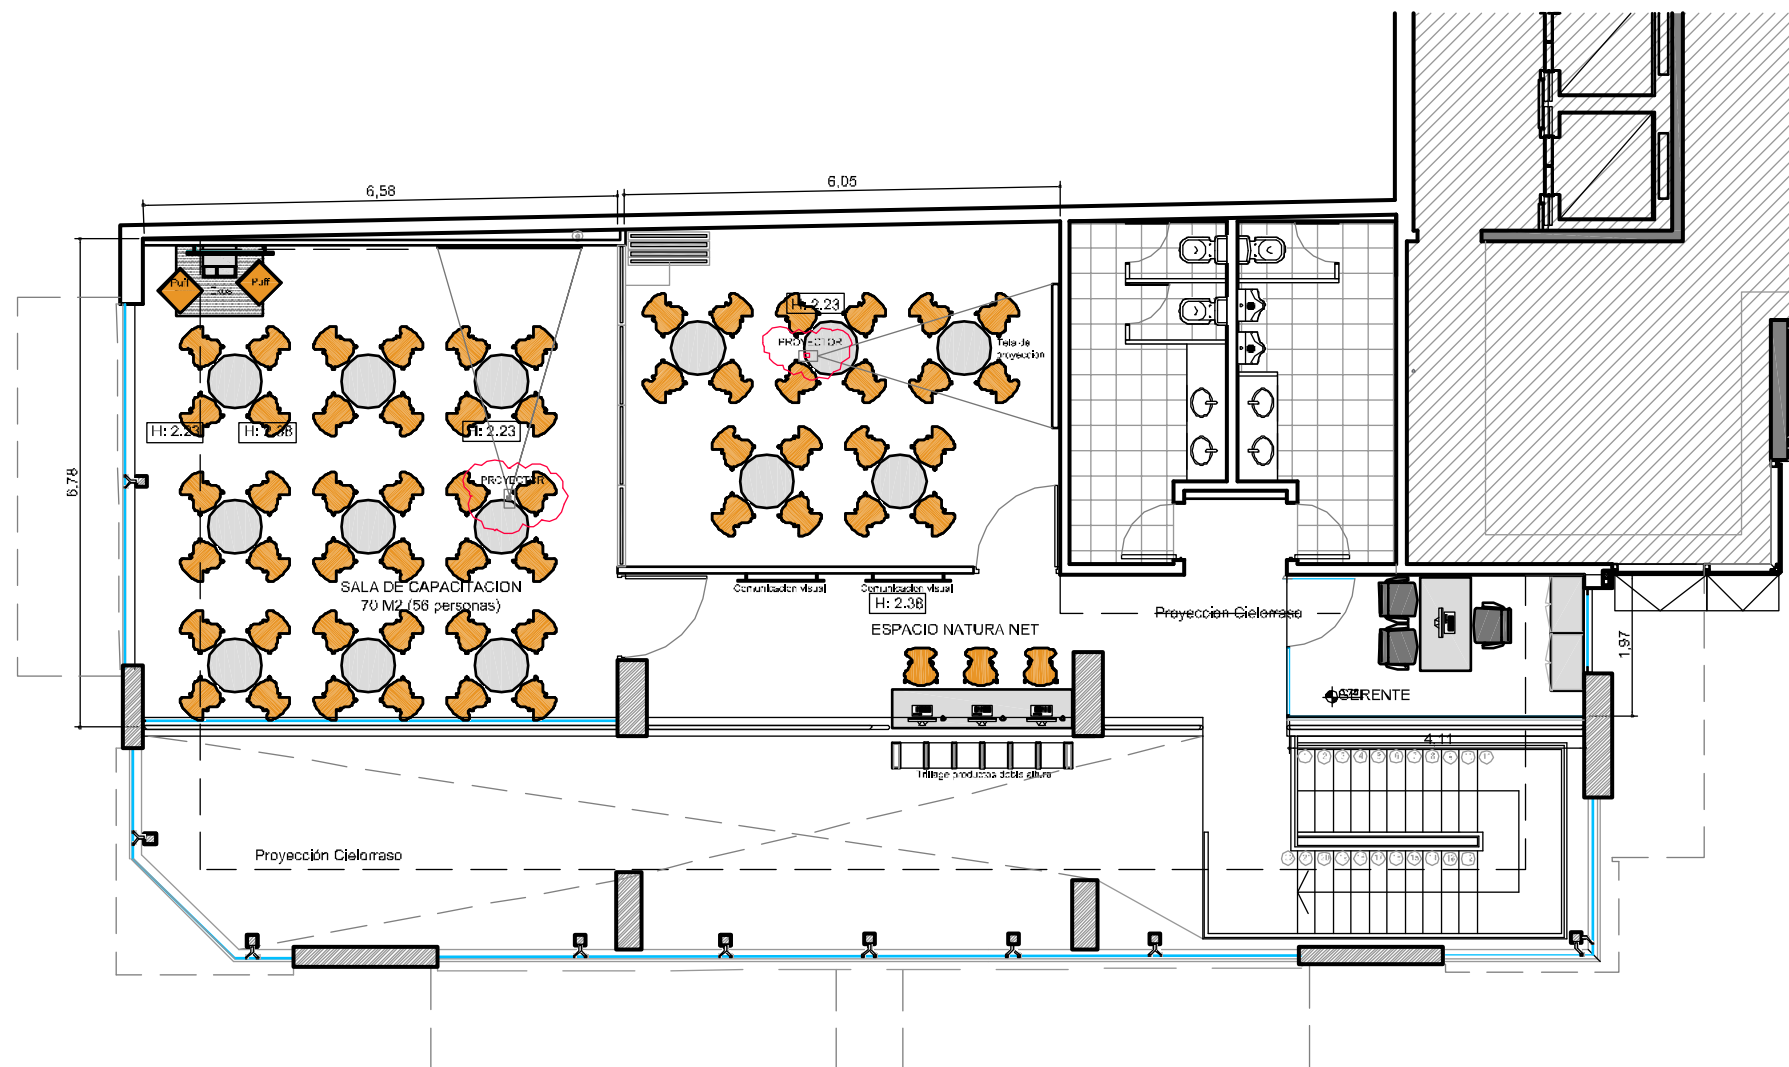

ENTREPISO



UBICACION: PARANA Y SAN LORENZO - CORDOBA

REFERENCIAS TABQUERIA

- TABLOJE VIDRIO SIMPLE
- TABLOJE D.JR LOCK - Espesor 10 cm
- MAESTRERIA EXISTENTE
- ESTRUCTURA DE H.P.A.

REFERENCIAS SOLADOS

- PISO ALUMINIO
- PISO CERAMICO

PLANO: LAYOUT EQUIPAMIENTO

ESCALA: 1:75

FECHA: 14-04-10

PROYECTISTA: FM

ARCHIVO: NA_COR_00_EQ_V07

XREF: NA_COR_00_BA_V01

NOTAS: APTO COTIZACION
TODAS LAS MEDIDAS SE VERIFICARAN EN OBRA

El proyecto y el diseño indicados en este plano son propiedad intelectual de Contract Rent S.A. Esta prohibido su utilizacion total o parcial sin la expresa autorizacion escrita de la empresa.



CONTRACT ARGENTINA
Tucuman 117 - 7º Piso - (C1049AAC)
Buenos Aires - Argentina
Tel. / Fax : 54 (11) 4516-0722
info@contract.com.ar
www.contract.com.ar