

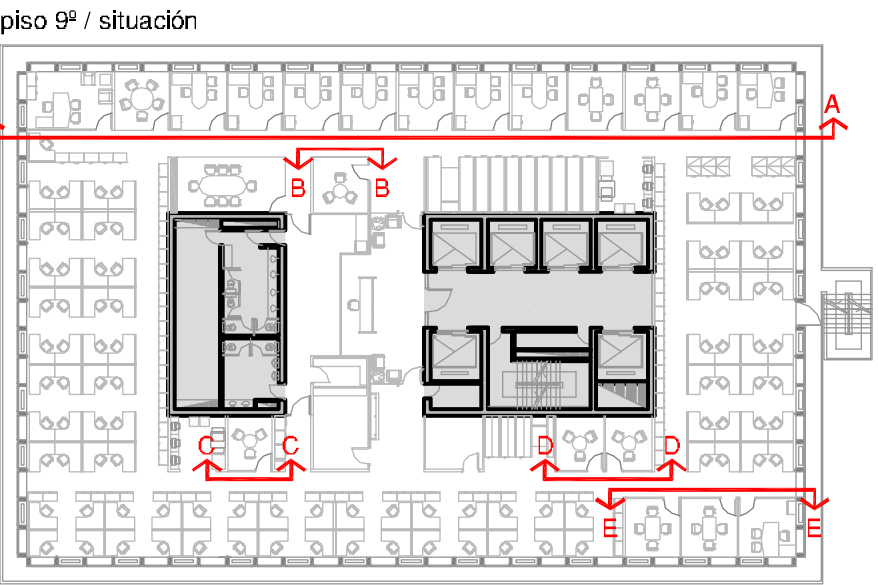
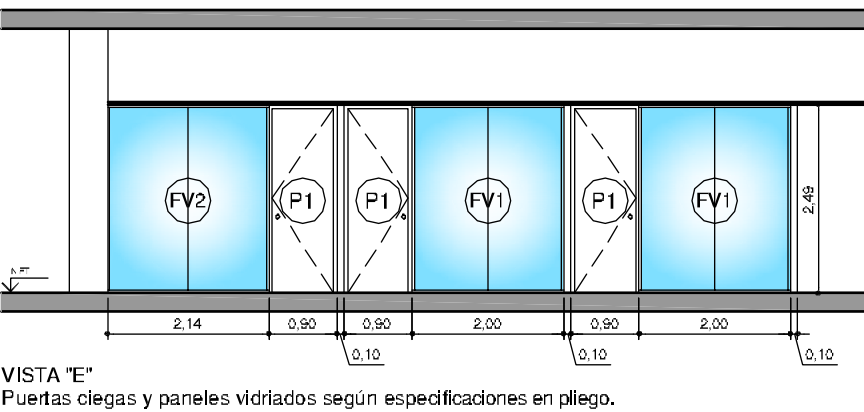
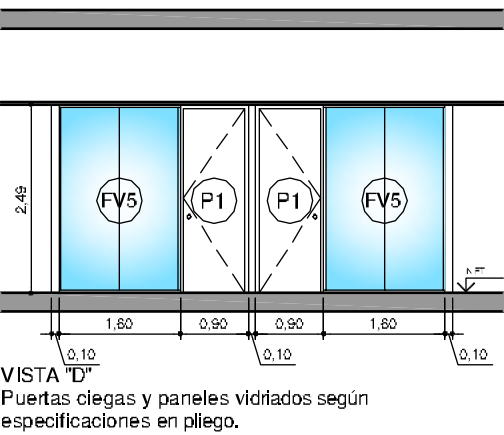
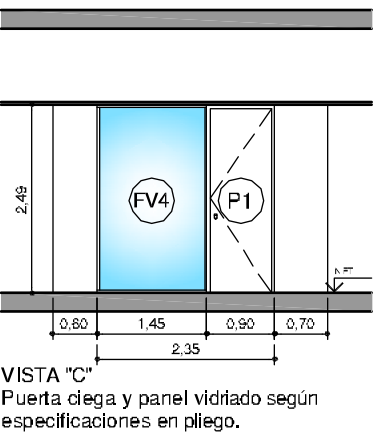


PISO 9º / cortes-vista

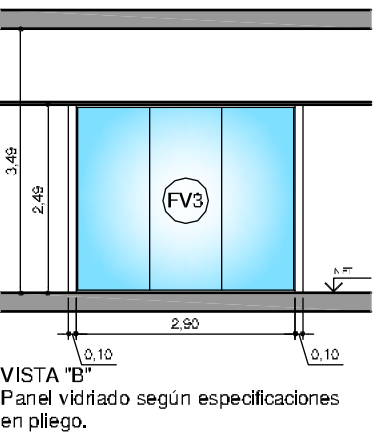

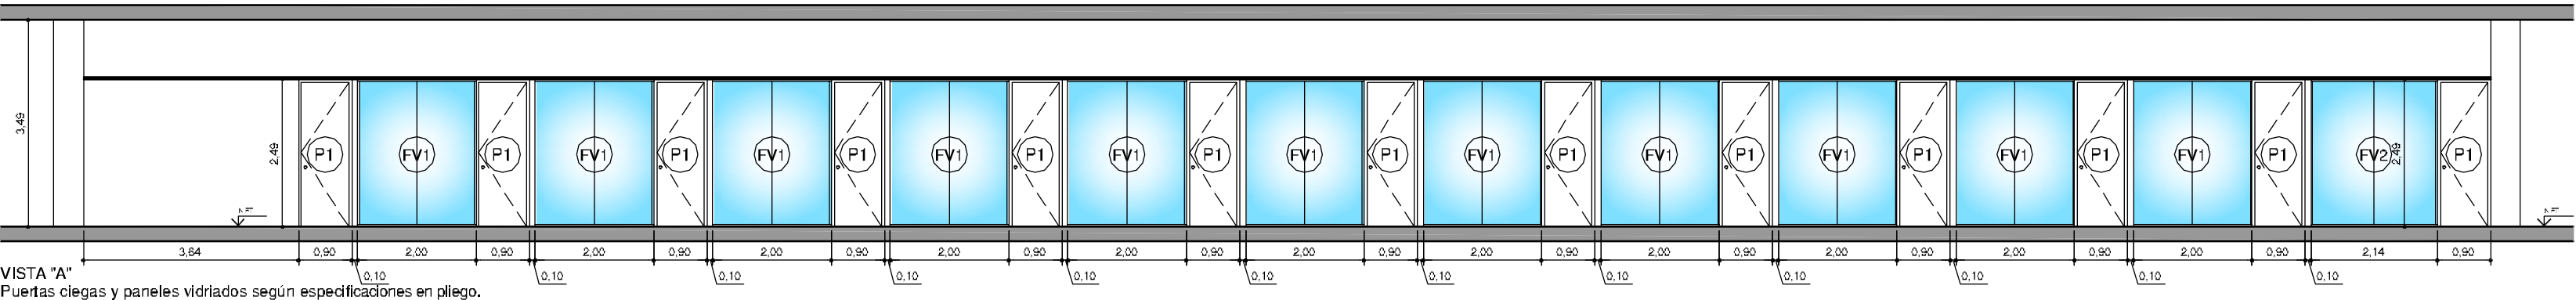

QUINTILES

UBICACION:	Edif. IEM - piso 9º
PLANO:	CARPINTERIAS INTERIORES
ESCALA:	1:25
FECHA:	14 Setiembre 2010
PROYECTISTA:	A.M.
ARCHIVO:	QUINTILES_CAR_P09-01_CO.DWG
XREP:	
NOTAS:	DOCUMENTACION CONFORME A OBRA

El proyecto y el diseño indicados en este plano son propiedad intelectual de Contract Rent S.A. Está prohibida su utilización total o parcial sin la expresa autorización escrita de la empresa.



CONTRACT ARGENTINA
Tucumán 117 7º piso (C1049AAC)
Buenos Aires . Argentina
Tel. / Fax: (54-11) 4516-0722
info@contract.com.ar
www.contract.com.ar