



PLANTA BAJA ACTUAL

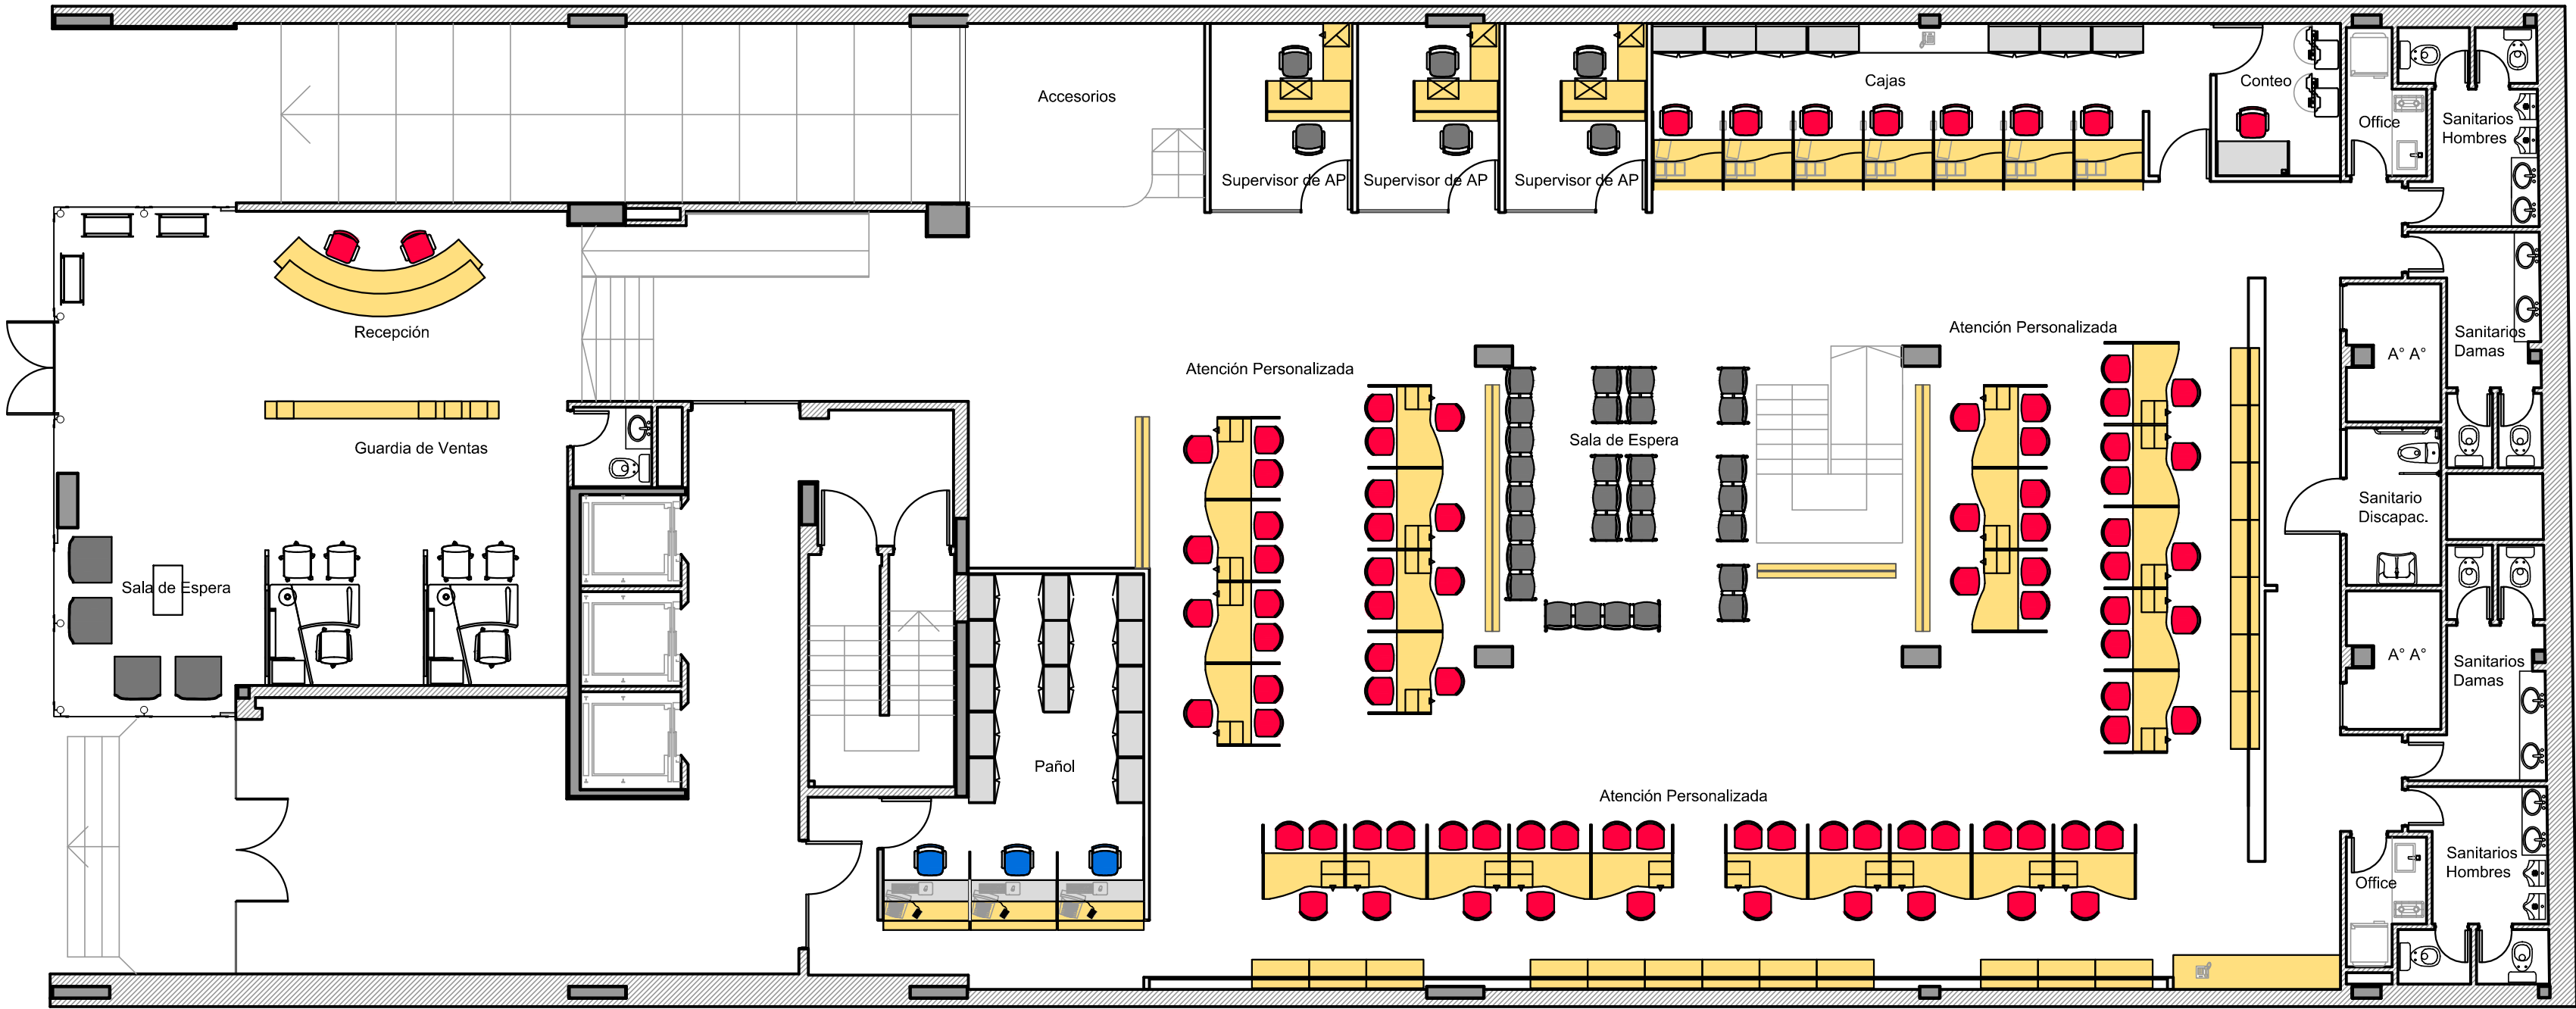

PROPUESTA

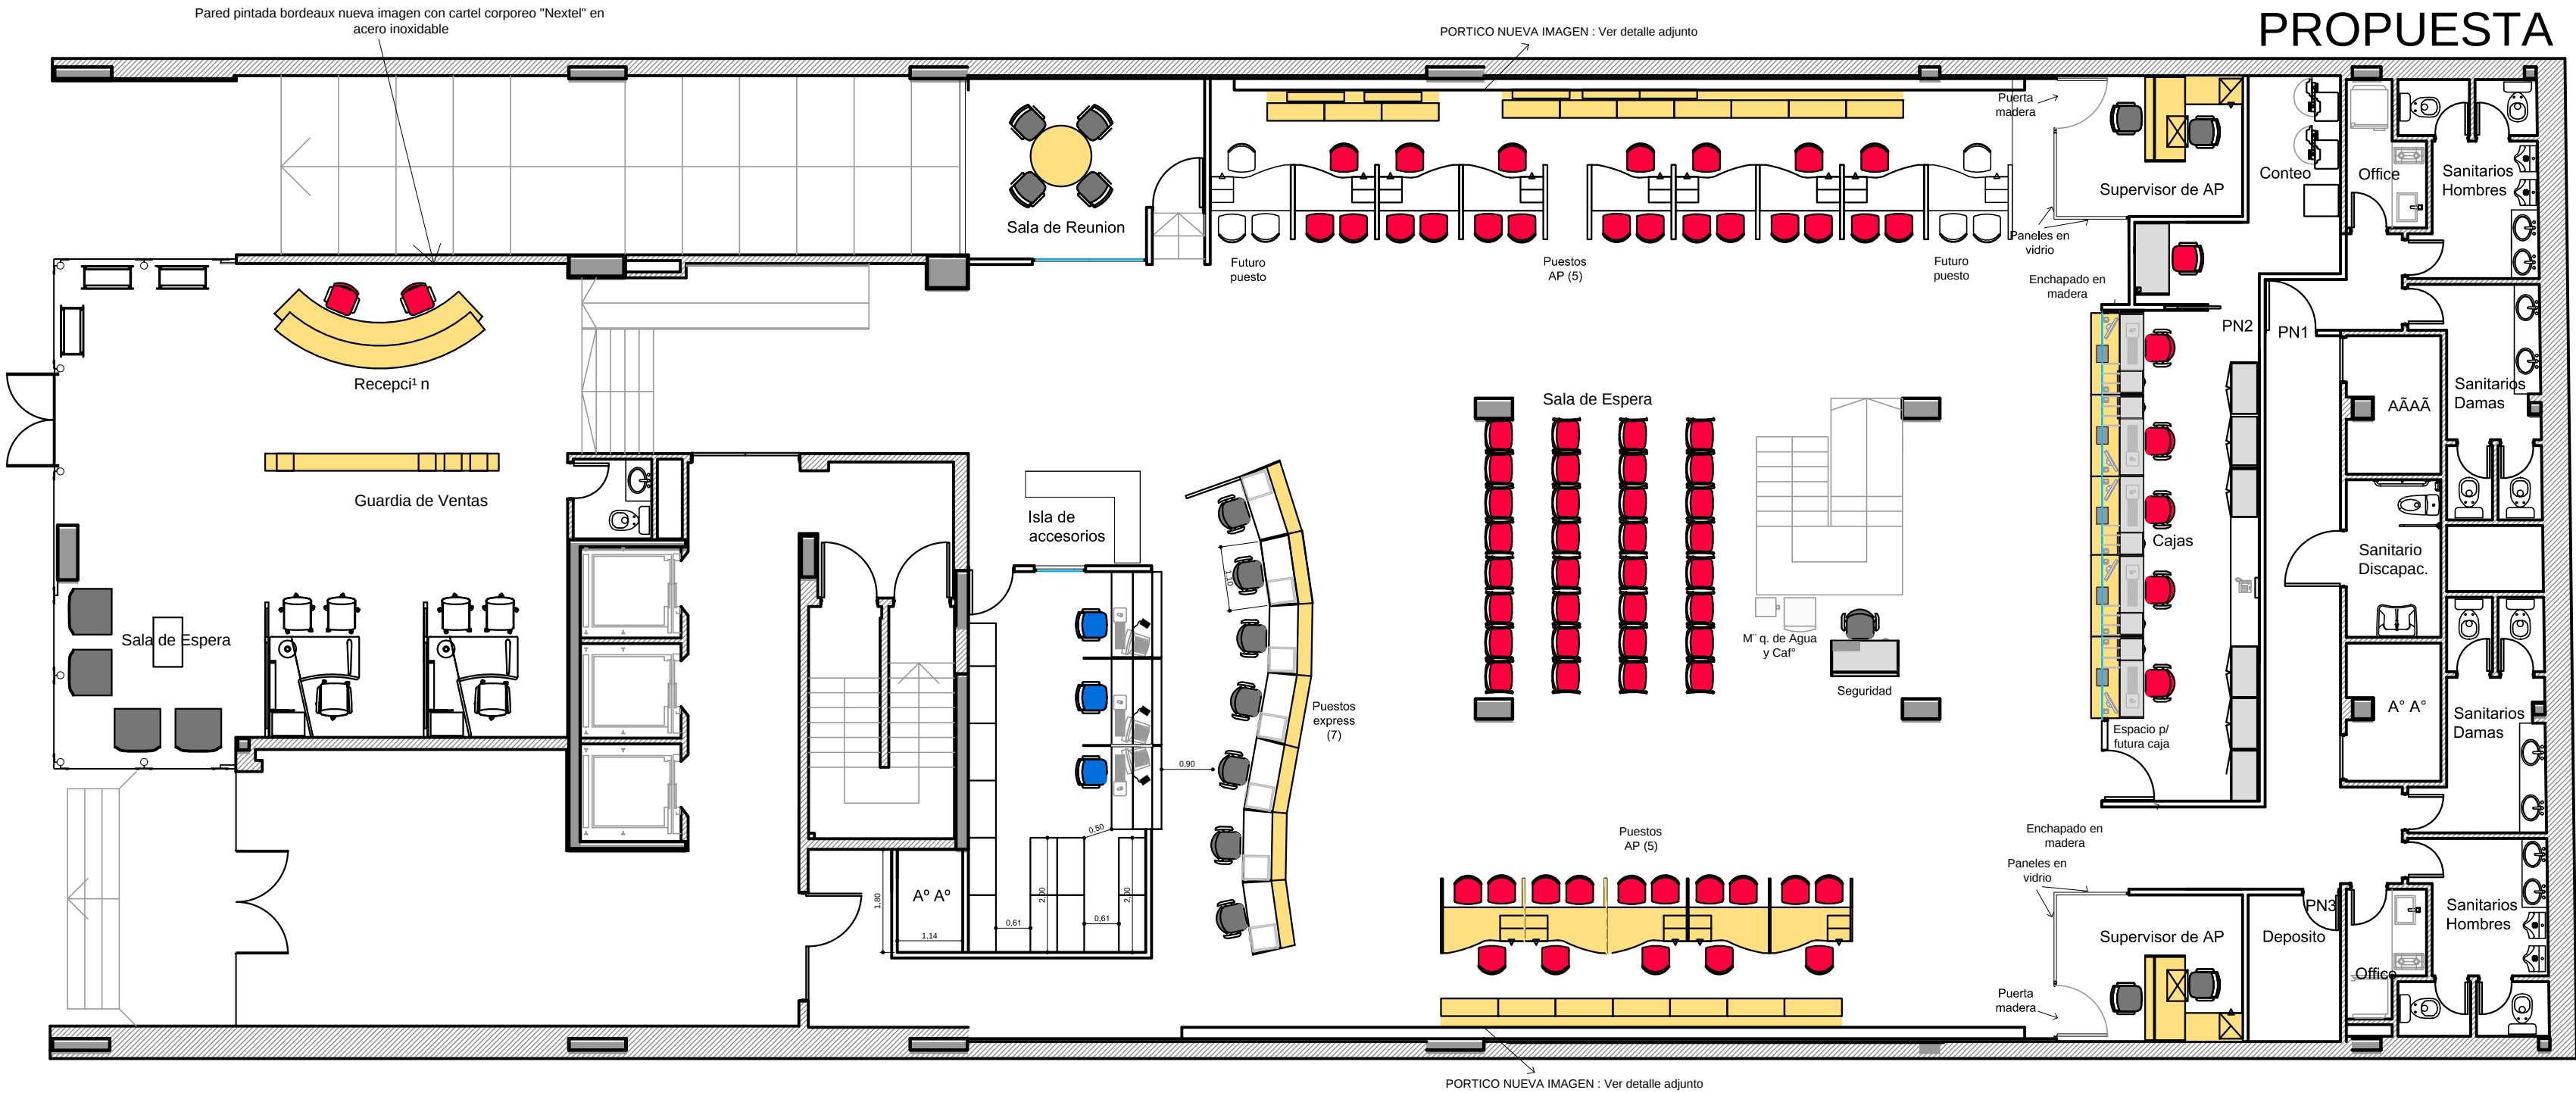

DI ANITA RA 1A

NEXTEL COMMUNICATIONS ARGENTINA S.A.
11 de Septiembre 2173 1°
C1428AIG Buenos Aires - Argentina
Tel: (54-11) 5359-9644
Fax: (54-11) 4787-9432
infraestructura@nextel.com.ar



DATE: 9.4.2010
DRAWN BY: LT
SCALE: 1:100
PAGE: 1 OF 1

SUCURSAL CERRITO
Propuesta remodelacion planta baja
Cerrito 1182
C.A.B.A