
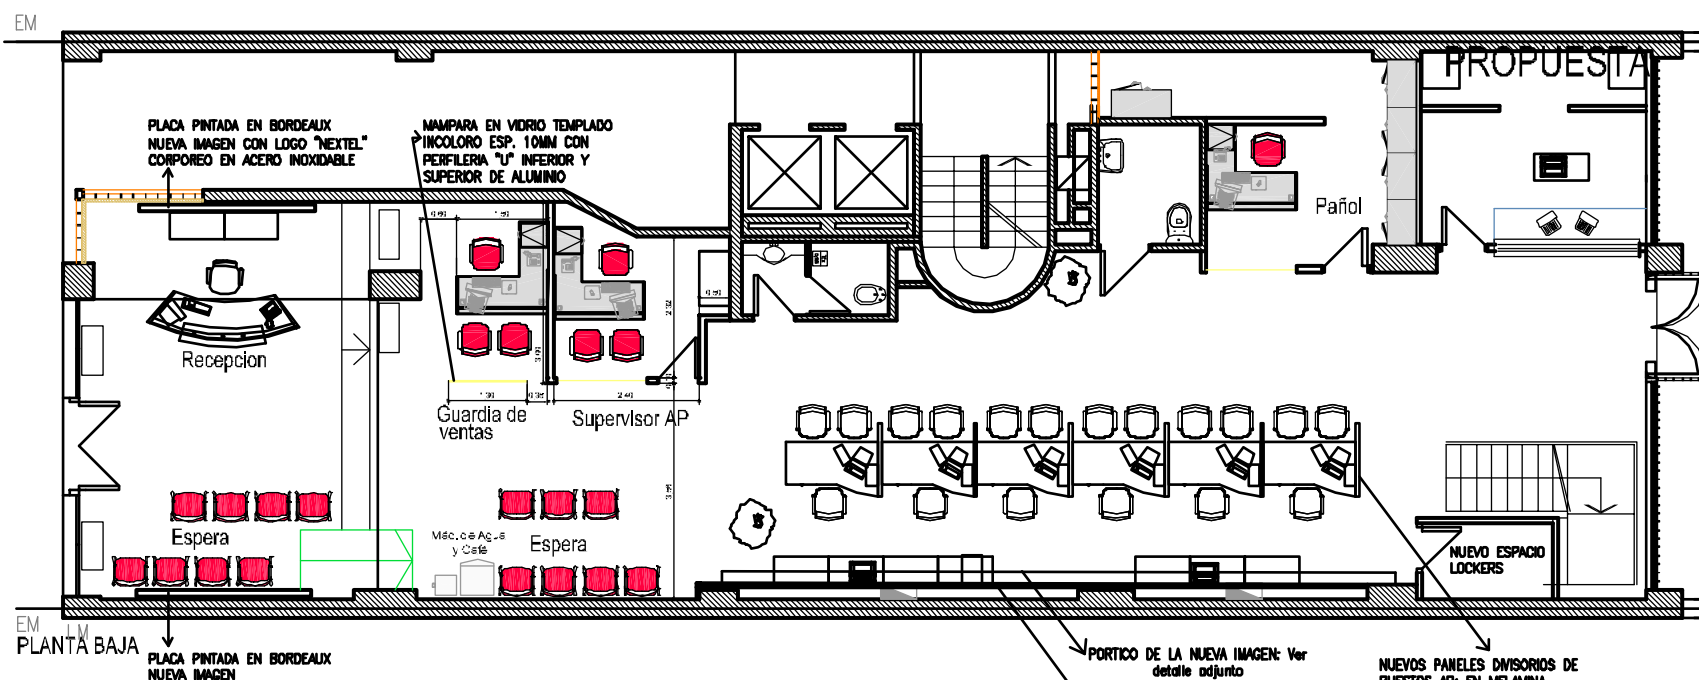


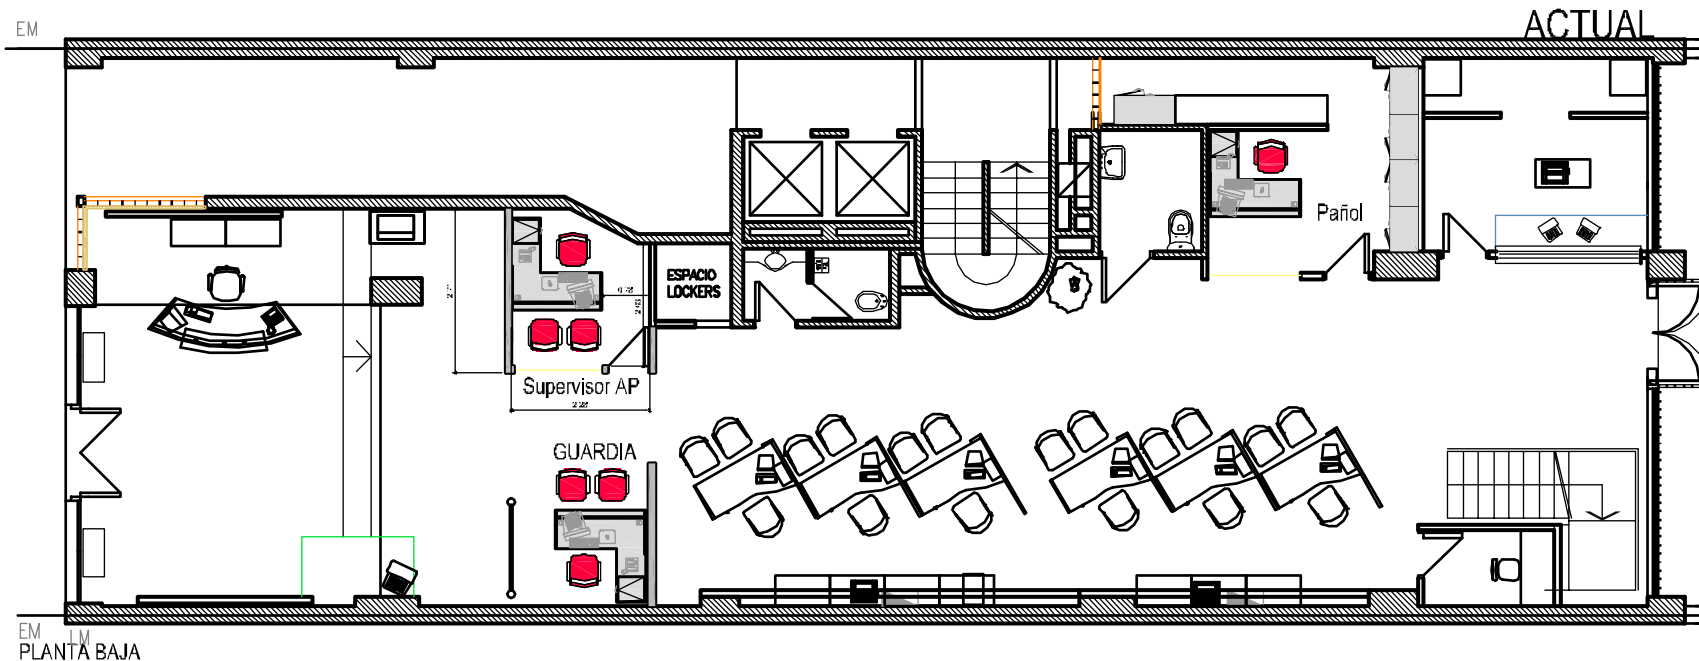

NOTA: Las medidas se verificaran en obra

NEXTEL COMMUNICATIONS ARGENTINA S.A.
11 de Septiembre 2173 1°
C1428AIG Buenos Aires - Argentina
Teli (54-11) 5359-9644
Fax (54-11) 4787-9432
Infraestructura@nextel.com.ar

NEXTEL

DATE: 27/04/10
DRAWN BY: CFB
SCALE: 1:75
PAGE:

SUCURSAL CÓRDOBA
Propuesta refreshing Planta baja
Av. Colón 579
Córdoba