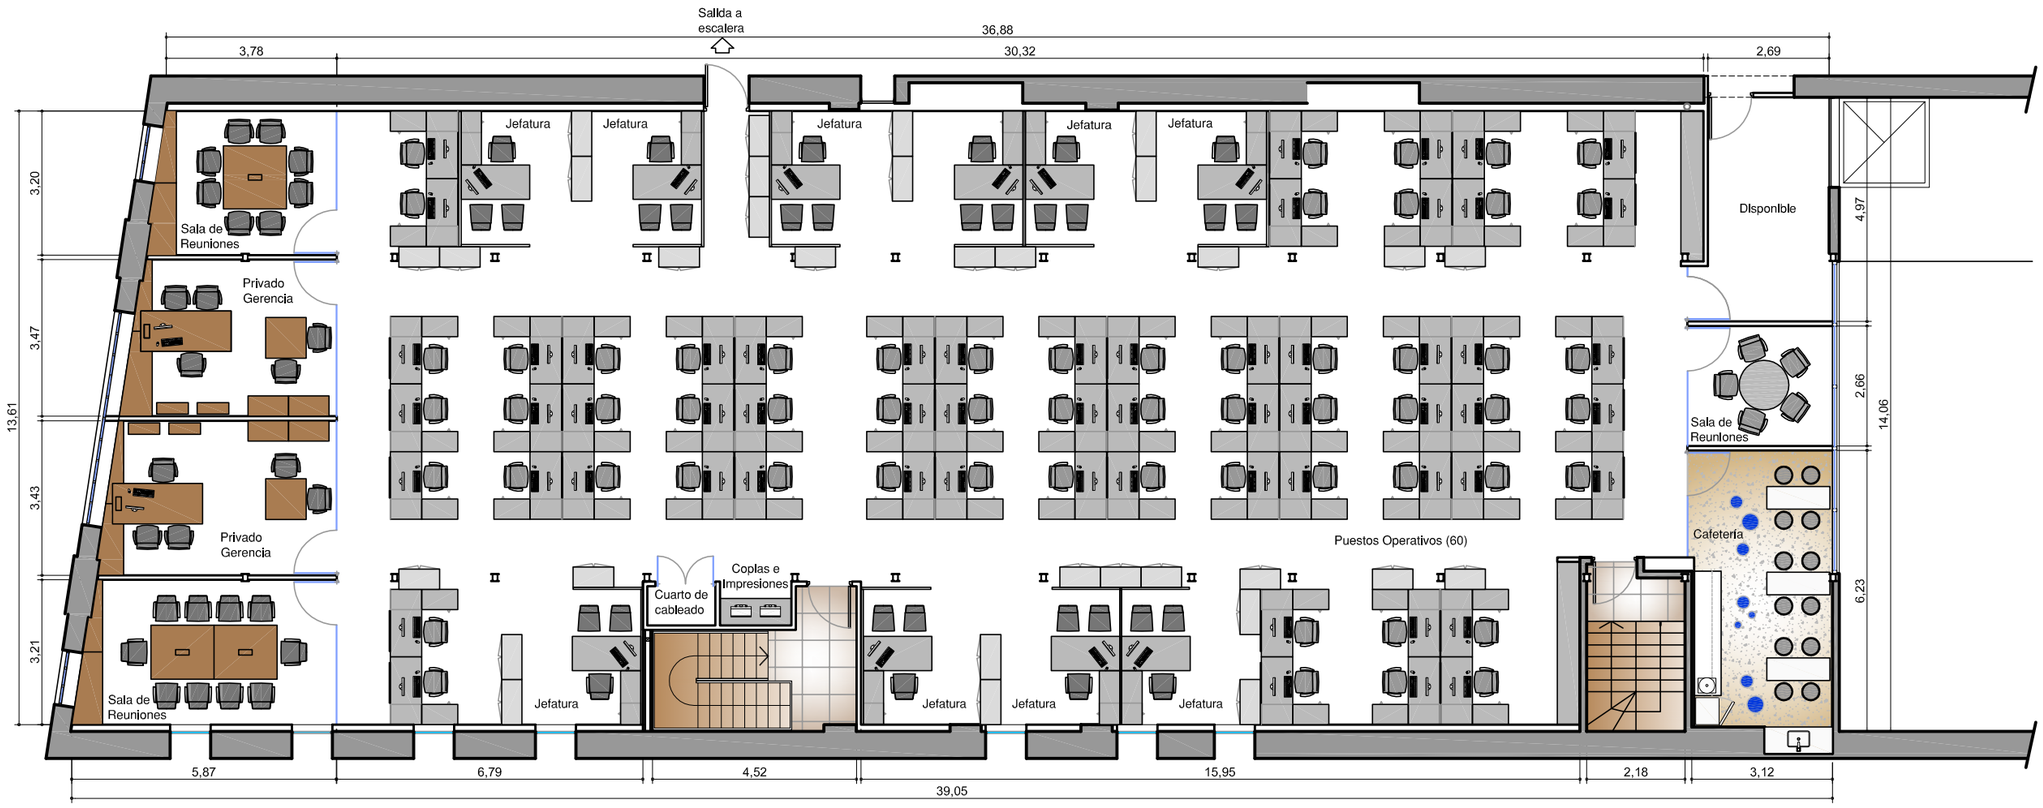

PLANTA 1º PISO

CONFORME A OBRA
ARQUITECTURA Y EQUIPAMIENTO

CO
AR-03

BGH

UBICACION:	PIEDRAS 1448/70 - 1º piso
PLANO:	LAYOUT DE EQUIPAMIENTO
ESCALA:	1:75
FECHA:	Mayo 2011
PROYECTISTA:	A.M.
ARCHIVO:	BGH BRA EQU P01-00 CO.DWG
XREF:	
NOTAS:	MEDIDAS VERIFICADAS EN OBRA

El proyecto y el diseño indicados en este plano son propiedad intelectual de Contract Rent S.A. Está prohibida su utilización total o parcial sin la expresa autorización escrita de la empresa.

contract

CONTRACT ARGENTINA
Tucumán 117 7º piso (C1049AAC)
Buenos Aires . Argentina
Tel. / Fax: (54-11) 4516-0722
info@contract.com.ar
www.contract.com.ar