


REFERENCIAS CIELO	
ITEM	INDICACION

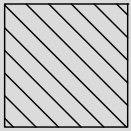


Area existente. No intervenir

TODAS LAS MEDIDAS DEBEN SER RECTIFICADAS EN TERRENO

El proyecto y el diseño indicados en este plano son propiedad intelectual de Contract Chile S.A. Esta prohibido su utilizacion total o parcial sin la expresa autorizacion escrita de la empresa.

FELIX DE AMESTI

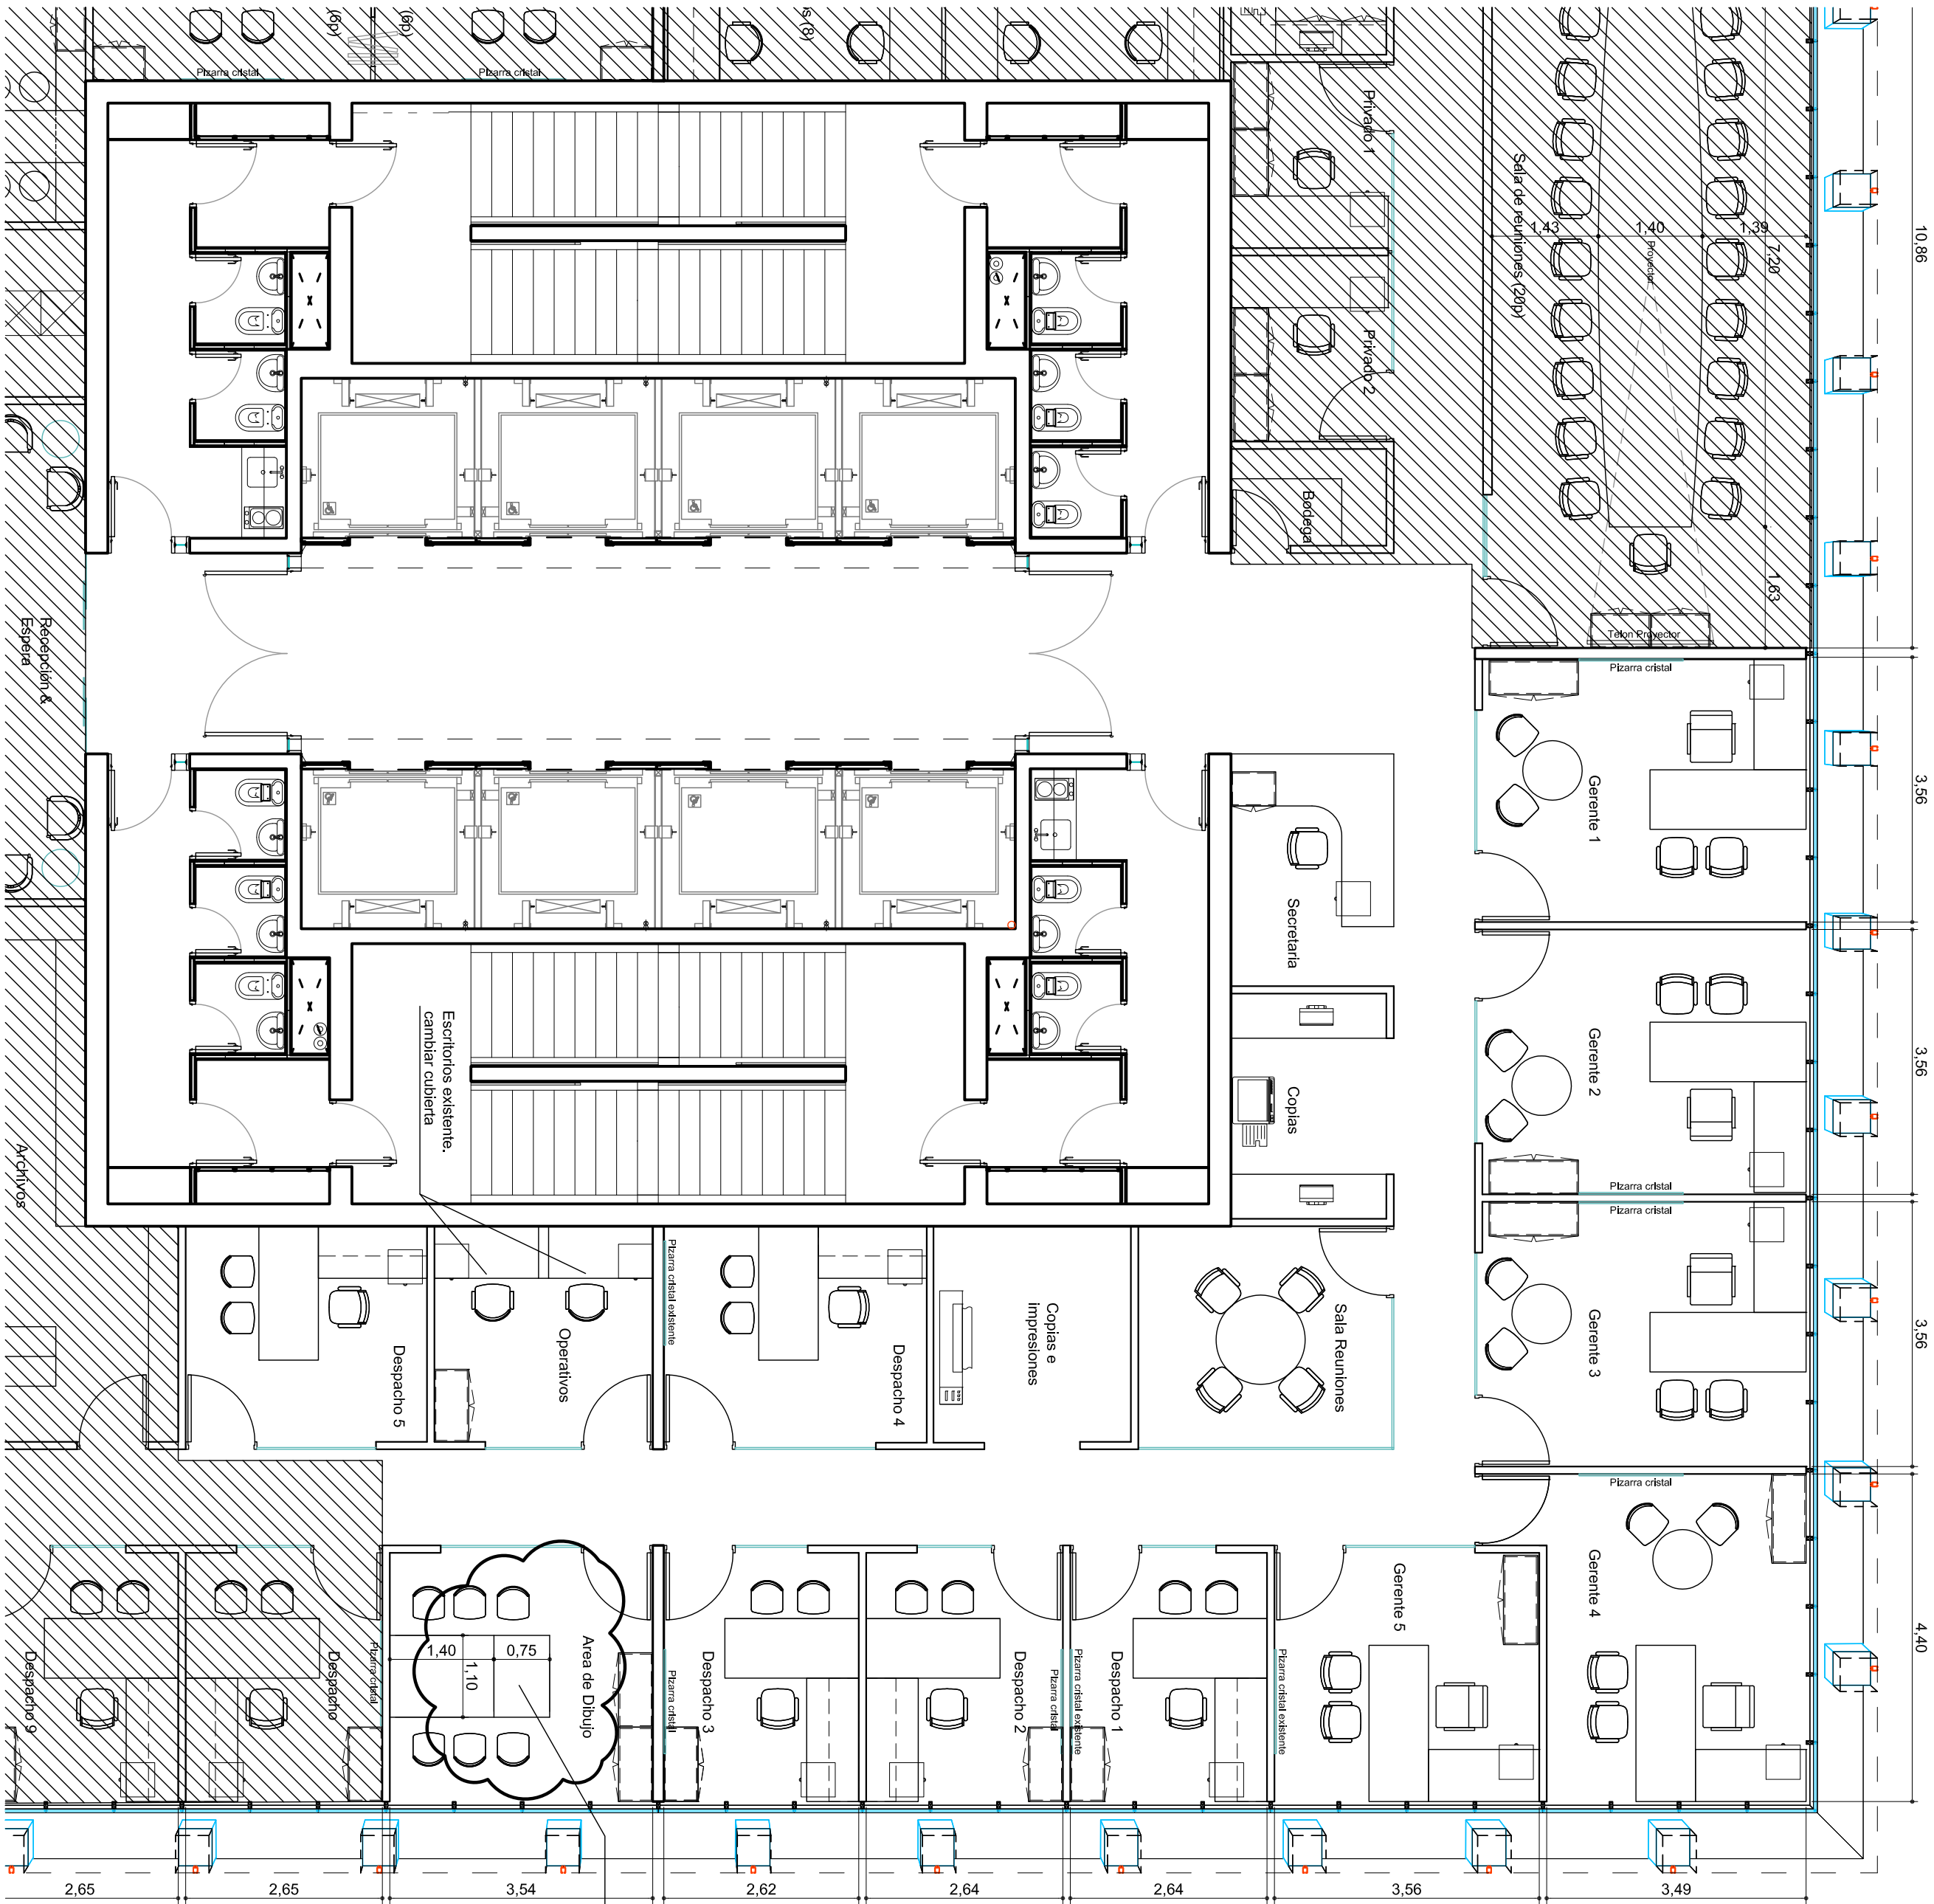

CRUZ DEL SUR

