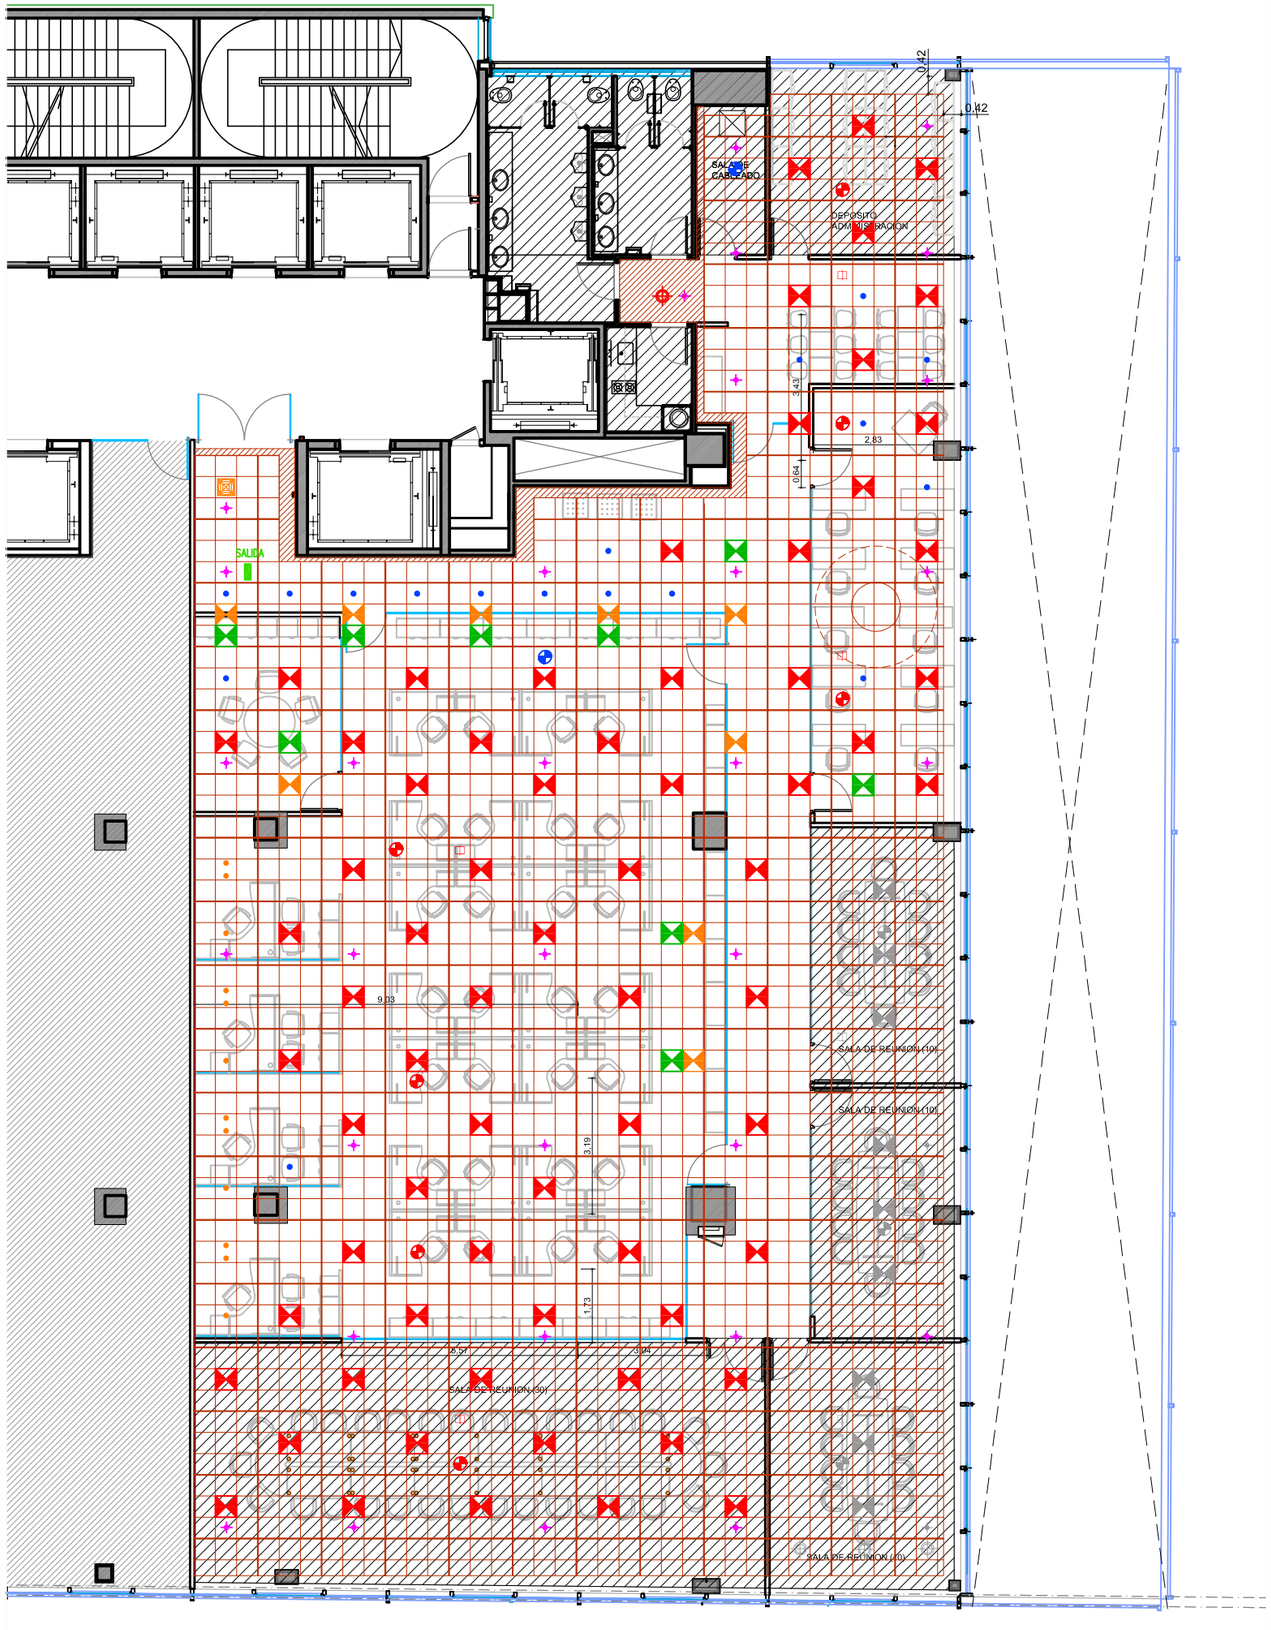

SAMSUNG

UBICACION: **BOUCHARD 710 – 8° PISO**

REFERENCIAS CIELORRASO SIN INTERVENIR

ITEM

- Cielorraso Modular
- Sprinklers existentes
- Alarma contra incendio
- Detector de humo

REFERENCIAS CIELORRASO A INTERVENIR

ITEM

- ARTEFACTO EXISTENTE
- ARTEFACTO REUBICADO
- ARTEFACTO A MOVER
- ARTEFACTO NUEVO

PLANO:	CIELORRASO
ESCALA:	1:100
FECHA:	09–082011
PROYECTISTA	MJT
ARCHIVO:	SAM_BU_08_CI_V01
XREF:	SAM_BU_08_EQ_V04

NOTAS: APTO COTIZACION

TODAS LAS MEDIDAS SE VERIFICARAN EN OBRA

El proyecto y el diseño indicados en este plano son propiedad intelectual de Contract Rent S.A. Esta prohibido su utilizacion total o parcial sin la expresa autorizacion escrita de la empresa.

contract

CONTRACT ARGENTINA
Tucuman 117 7º Piso (C1049AAC)
Buenos Aires . Argentina
Tel. / Fax : 54 (11) 4516-0722
info@contract.com.ar
www.contract.com.ar