


contract
AMBIENTES DE TRABAJO
WORKPLACES



UNA PROPUESTA PARA:


Merck Account | Jones Lang LaSalle



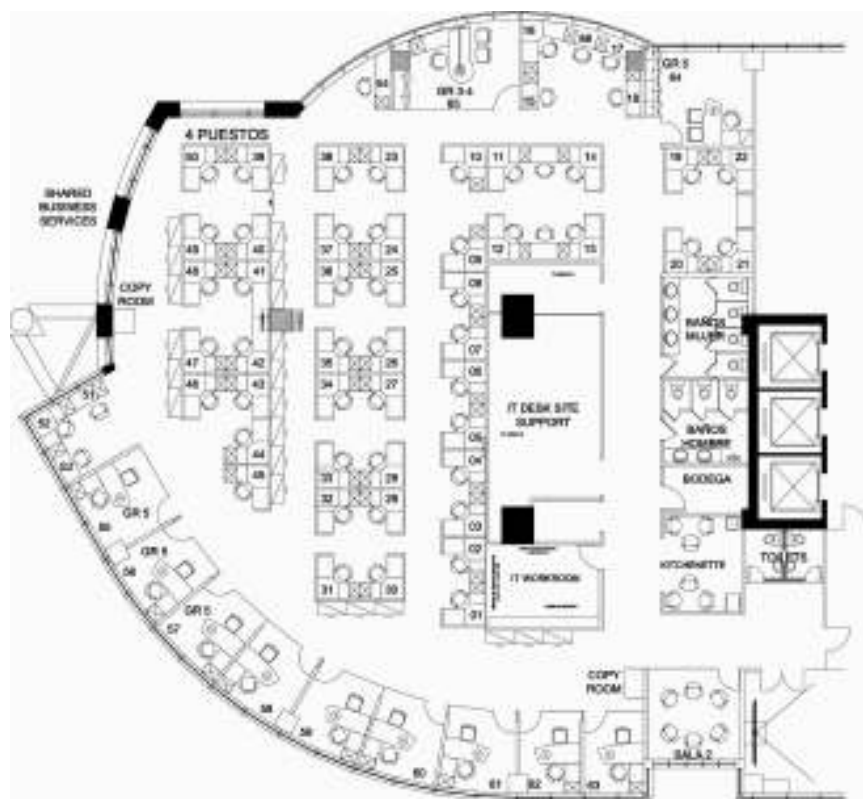

SITUACION EXISTENTE

Puestos Existentes / 66

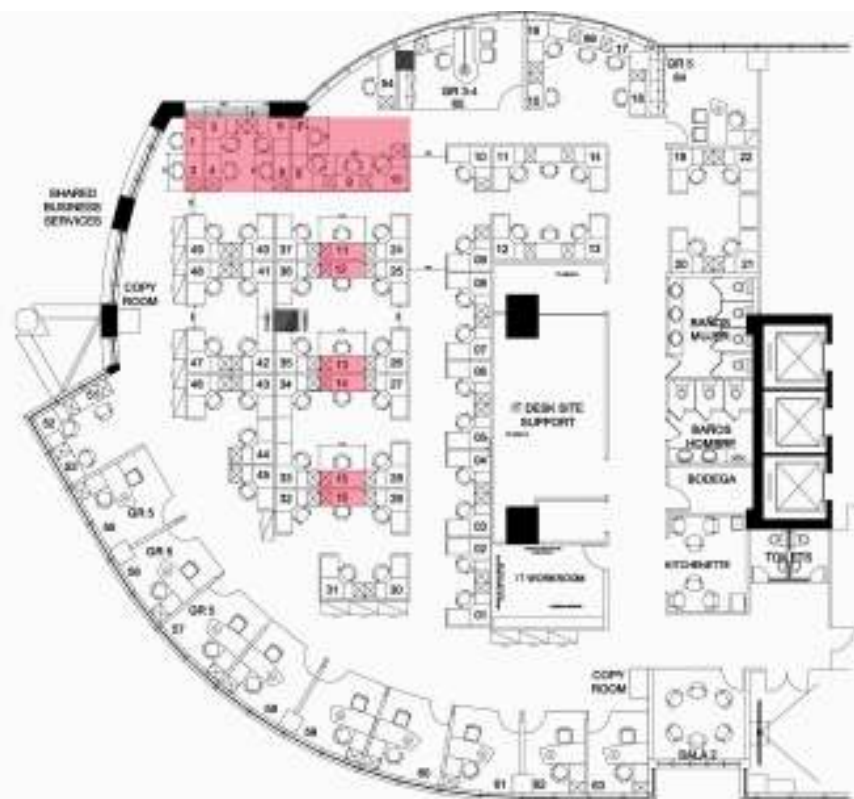

INTERVENCION MEDIA / B

Puesto Existentes / 66

Puestos Nuevos / 16

Total Puestos / 82

