


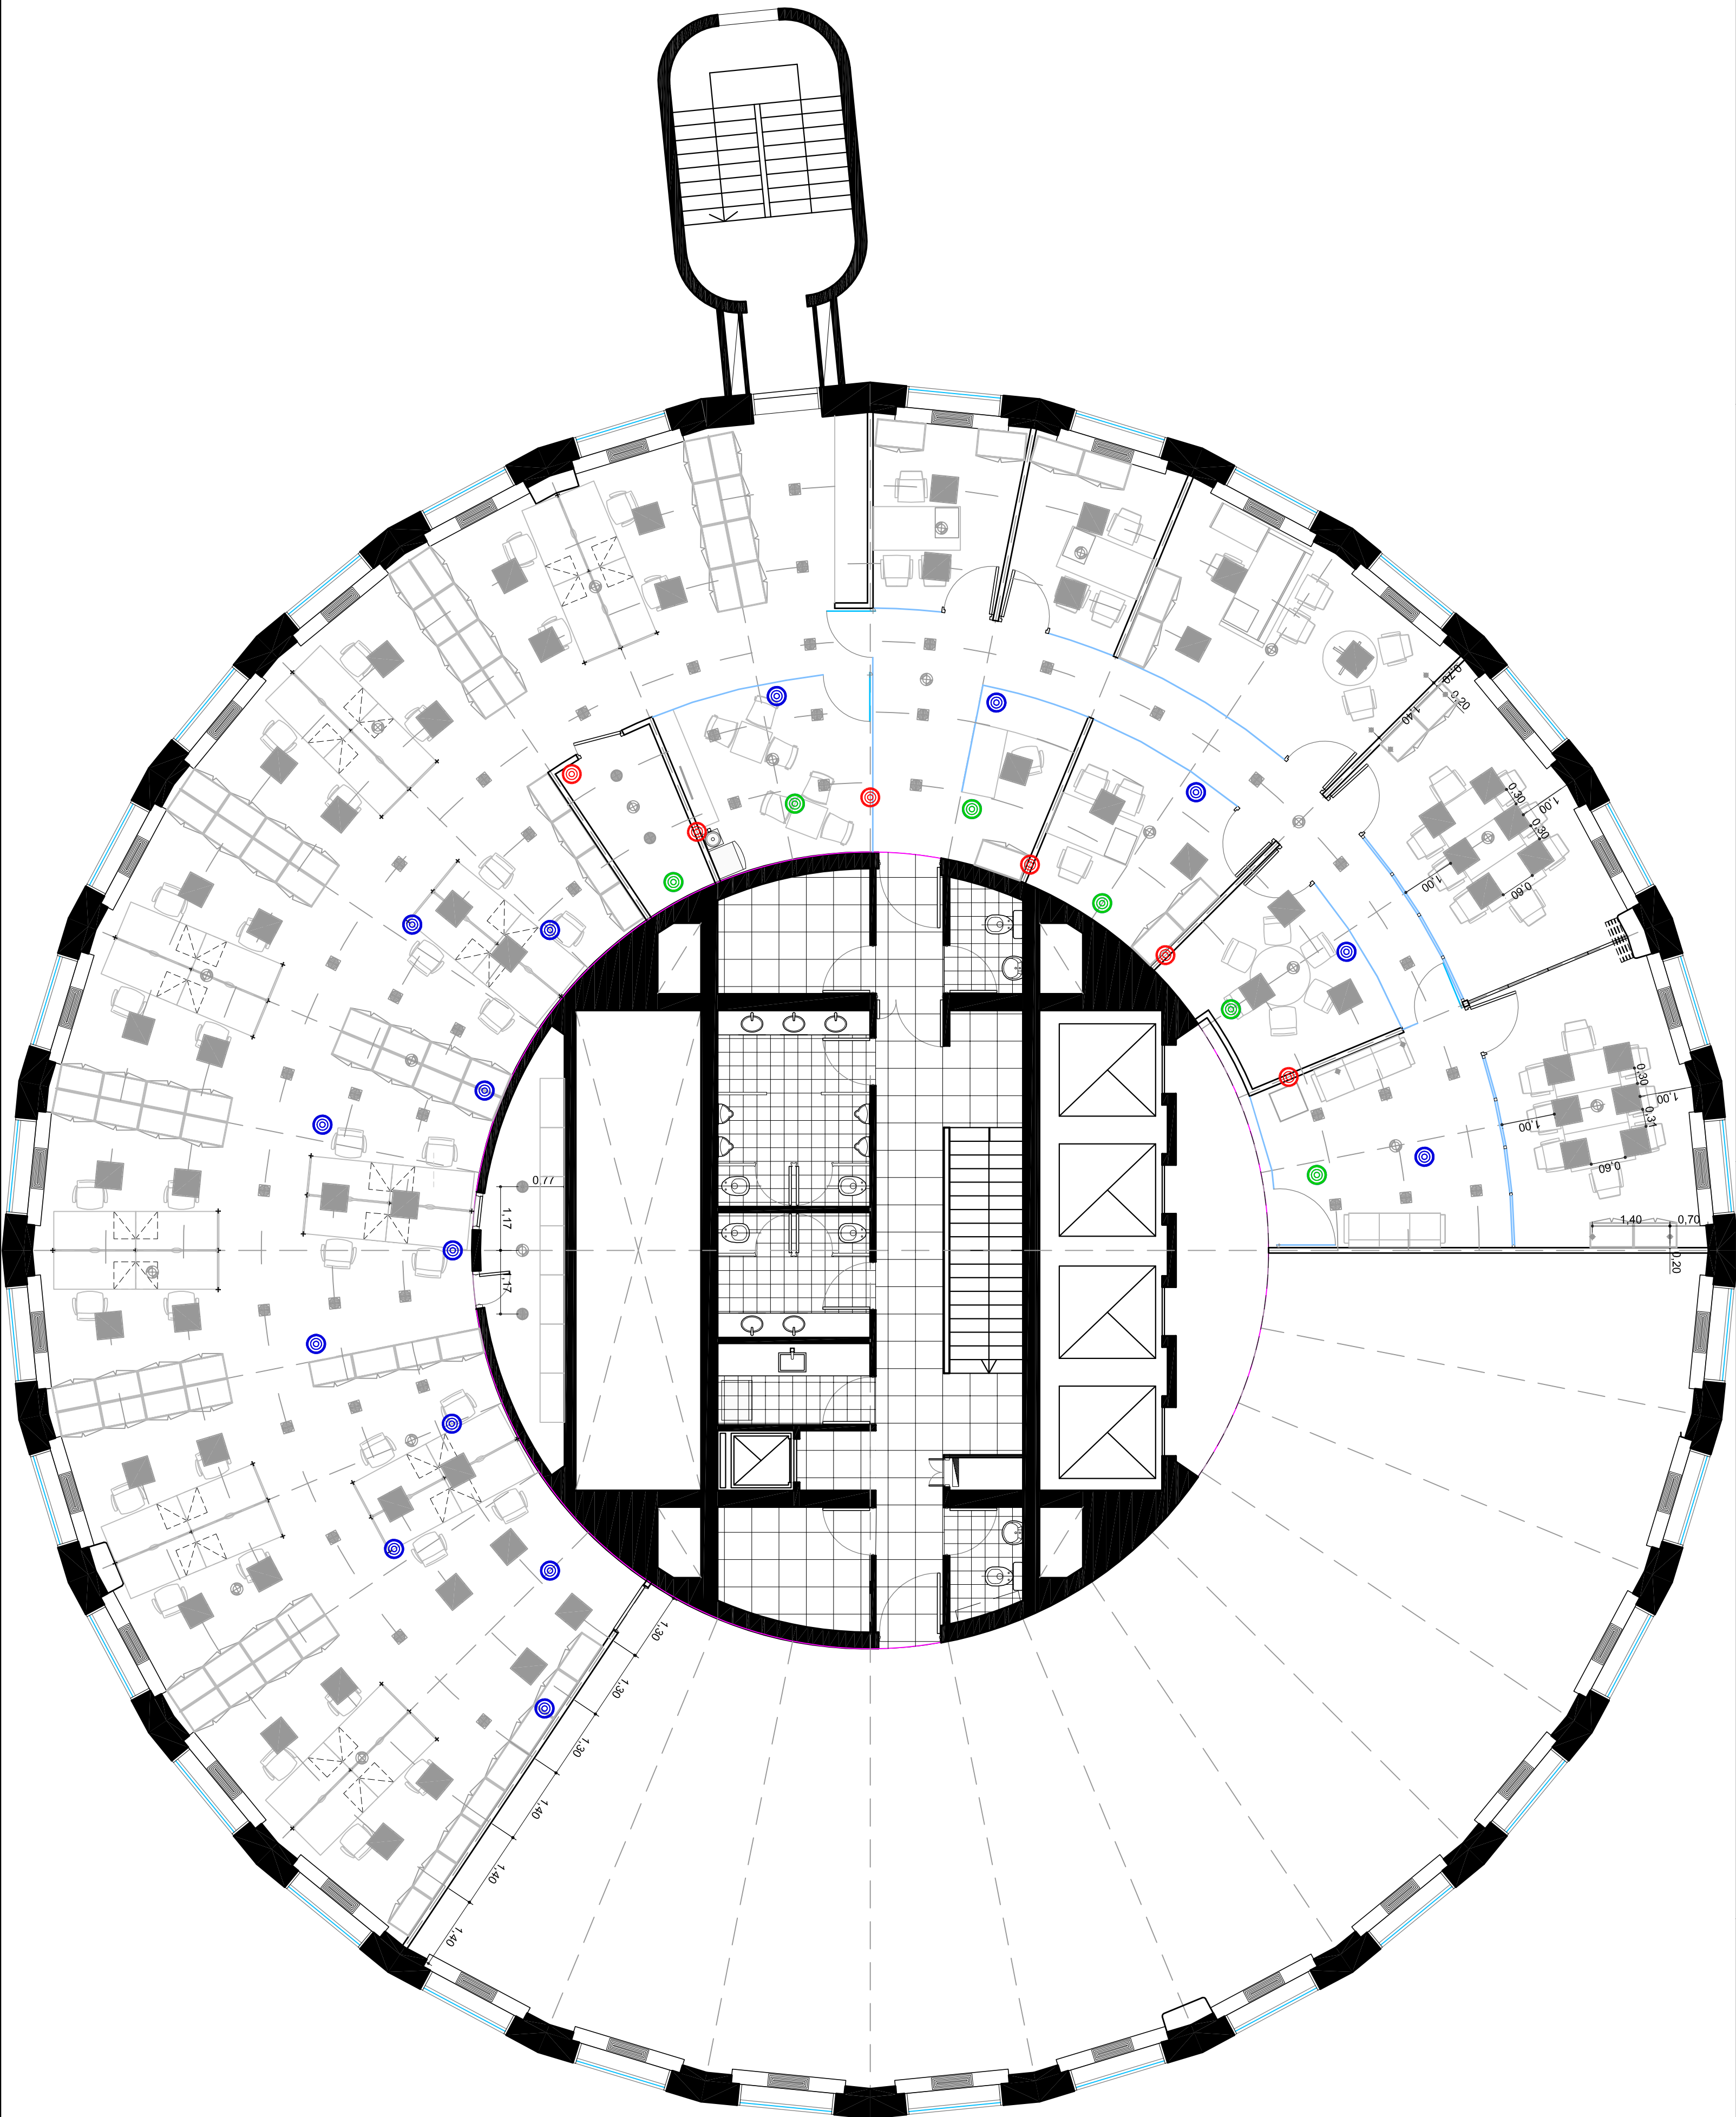

UBICACIÓN: EDIFICIO PROGRAMA
REFERENCIAS ANTE ASOCIACIONADO

- UBICACIÓN DE LA EXISTENTE
- UBICACIÓN DE LA REUBICADA
- UBICACIÓN DE LA REUBICADA

PLANO:	AA - UBICACIÓN DE LOS EXISTENTES
ESCALA:	1:75
FECHA:	02-12-2011
PROYECTISTA:	IA
ARCHIVO:	AG_ROL_AA_P25-01_V01
AXES:	AG_ROL_AA_P25-01_V01
NOTAS:	AG_ROL_AA_P25-01_V01
TODAS LAS MEDIDAS SE TOMARÁN EN CERRA	

El proyecto y el diseño indicados en este plano son propiedad intelectual de Contract Fienl S.A. Esta prohibido su utilización total o parcial sin la expresa autorización escrita de la empresa.

contract
CONTRACT ARGENTINA
Buenos Aires, Argentina
Tel / Fax : 54 (11) 4516-0722
info@contract.com.ar
www.contract.com.ar