


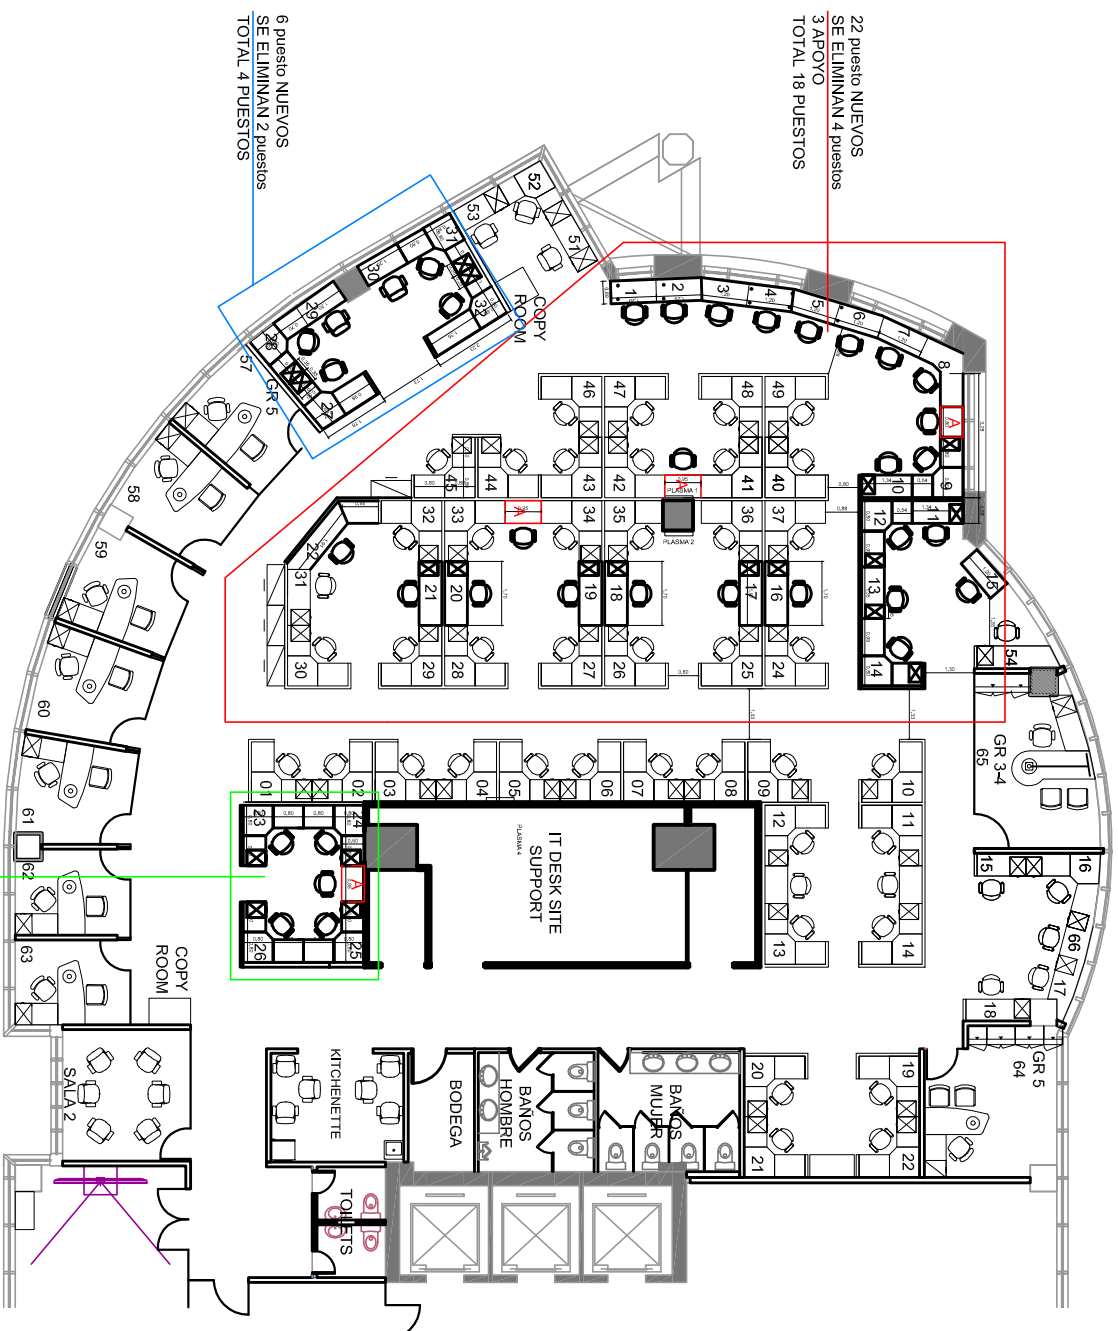

Intervención MEDIA / B VERSION 7

PUESTOS EXISTENTES 66

SE ELIMINAN 6 PUESTOS

PUESTOS NUEVOS 32 (-6 = 26 puestos)

TOTAL PUESTOS 62 + 32 = 94