



11-Núcleo Oficina



12-Pavimento Acceso



9-Frente Cristal Oficinas




10-Frente Oficinas



8-Coffee



7-Full Space

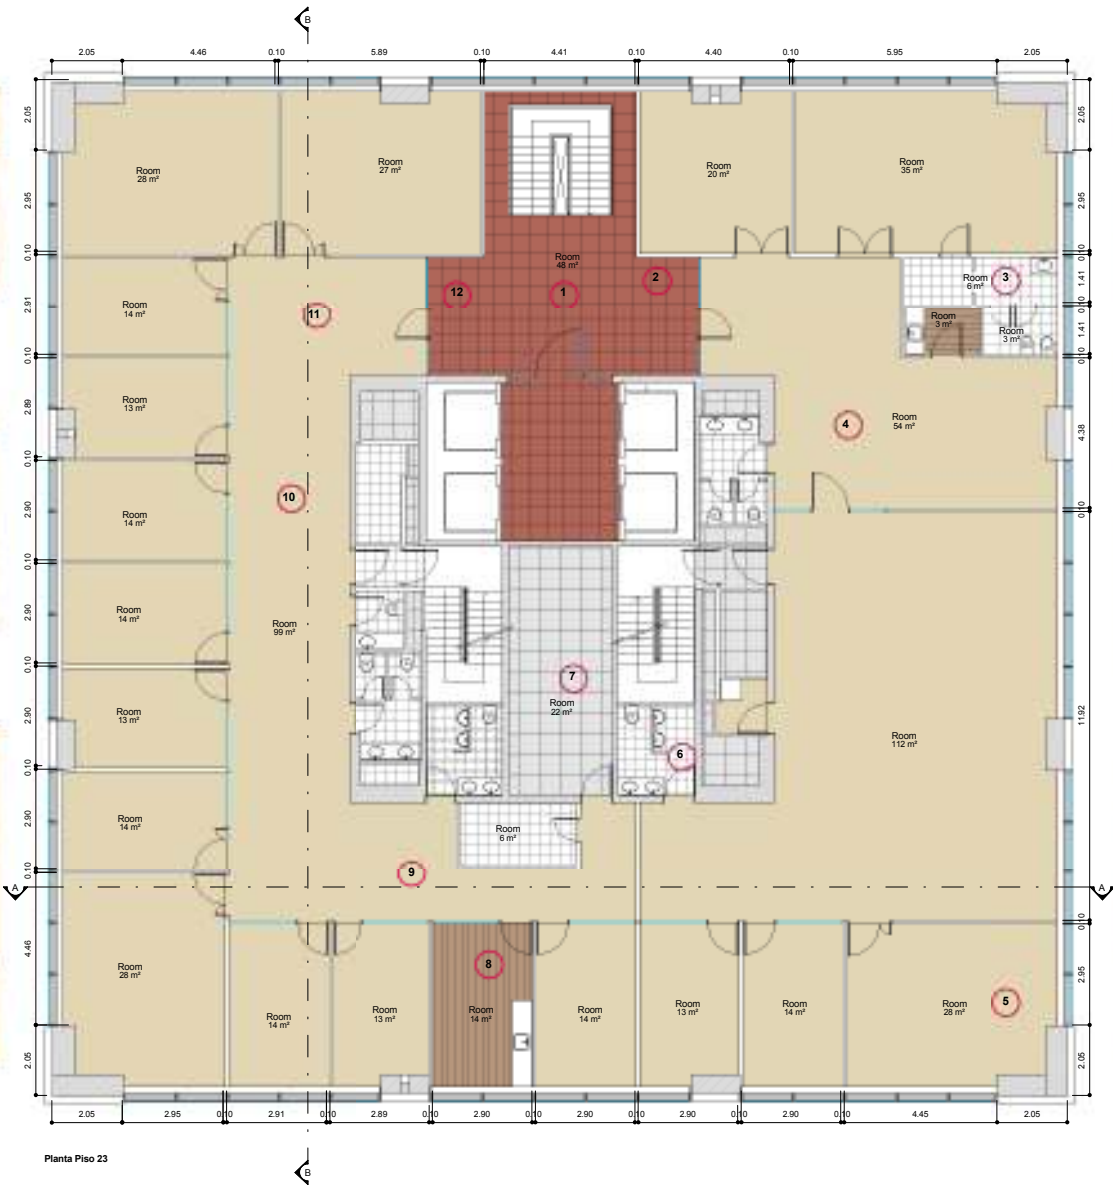

1- Acceso Oficina



2-Sector Escalera



3-Baño Interior Oficina



4-Division Interior



5-Interior De Oficina




6-Baño Nucleo



Corte A
1: 100



Corte B
1: 100

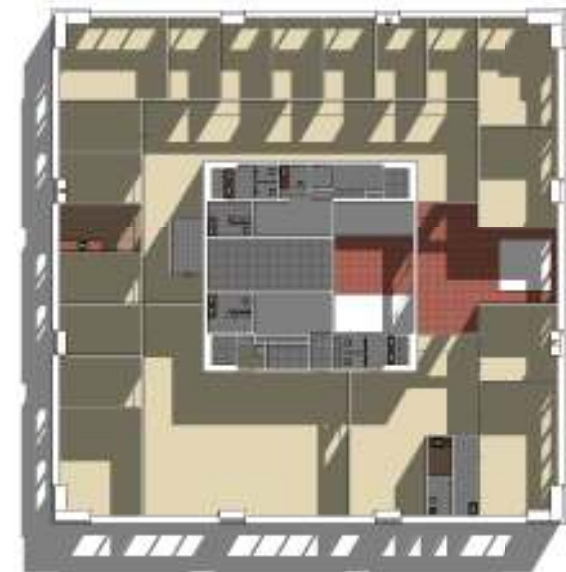

Isométrica Piso 23

DETALLE DE RECINTOS EXISTENTES

Oficinas Cerradas: 17

Open Space: 2

Servidor: 1

Full Space: 15

Acceso: 1

Closet: 1

Coffee: 2

BAÑOS

Lavamanos: 10

Wc: 8

Mingitorio: 4

Bide: 1

Ducha: 1

INSTALACIONES DE ESPECIALIDADES

Duluc: 142

Dicroico: 34

Artefactos Cuadrados lum.: 7

Artefactos con vidrio lum.: 9

Artefactos de pared lum.: 2

Sprinkler: 47

Difusor: 26

Retorno: 6

Parlante: 11

Periscopio: 16

Periscopio: 17

Caja Piso: 39

Camara: 1

Termo: 1

Control de acceso: 2



EX

PLANO Existente

ESCALA 1: 100

FECHA 20-01-2012

PROYECTISTA LT

NOTAS

Todas las medidas se verificarán en obra.

El proyecto y el diseño indicados en este plano son propiedad intelectual de Contract Rent S.A. Está prohibida su utilización total o parcial sin la expresa autorización escrita de la empresa.

