


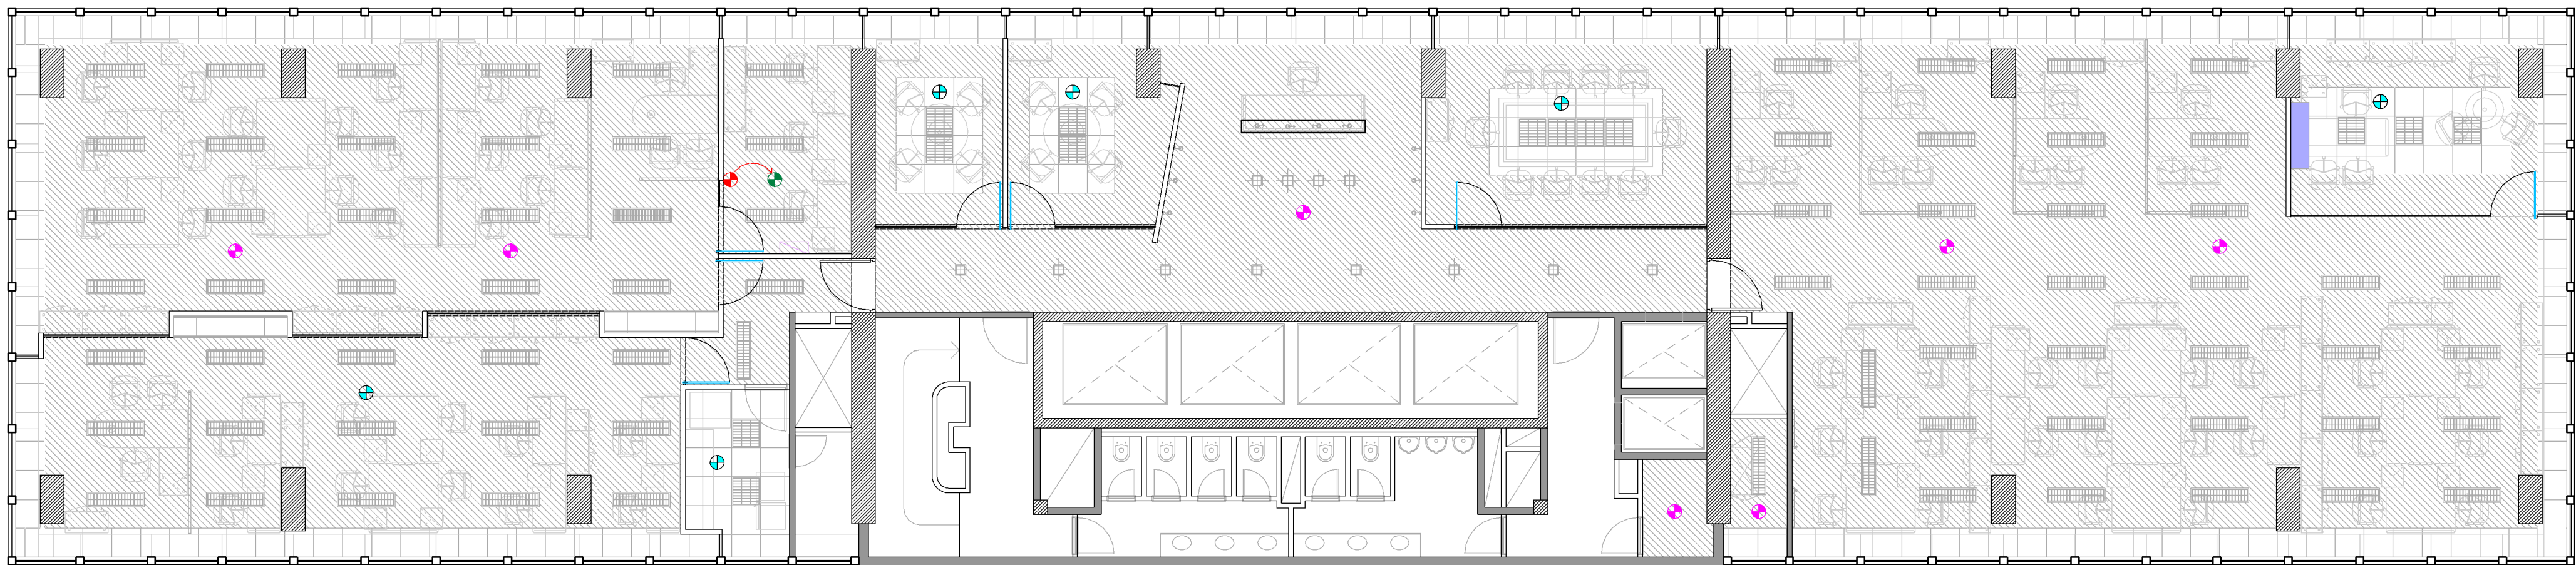

REFERENCIAS DETECCIÓN DE INCENDIO

- Detector existente
- Detector existente a reubicar
- Detector existente reubicado
- Detector nuevo



CERRITO Y VIAMONTE

DI

PLANO	Detección de incendio
ESCALA	1 : 100
FECHA	01/08/2012
PROYECTISTA	MSL
NOTAS	-

Todas las medidas se verificarán en obra.

El proyecto y el diseño indicados en este plano son propiedad intelectual de Contract Rent S.A. Está prohibida su utilización total o parcial sin la expresa autorización escrita de la empresa.



Tucumán 117, Piso 7 (C1049AAC)
Buenos Aires, Argentina
Tel/Fax 54-11- 4516.0722
info@contract.com.ar
www.contract.com.ar