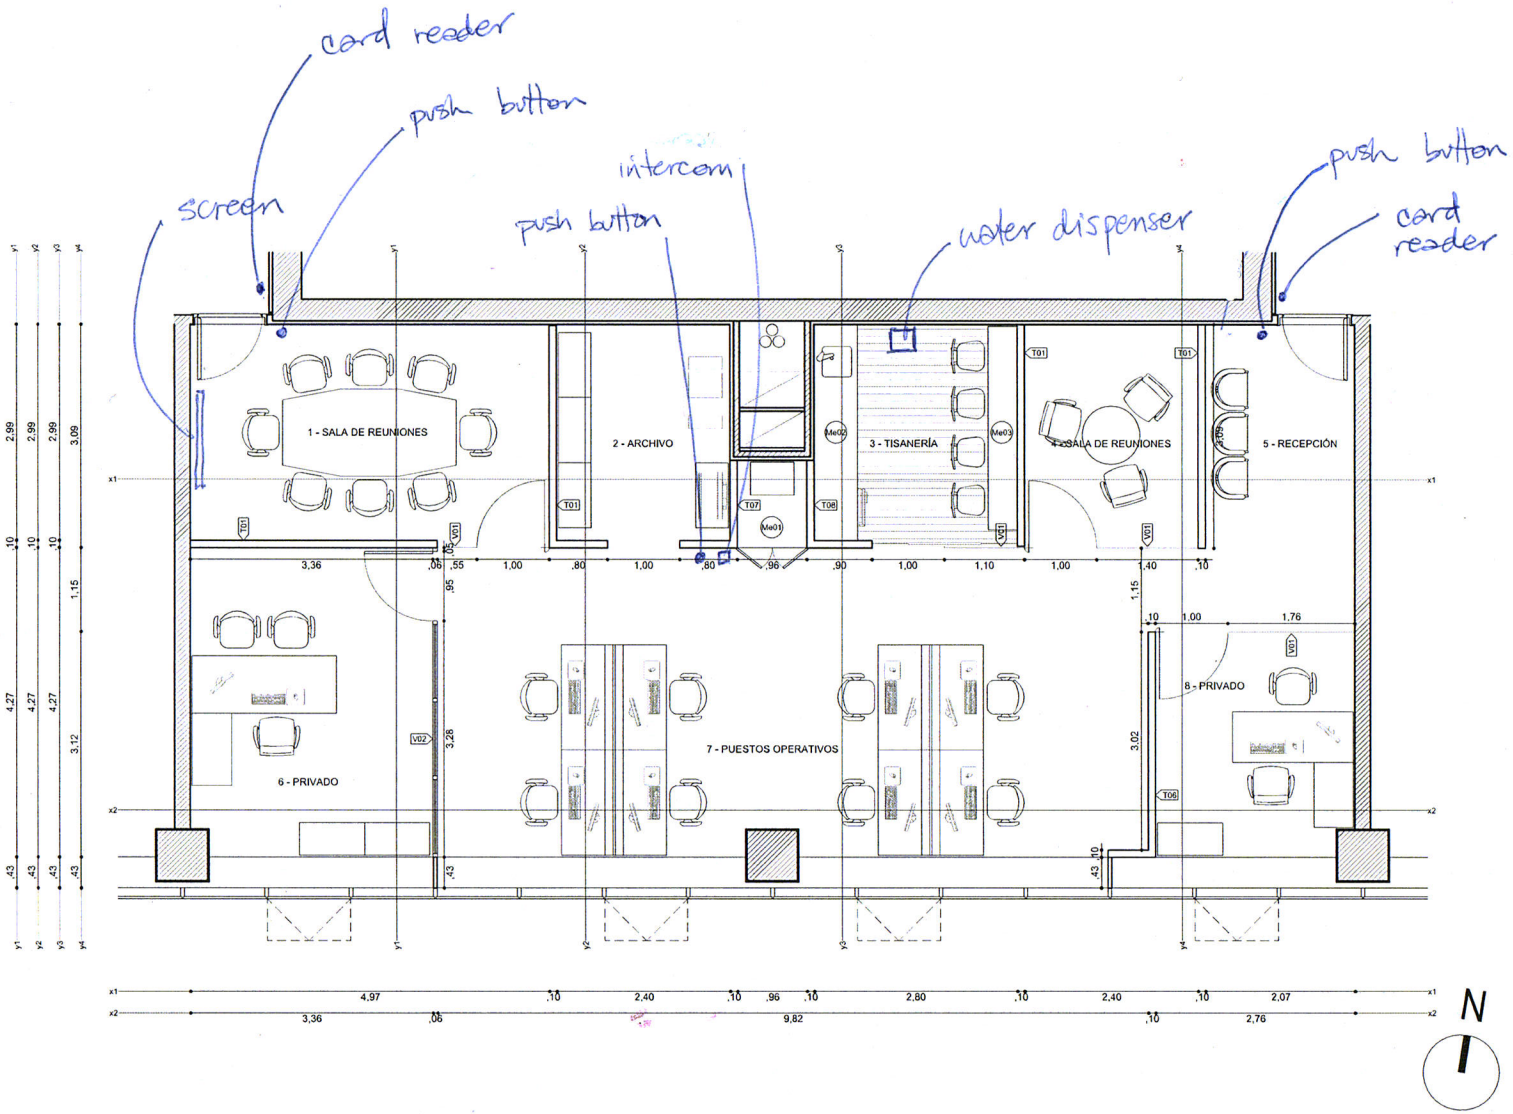

REFERENCIAS TERMINACIONES

LOCALES 1 - 2 - 4 - 5 - 6 - 7 - 8	
PISO	Alfombra modular sobre piso técnico
PARED	Enduido y pintura
ZÓCALO	Polipropileno h=5cm
CIELORRASO	Yeso enduido y pintado / Modular
LOCAL 3	
PISO	Piso flotante laminado s/piso técnico
PARED	Enduido y pintura
ZÓCALO	Polipropileno h=5cm
CIELORRASO	Yeso enduido y pintado

REFERENCIAS TABIQUES Y VIDRIOS

T01	SIMPLE PLACA BLANCA (con aislación / e=10cm / h=piso a cielorraso)
T02	DOBLE PLACA BLANCA (con aislación / e=12cm / h=piso a cielorraso)
T03	SIMPLE PLACA VERDE (con aislación / e=10cm / h=piso a cielorraso)
T04	SIMPLE PLACA ROJA (con aislación / e=10cm / h=piso a cielorraso)
T05	DOBLE PLACA ROJA (con aislación / e=12cm / h=piso a cielorraso)
T06	SIMPLE PLACA BLANCA/VERDE (con aislación / e=10cm / h=piso a cielorraso)
T07	SIMPLE PLACA BLANCA/ROJA (con aislación / e=10cm / h=piso a cielorraso)
T08	SIMPLE PLACA VERDE/ROJA (con aislación / e=10cm / h=piso a cielorraso)
V01	PANEL VIDRIO LAMINADO (e=5+5mm / h=piso a cielorraso)
V01	PANEL DOBLE VIDRIO c/PERSIANA (e=6+6mm / h=piso a cielorraso)

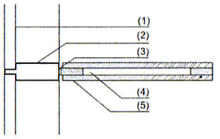

(1) CURTAIN WALL
(2) MULLION
(3) JUNTA SILICONA NEUTRA
(4) AISLACIÓN LANA DE ROCA
(5) BASTIDOR MDF PINTADO BLANCO e=5cm

DETALLE GENERAL
ENCUENTRO CON MULLION FACHADA
1:10

Catalent

UBICACIÓN:	WTC FREE ZONE 406
PLANO:	ALBAÑILERÍA – PLANTA
ESCALA:	1:50
FECHA:	07 DE MAYO DE 2012
PROYECTISTA	GC
ARCHIVO:	CAT_WTCFZ_AL_V01.dwg
XREF:	CAT_WTCFZ_BA_V01.dwg

NOTAS: APTO COTIZACION
TODAS LAS MEDIDAS SE VERIFICARAN EN OBRA

El proyecto y el diseño indicados en este plano son propiedad intelectual de Artvix S.A. Esta prohibido su utilizacion total o parcial sin la expresa autorizacion escrita de la empresa.

contract
CONTRACT URUGUAY
L. A. de Herrera 1248 of. 811
World Trade Center Montevideo
Tel. / Fax: 598 2622 8291
info@contract.com.uy
www.contract.com.uy