



UBICACION: Unión Argentina de Rugby

PLANO: Vista Frente Presidencia

ESCALA: en plano

FECHA: 10-05-2012

PROYECTISTA SC

ARCHIVO: Detalle Carpintería-Durlock

XREF:


NOTAS: APTO COTIZACION

TODAS LAS MEDIDAS SE VERIFICARAN EN OBRA


El proyecto y el diseño indicados en este plano son propiedad intelectual de Contract Rent S.A. Esta prohibido su utilizacion total o parcial sin la expresa autorizacion escrita de la empresa.

contract

CONTRACT ARGENTINA
Tucuman 117 7º Piso (C1049AAC)
Buenos Aires . Argentina
Tel. / Fax : 54 (11) 4516-0722
info@contract.com.ar
www.contract.com.ar

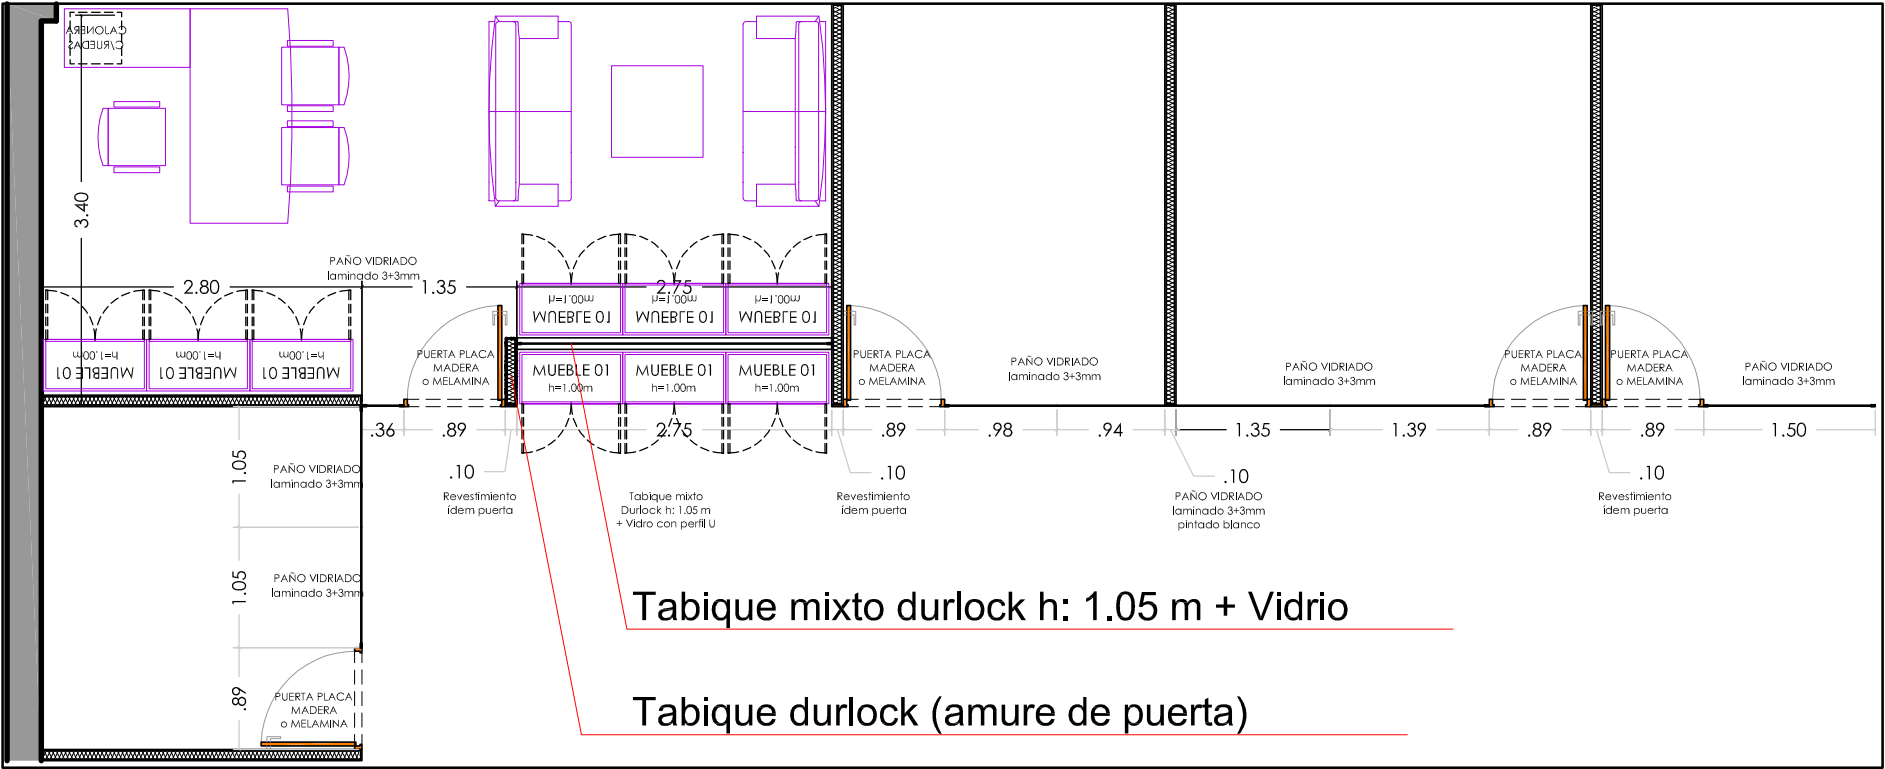

Escala 1:50

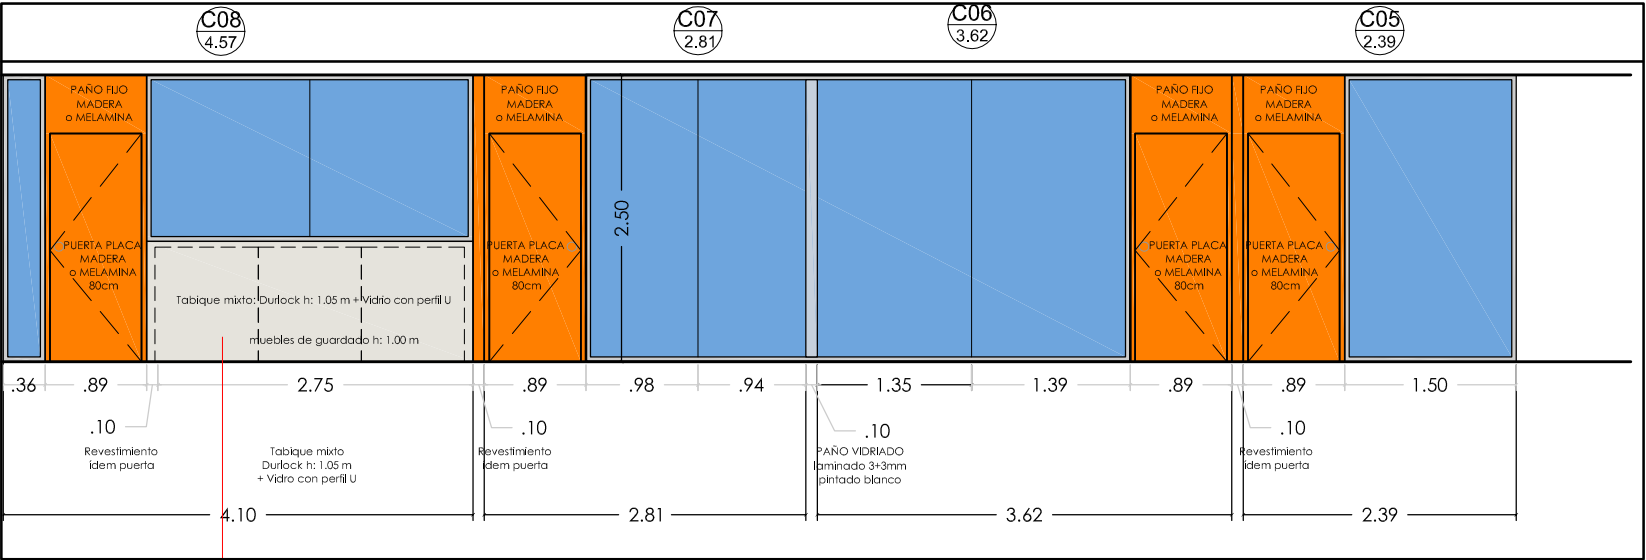

Escala 1:50

Variante propuesta considerando los muebles indicados en la documentación