


PISO 3º

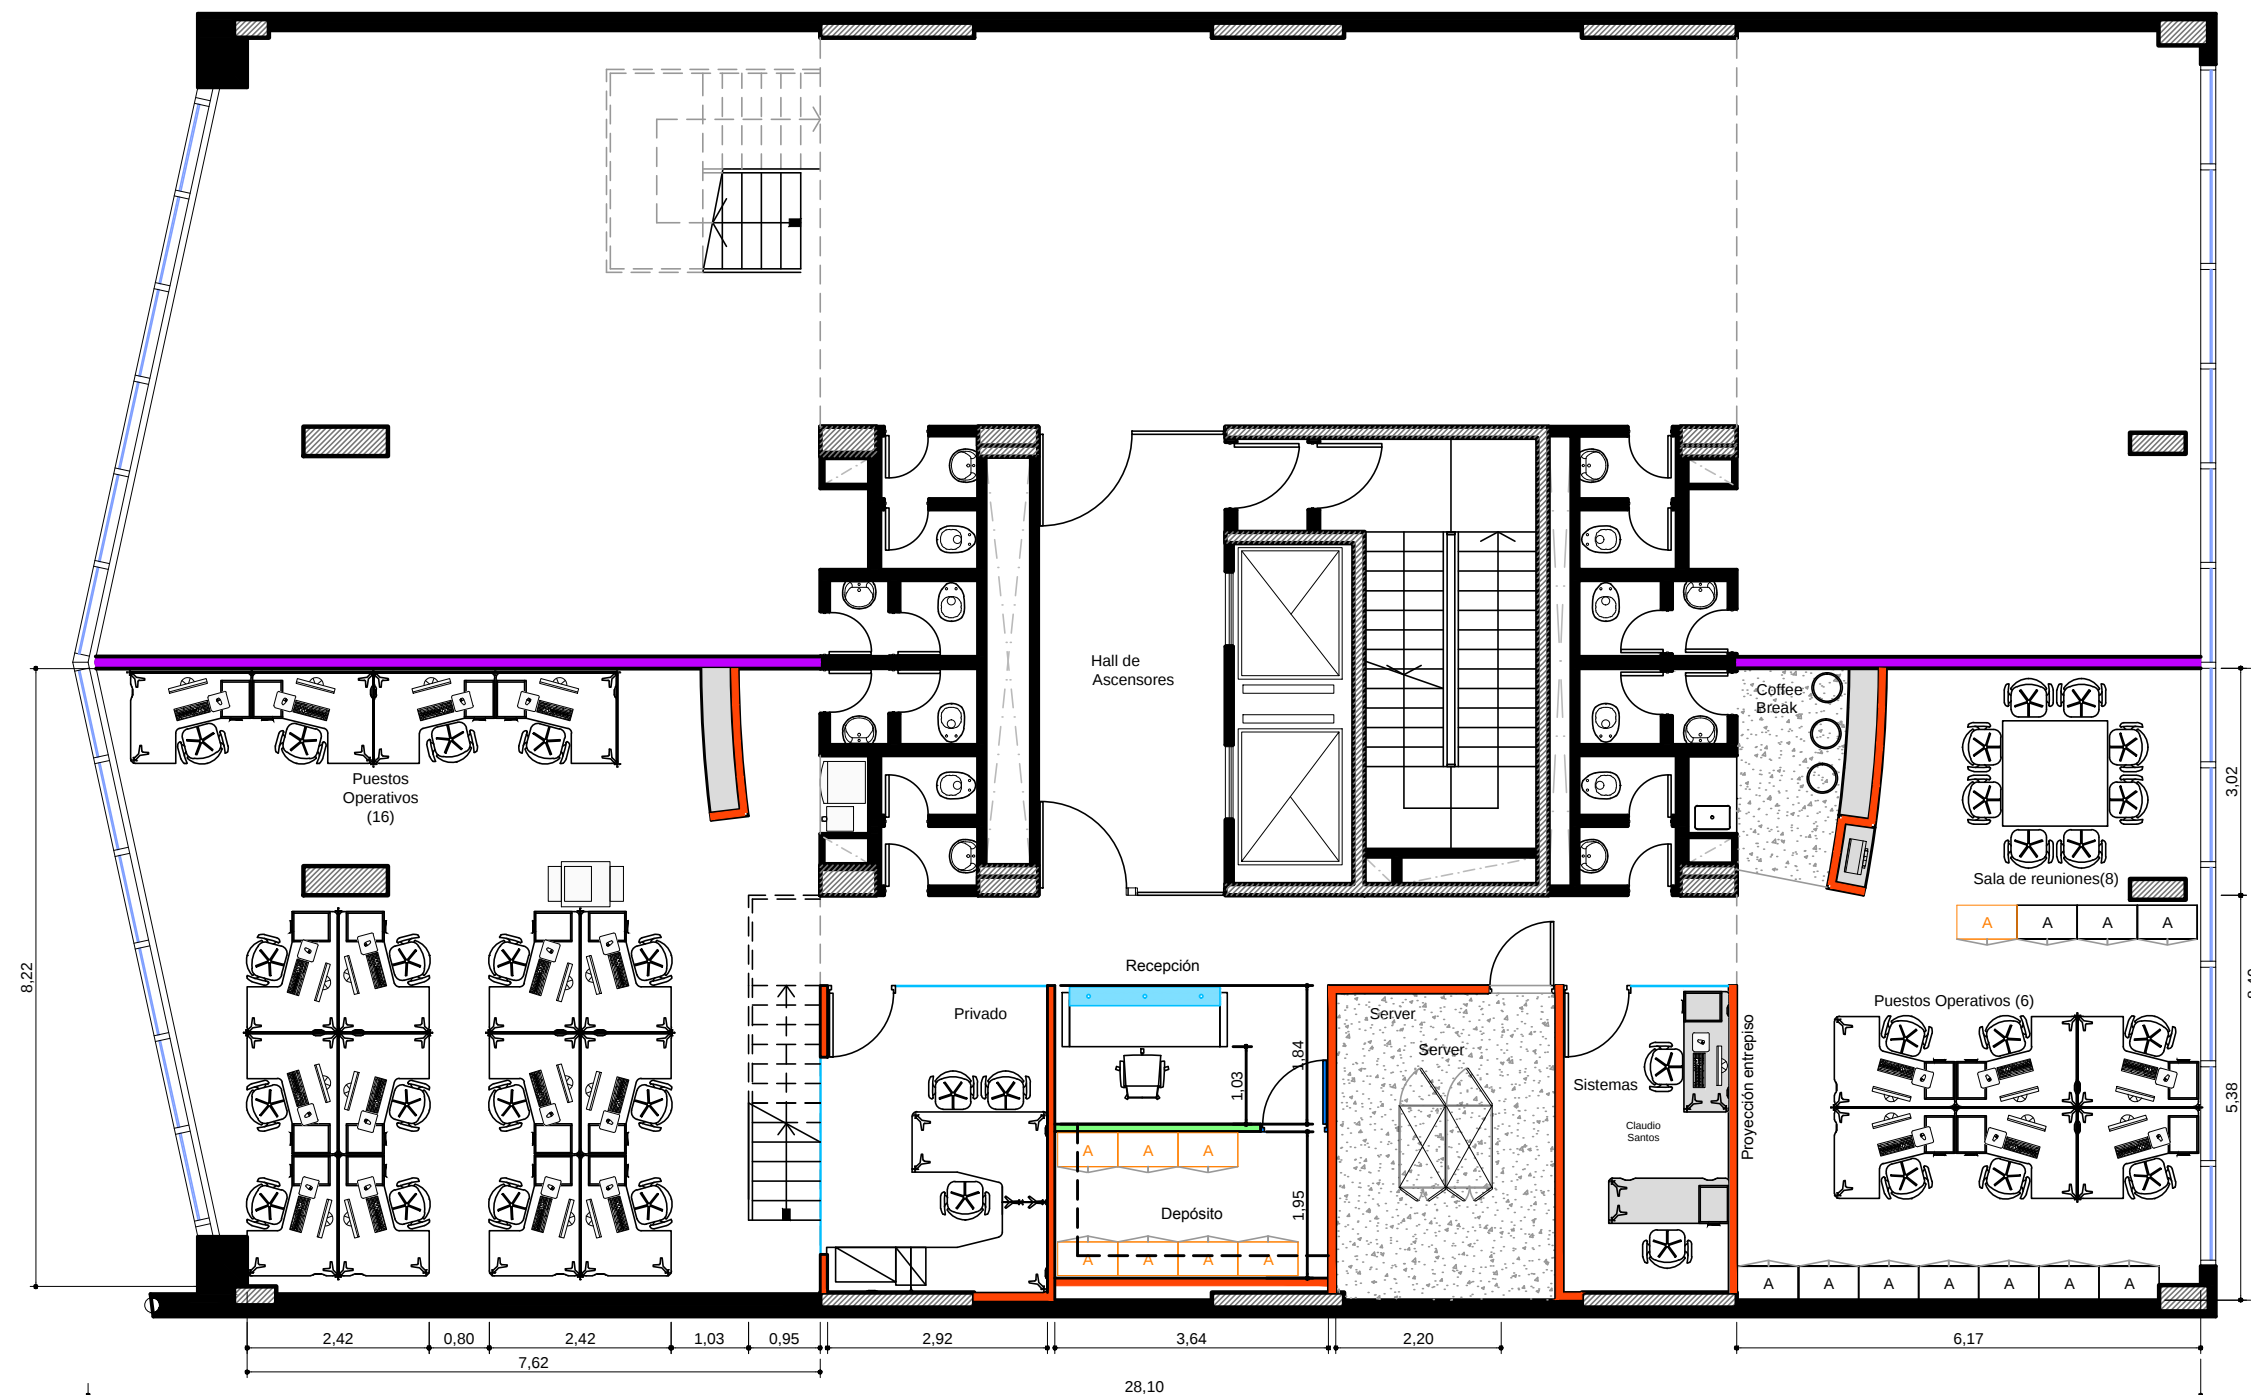

- EXISTENTE
- NUEVO
- REUBICADO



CABILDO 88 - P03

LY

PLANO Layout - Piso 3
 ESCALA 1:100
 FECHA 09.11.2012
 PROYECTISTA SC
 NOTAS -

Todas las medidas se verificarán en obra.

El proyecto y el diseño indicados en este plano son propiedad intelectual de Contract Rent S.A. Está prohibida su utilización total o parcial sin la expresa autorización escrita de la empresa.

contract Una empresa socia del grupo **PLANET**
 Espacios de Trabajo

Tucumán 117, Piso 7 (C1049AAC)
 Buenos Aires, Argentina
 Tel/Fax 54.11. 4516.0722
 info@contract.com.ar
 www.contract.com.ar