

EUGENIO BROWNE
JOSE ANTONIO DE FRUTOS

PATRICIO CORTESE.
LUIS CARLOS GARCIA R.

ARQUITECTOS:

MIEMBRO
AOA
ASOCIACION DE OFICINAS DE ARQUITECTOS

LOS CONQUISTADORES 2251 OF. 11 PROVIDENCIA
SANTIAGO DE CHILE
FONO: 3331054 FAX: 2323938
EMAIL: bdaarquitectos@terra.cl

[illegible]

NOTAS :
LAS COTAS PREDOMINAN SOBRE EL DIBUJO
LOS PLANOS DE TALLERES PREDOMINAN SOBRE LOS GENERALES
SE DEBEN RECTIFICAR MEDIDAS EN OBRA ANTES DE FABRICAR

PROPRIETARI

FIRMA PROPRIETARIO (REP. LEG.)

ROL N

PROYECTO

OFICINAS INRIA CHILE

CONTENIDO

PLANTA CIELOS

UBICACION
AV. APOQUININDO 282
OFICINA 12
LAS CONDES.

ESCALA

ARQUITECTO ENCARGADO

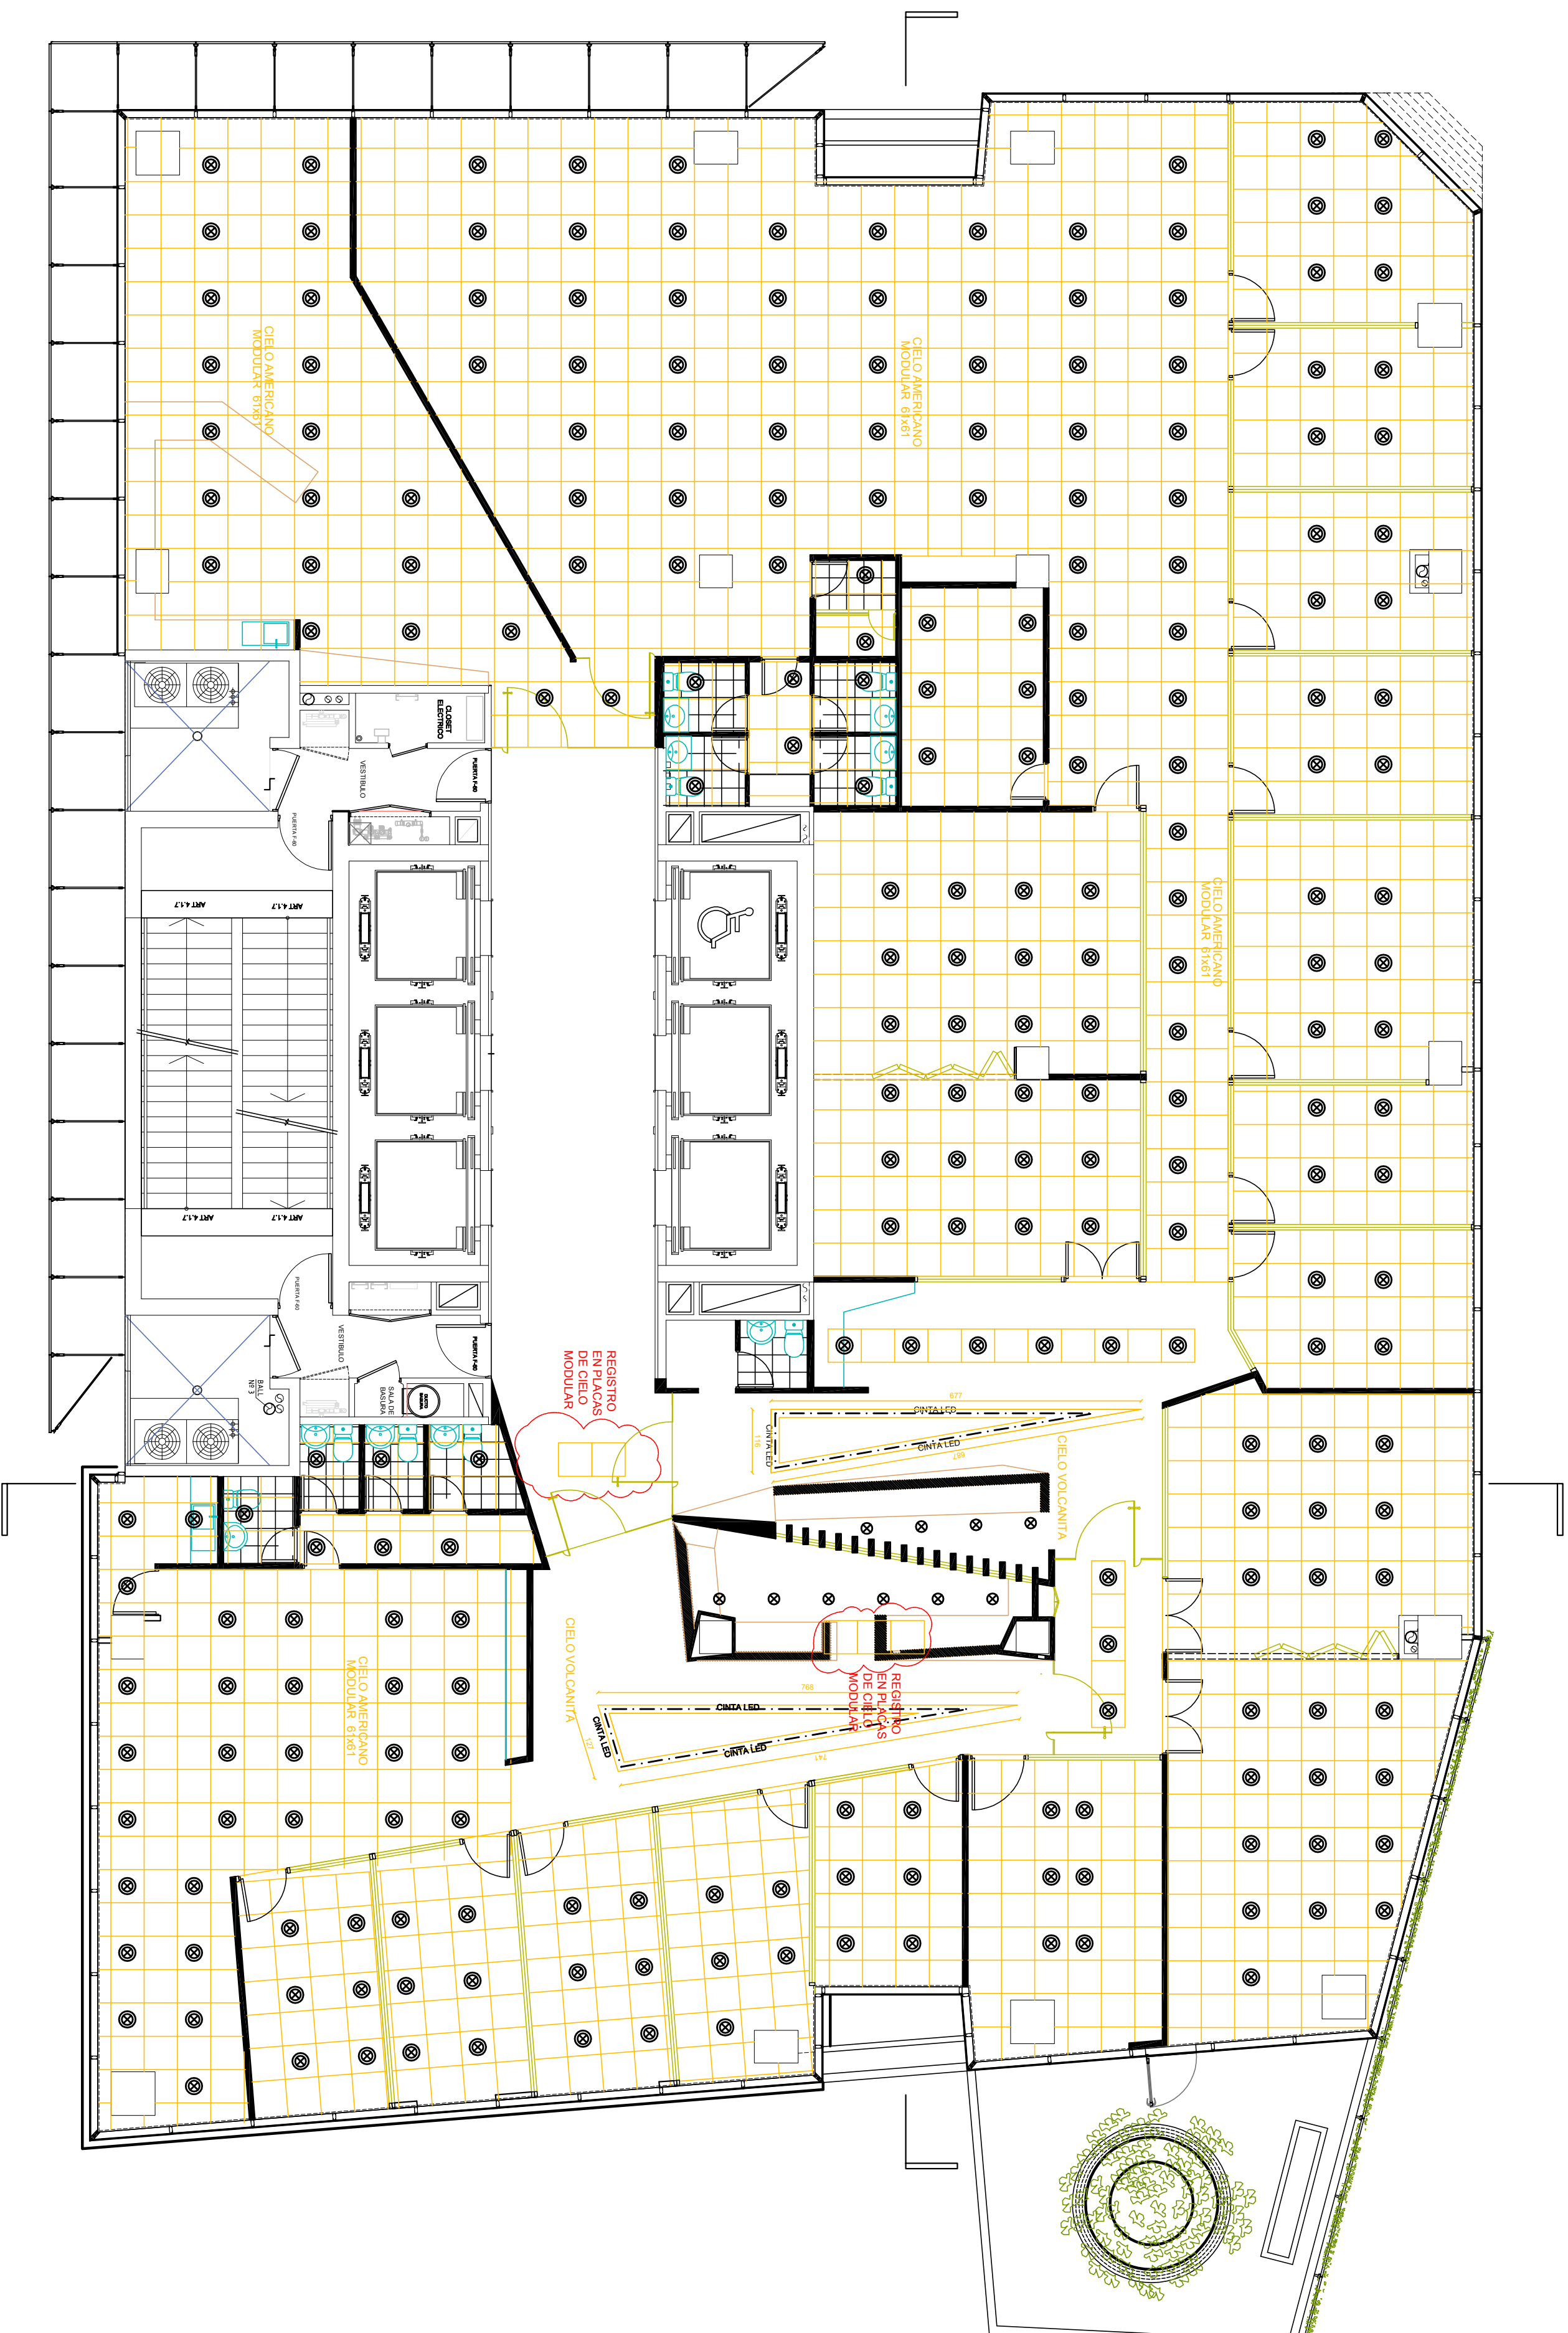
JOSÉ ANTONIO DE FRUTO;

FIRMA ARQUITECTO ENCARGADO

LUIS C. GARCÍA R

ARCHIVO ACAD.

FECHA	Nº LAMINA: 00
-------	---------------

AR-CI
NOVEMBRE
2012

PLANTA CIELOS esc: 1/100