


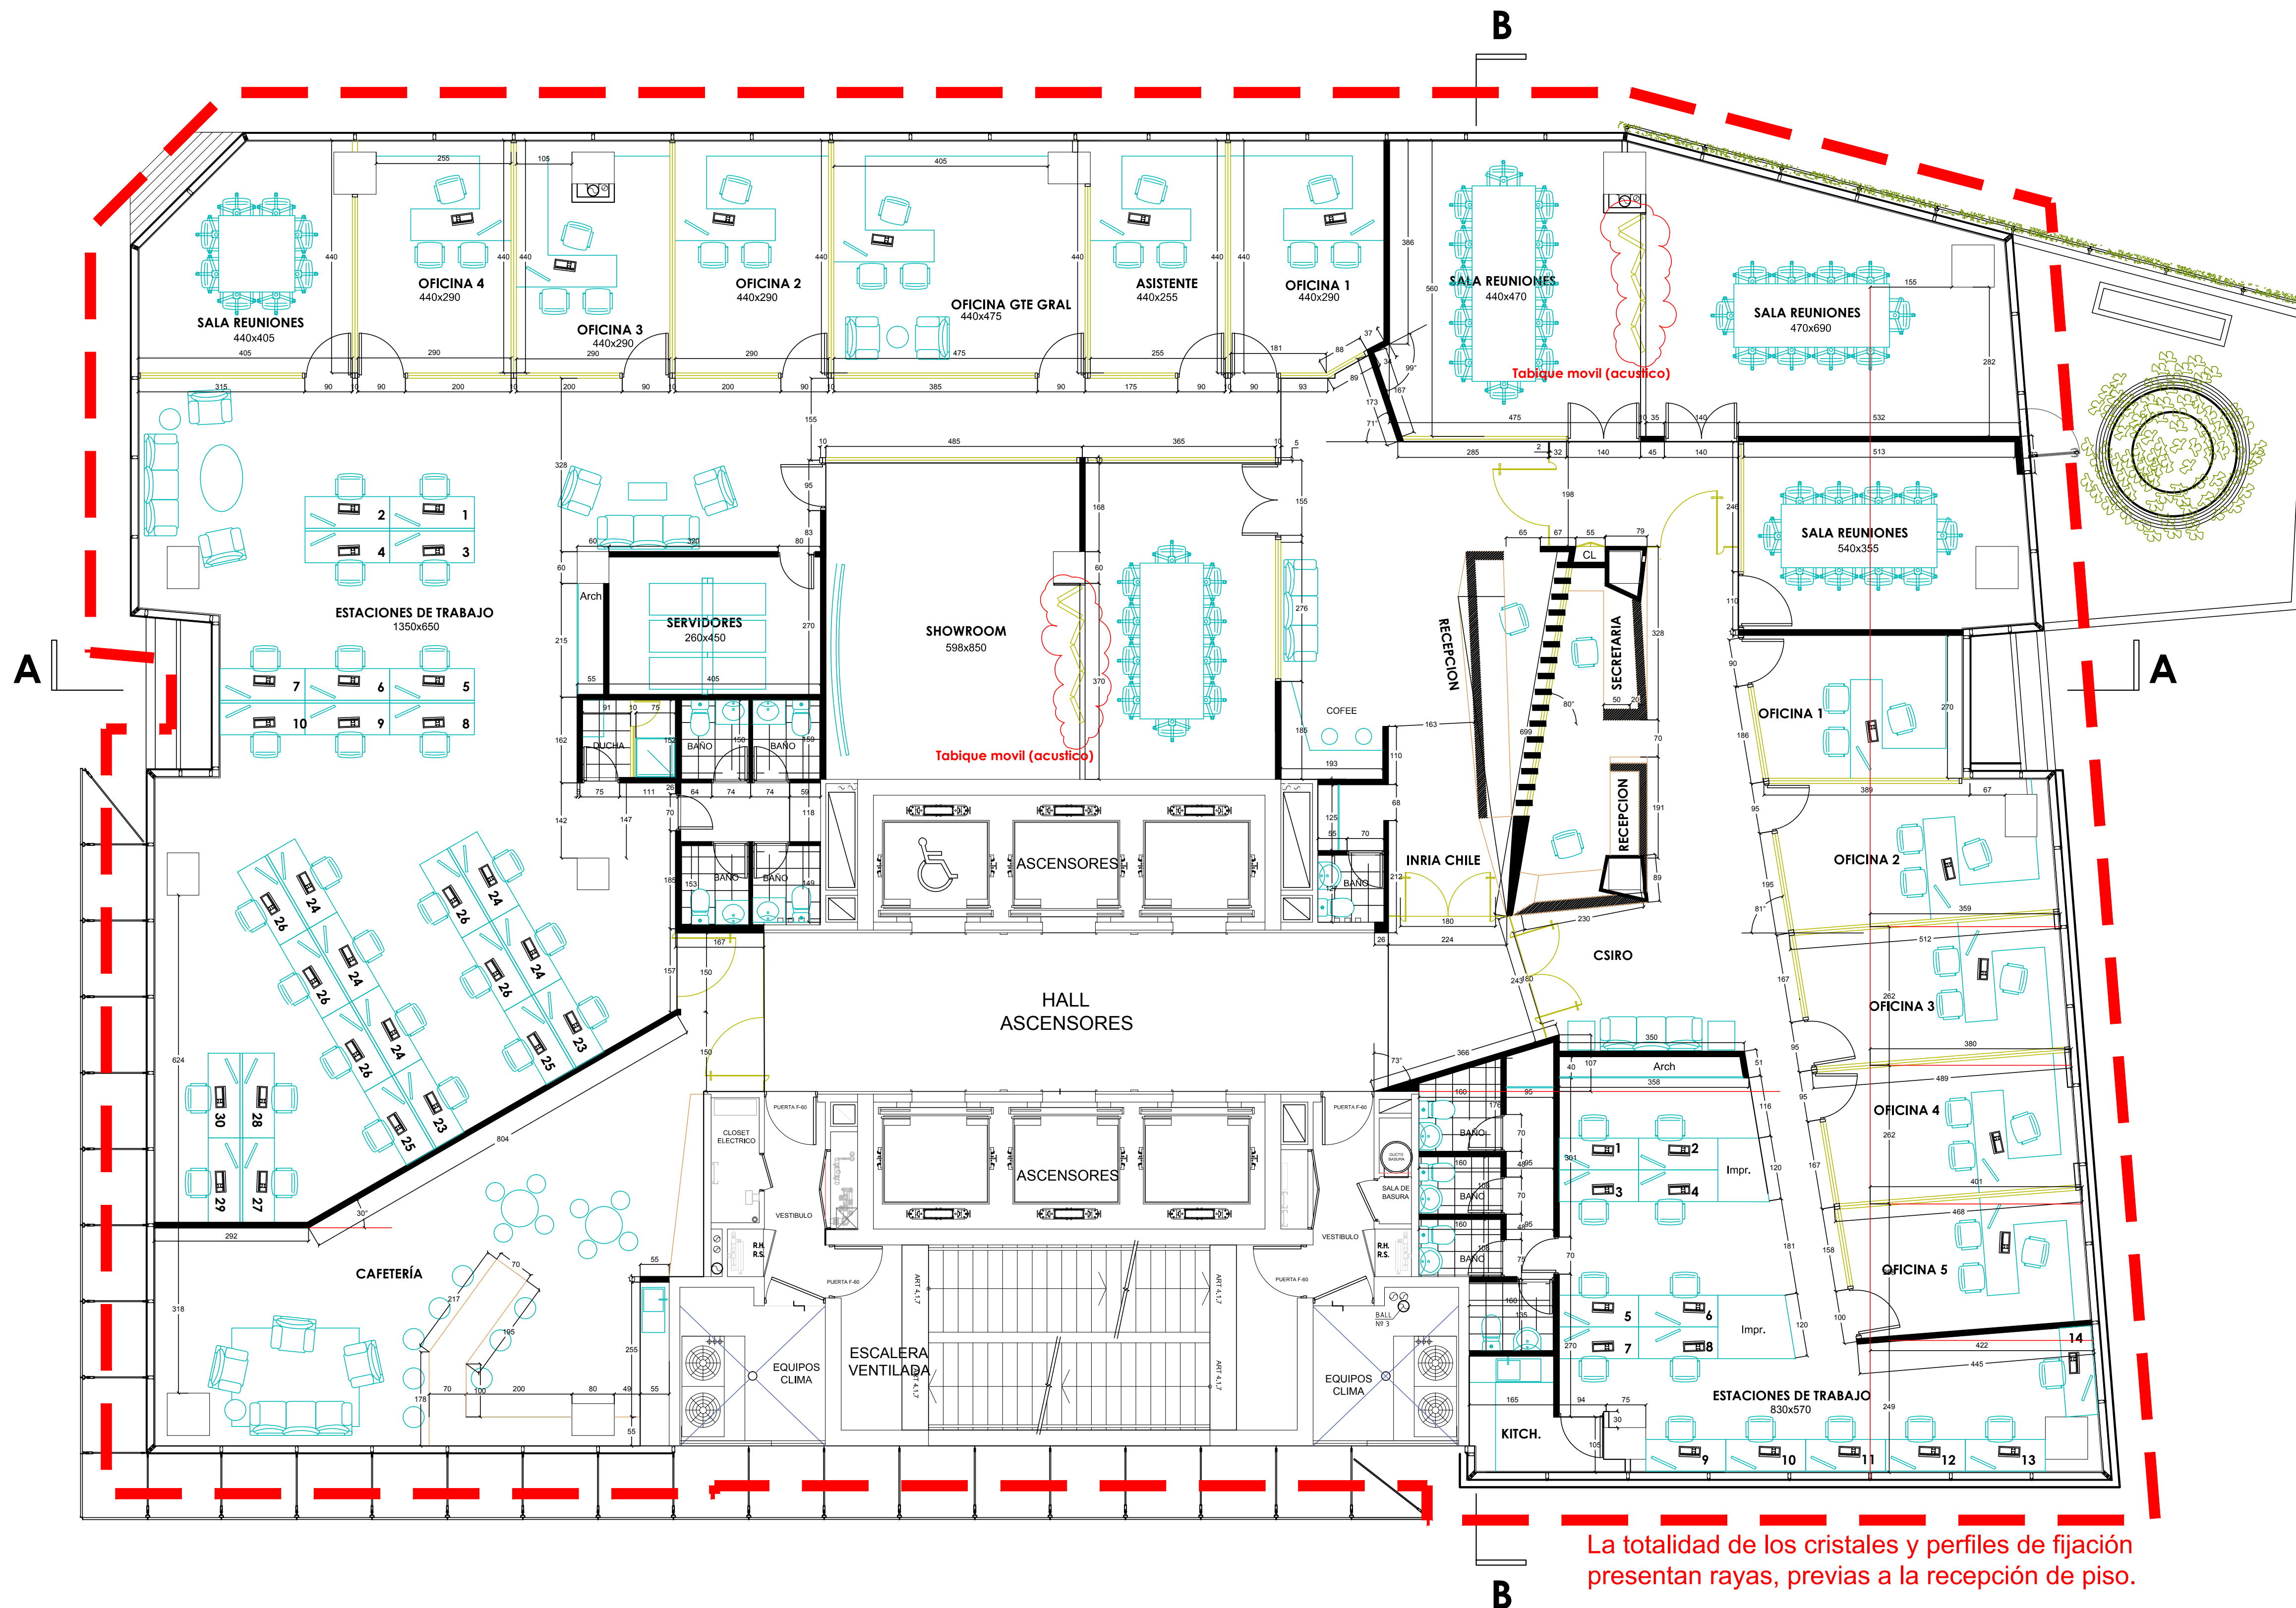

UBICACION: EDIFICIO TERRITORIA EL BOSQUE

PLANO: LEVANTAMIENTO CRISTALES
 ESCALA: 1:100
 FECHA: 26/03/2013
 PROYECTISTA: CLR
 ARCHIVO:
 XREF:
 NOTAS:

El proyecto y el diseño indicados en este plano son propiedad intelectual de Contract Chile S.A. Esta prohibido su utilización total o parcial sin la expresa autorización escrita de la empresa.

contract
 AMBIENTES DE TRABAJO
 WOOD TR A OPT L A CH EL IS
 Darío Urzúa 1955,
 Providencia. Santiago. Chile
 Tel. :205 44 71 Fax:2049188
 www.contract.cl