


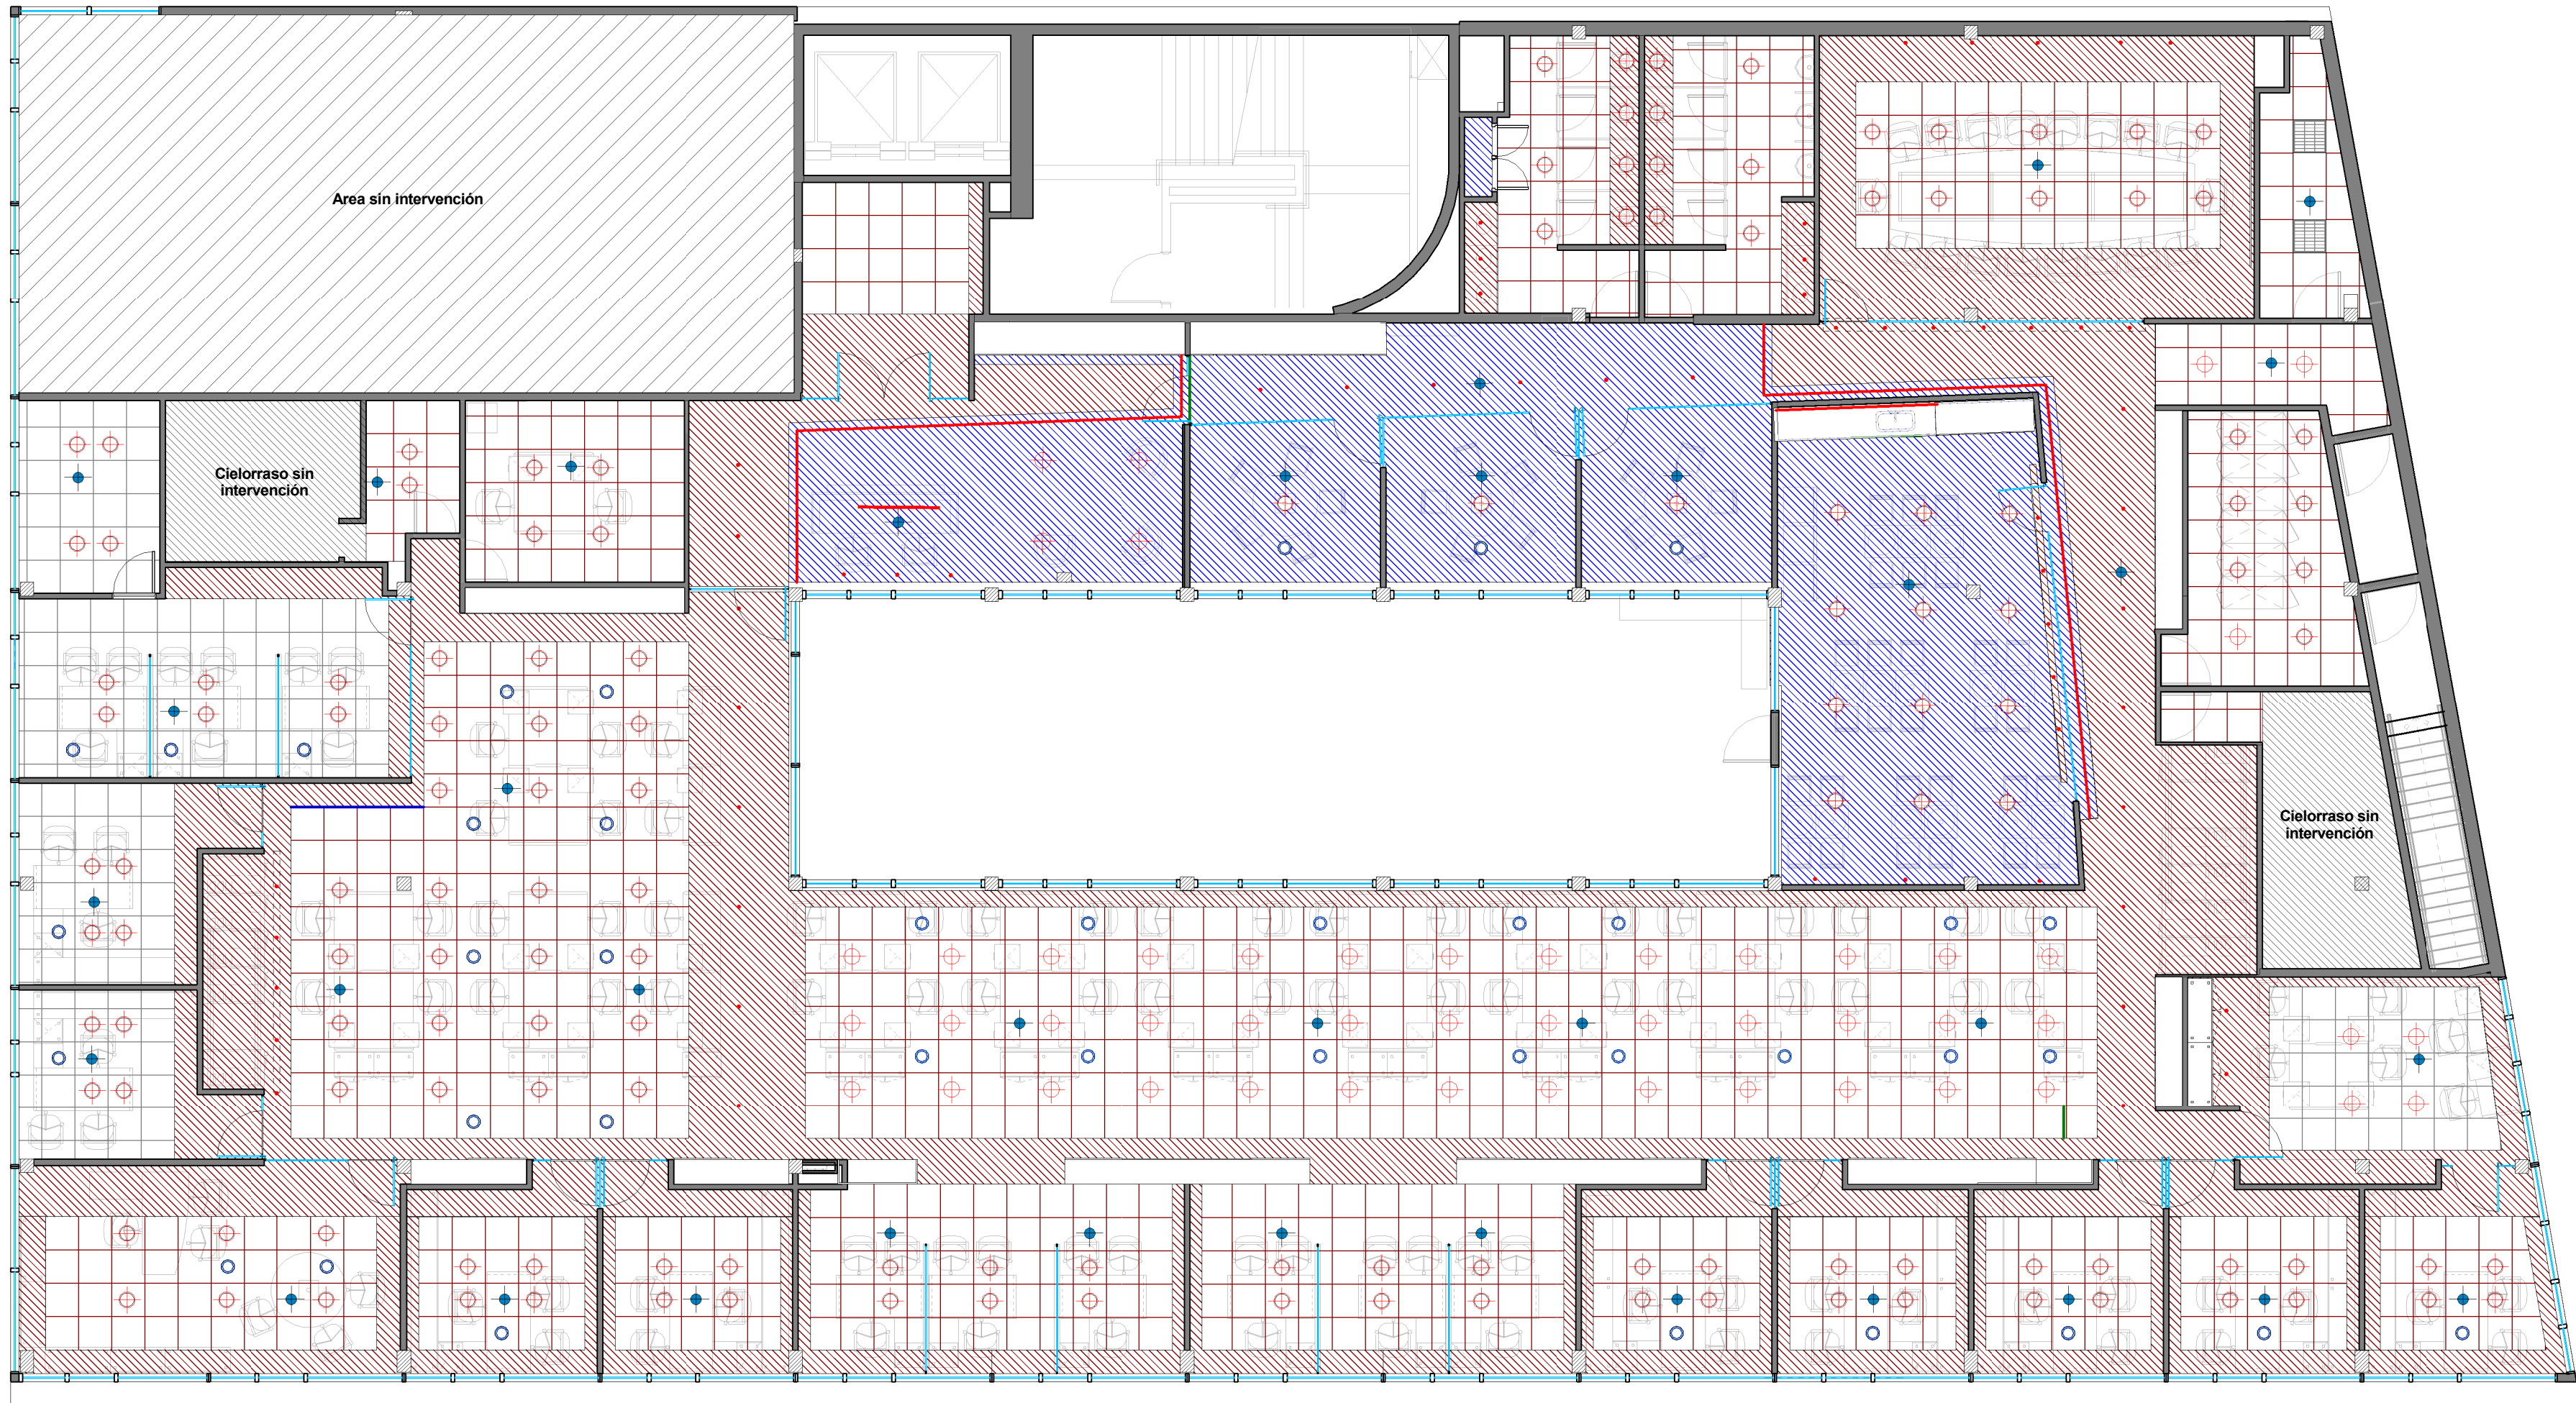

REFERENCIAS CIELORRASO



Durlock



Modular

Altura 2.40m

Altura 2.60m

EXISTENTE

ARTEFACTOS LEDS PROVISTOS POR CINEMARK

DICROICA LED

DETECTORES DE HUMO



CONFORMA A OBRA
Beruti 3399

OC
3.2

PLANO Cielorrasos
ESCALA 1 : 100
FECHA ABRIL 2013
PROYECTISTA A.P.
NOTAS -

El proyecto y el diseño indicados en este plano son propiedad intelectual de Contract Rent S.A. Está prohibida su utilización total o parcial sin la expresa autorización escrita de la empresa.



Tucumán 117, Piso 7 (C1049AAC)
Buenos Aires, Argentina
Tel/Fax 54.11. 4516.0722
info@contract.com.ar
www.contract.com.ar