




REFERENCIAS DEMOLICIÓN

- Tabique Durlock
- Puerta de vidrio
- Porcelanato
- Hidrantes a reubicar

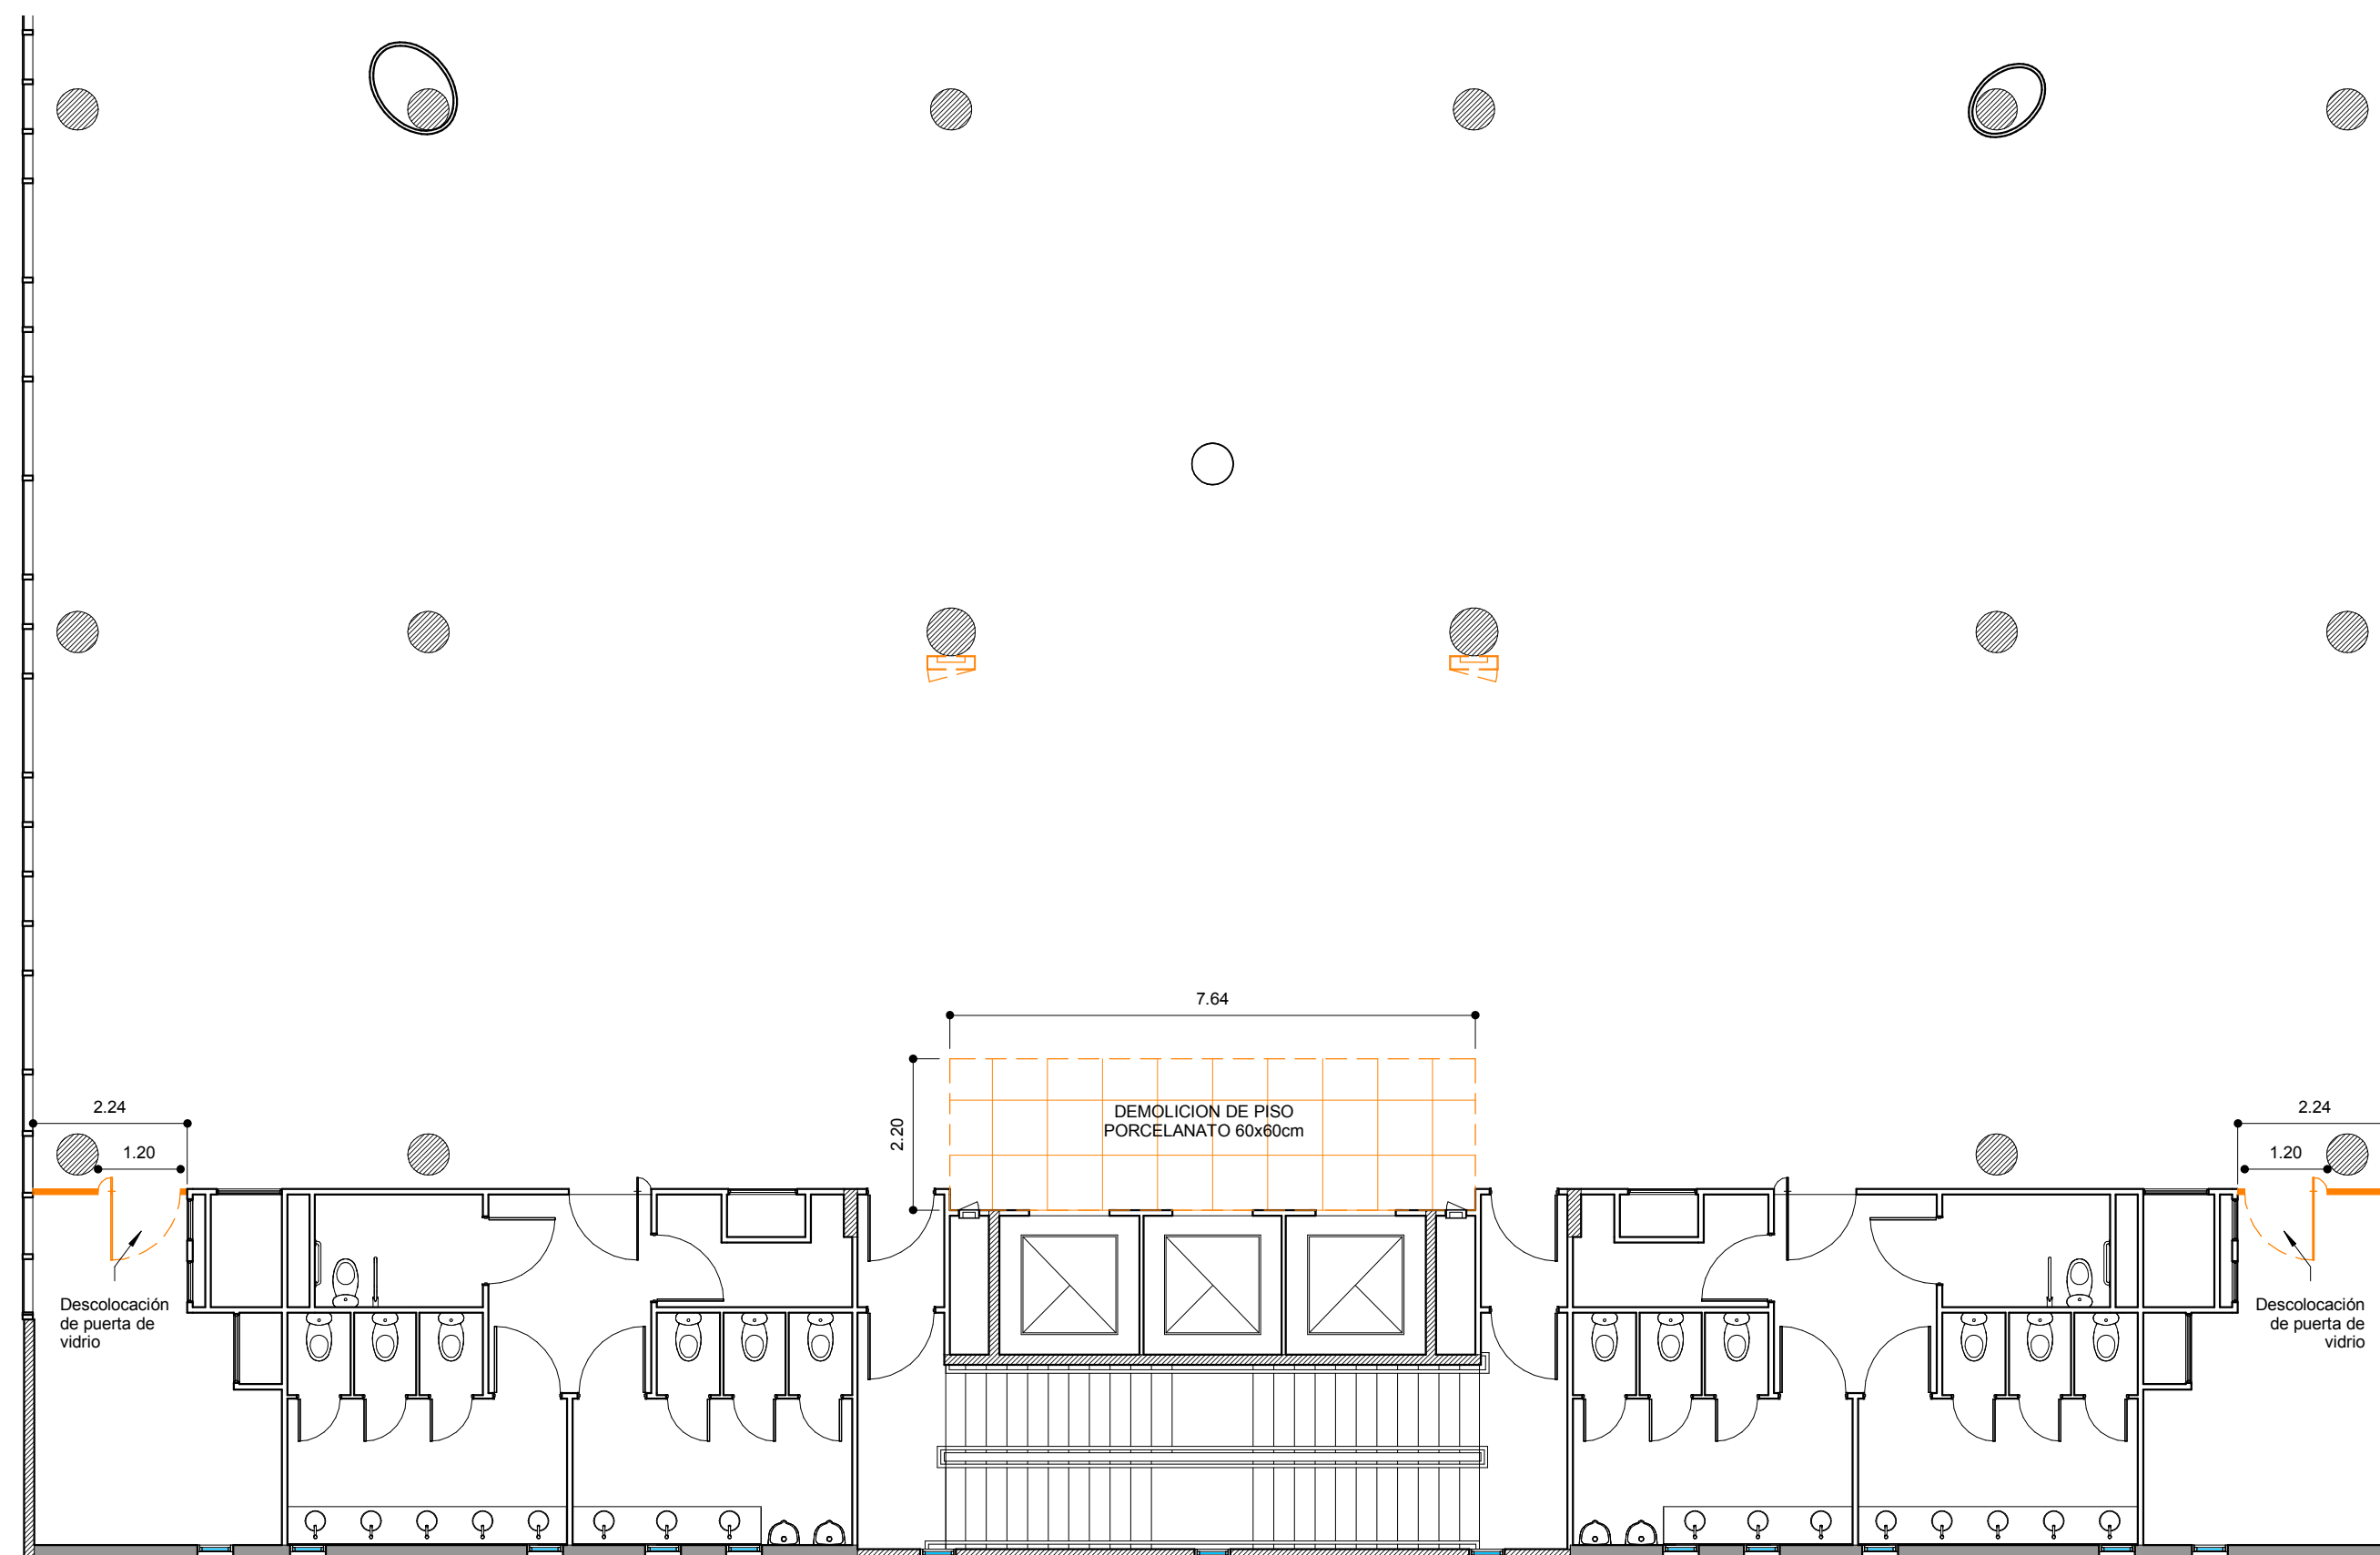

ITALIA 415 DE 0.1

PLANO	Demolición - planta
ESCALA	1 : 100
FECHA	01.03.2012
PROYECTISTA	MSL
NOTAS	-

Todas las medidas se verificarán en obra.

El proyecto y el diseño indicados en este plano son propiedad intelectual de Contract Rent S.A. Está prohibida su utilización total o parcial sin la expresa autorización escrita de la empresa.



Una empresa
soci del grupo
PLANET

Tucumán 117, Piso 7 (C-1049AAC)
Buenos Aires, Argentina
Tel/Fax 54 11 4516 0722
info@contract.com.ar
www.contract.com.ar