


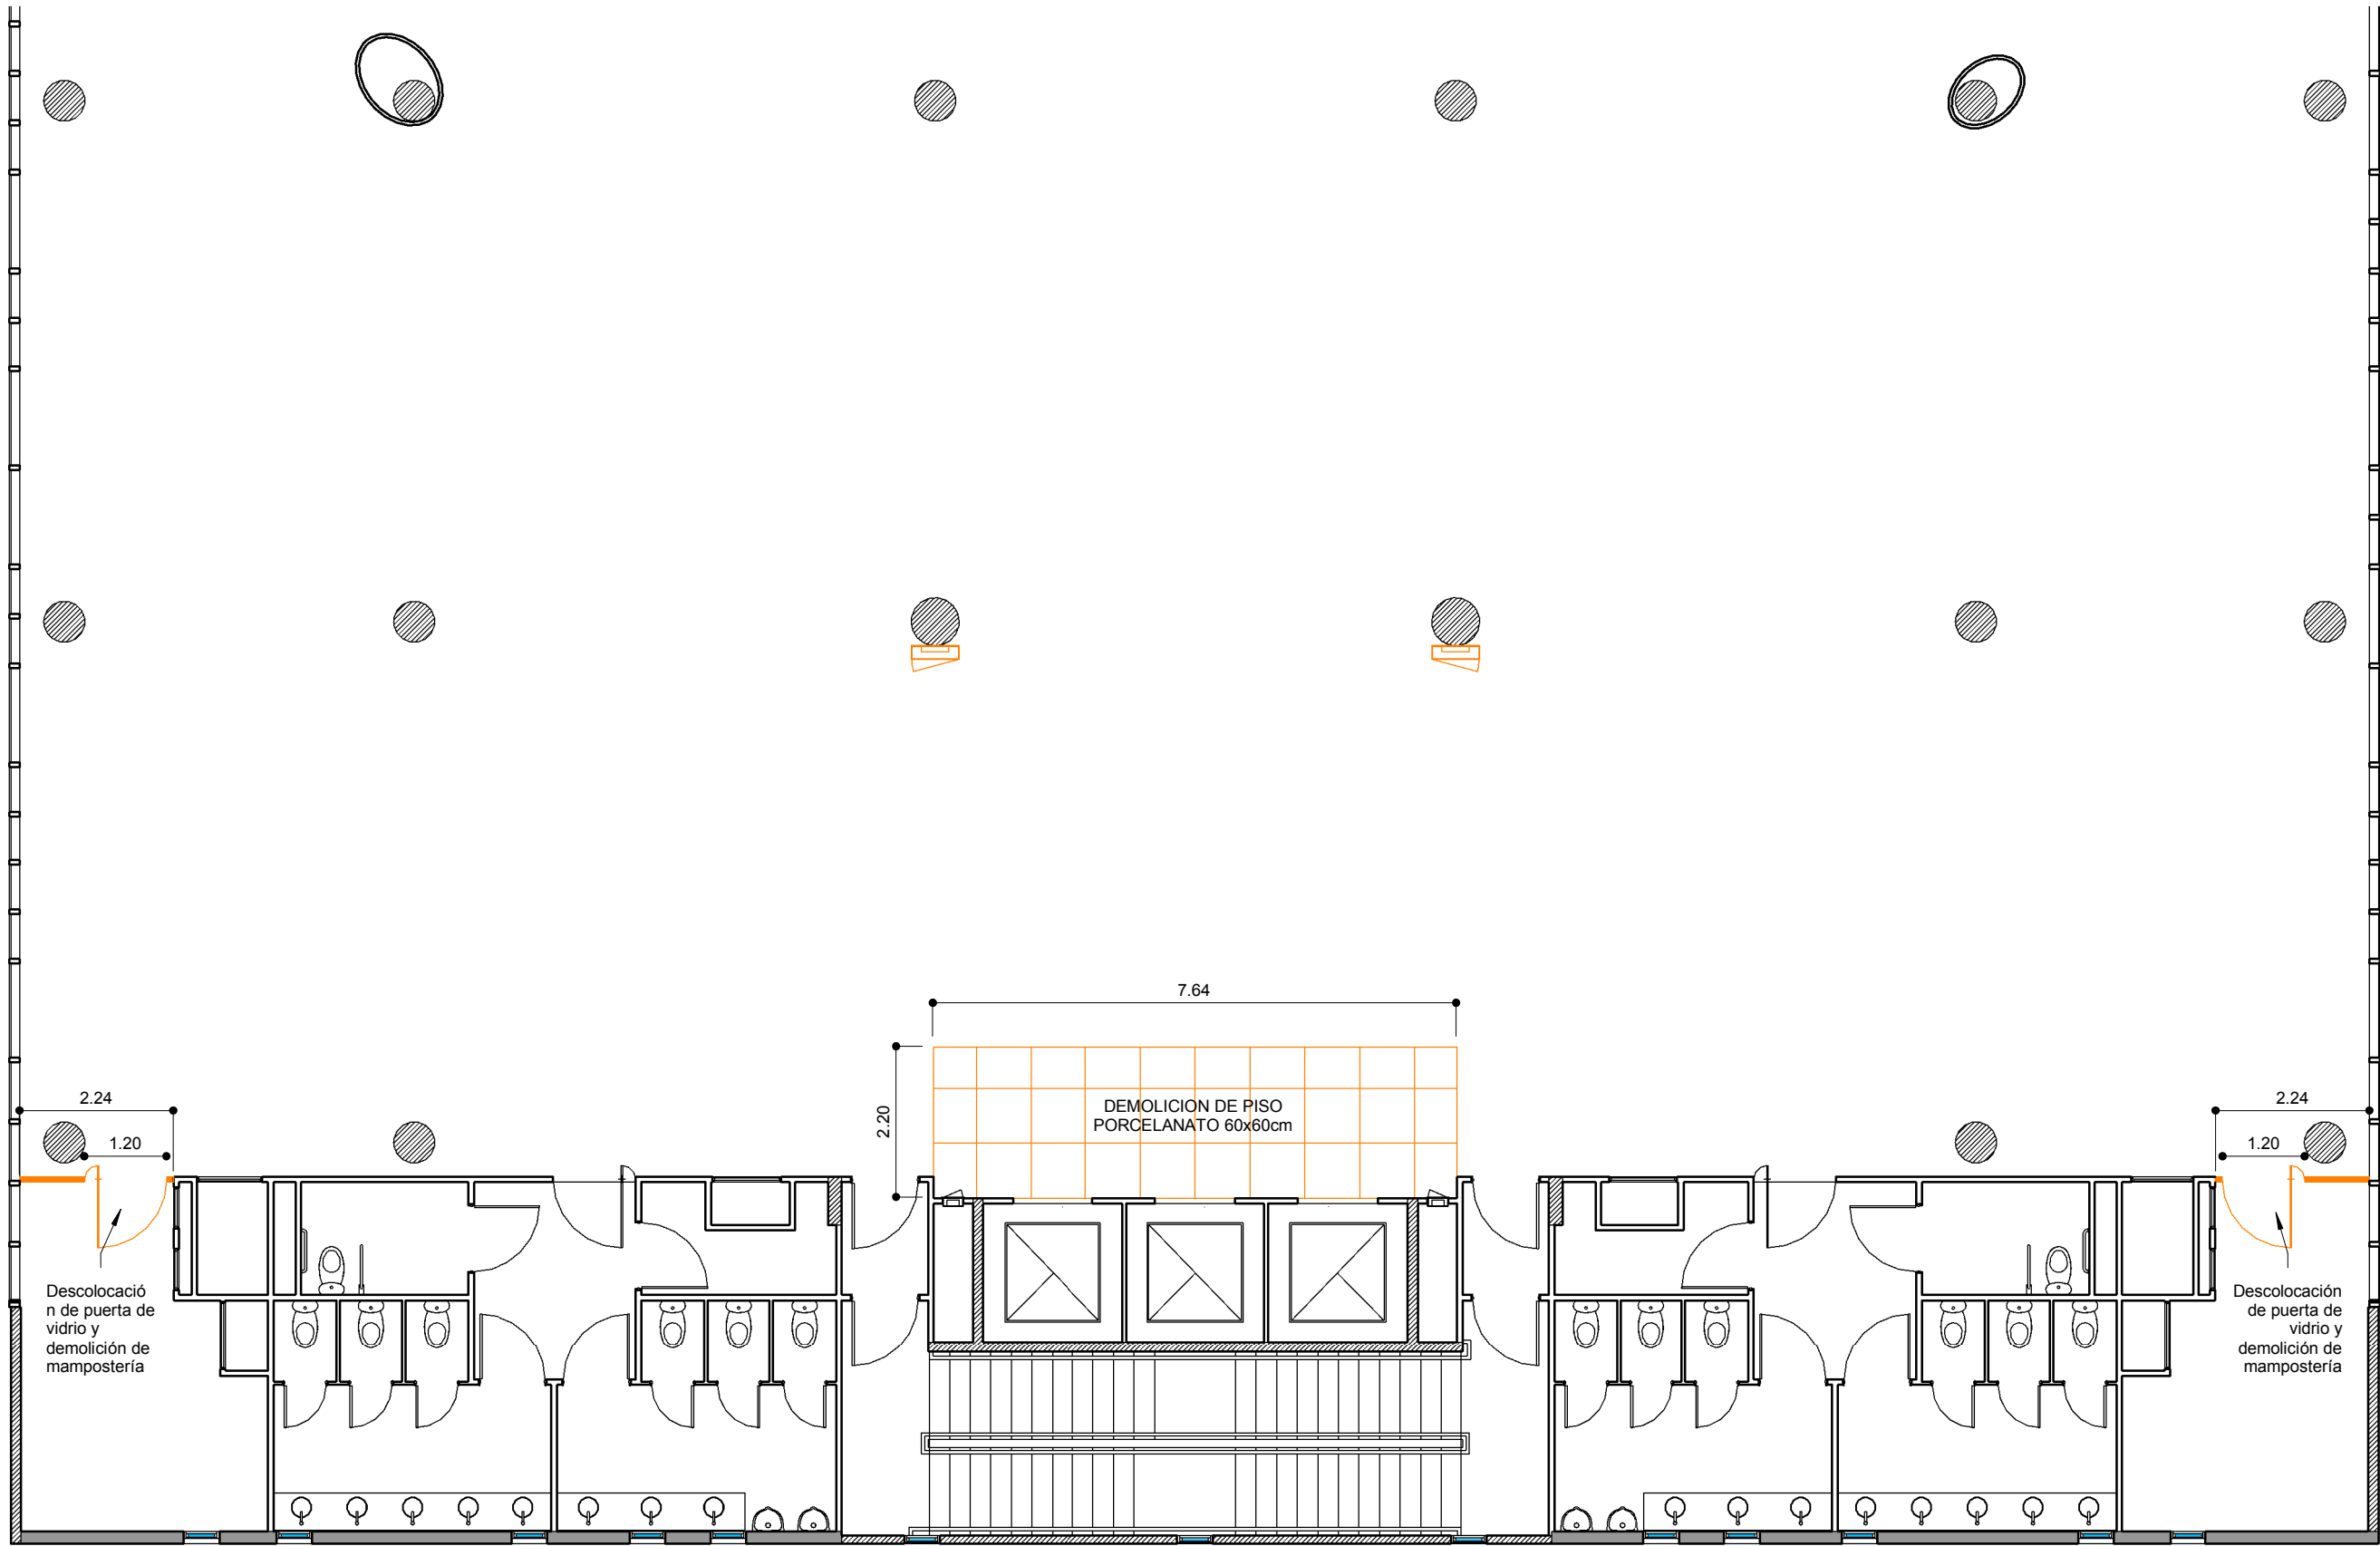

REFERENCIAS DEMOLICIÓN

Tabique Durlock

Puerta de vidrio

Porcelanato

Hidrantes a reubicar

BRENNTAG

ITALIA 415

DE
0.1

PLANO Demolición - planta
ESCALA 1 : 100
FECHA 22.03.2012
PROYECTISTA MSL
NOTAS -

Todas las medidas se verificarán en obra.

El proyecto y el diseño indicados en este plano son propiedad intelectual de Contract Rent S.A. Está prohibida su utilización total o parcial sin la expresa autorización escrita de la empresa.

contract Una empresa socia del grupo PLANET
Espacios de Trabajo

Tucumán 117, Piso 7 (C1049AAC)
Buenos Aires, Argentina
Tel/Fax 54.11. 4516.0722
info@contract.com.ar
www.contract.com.ar