


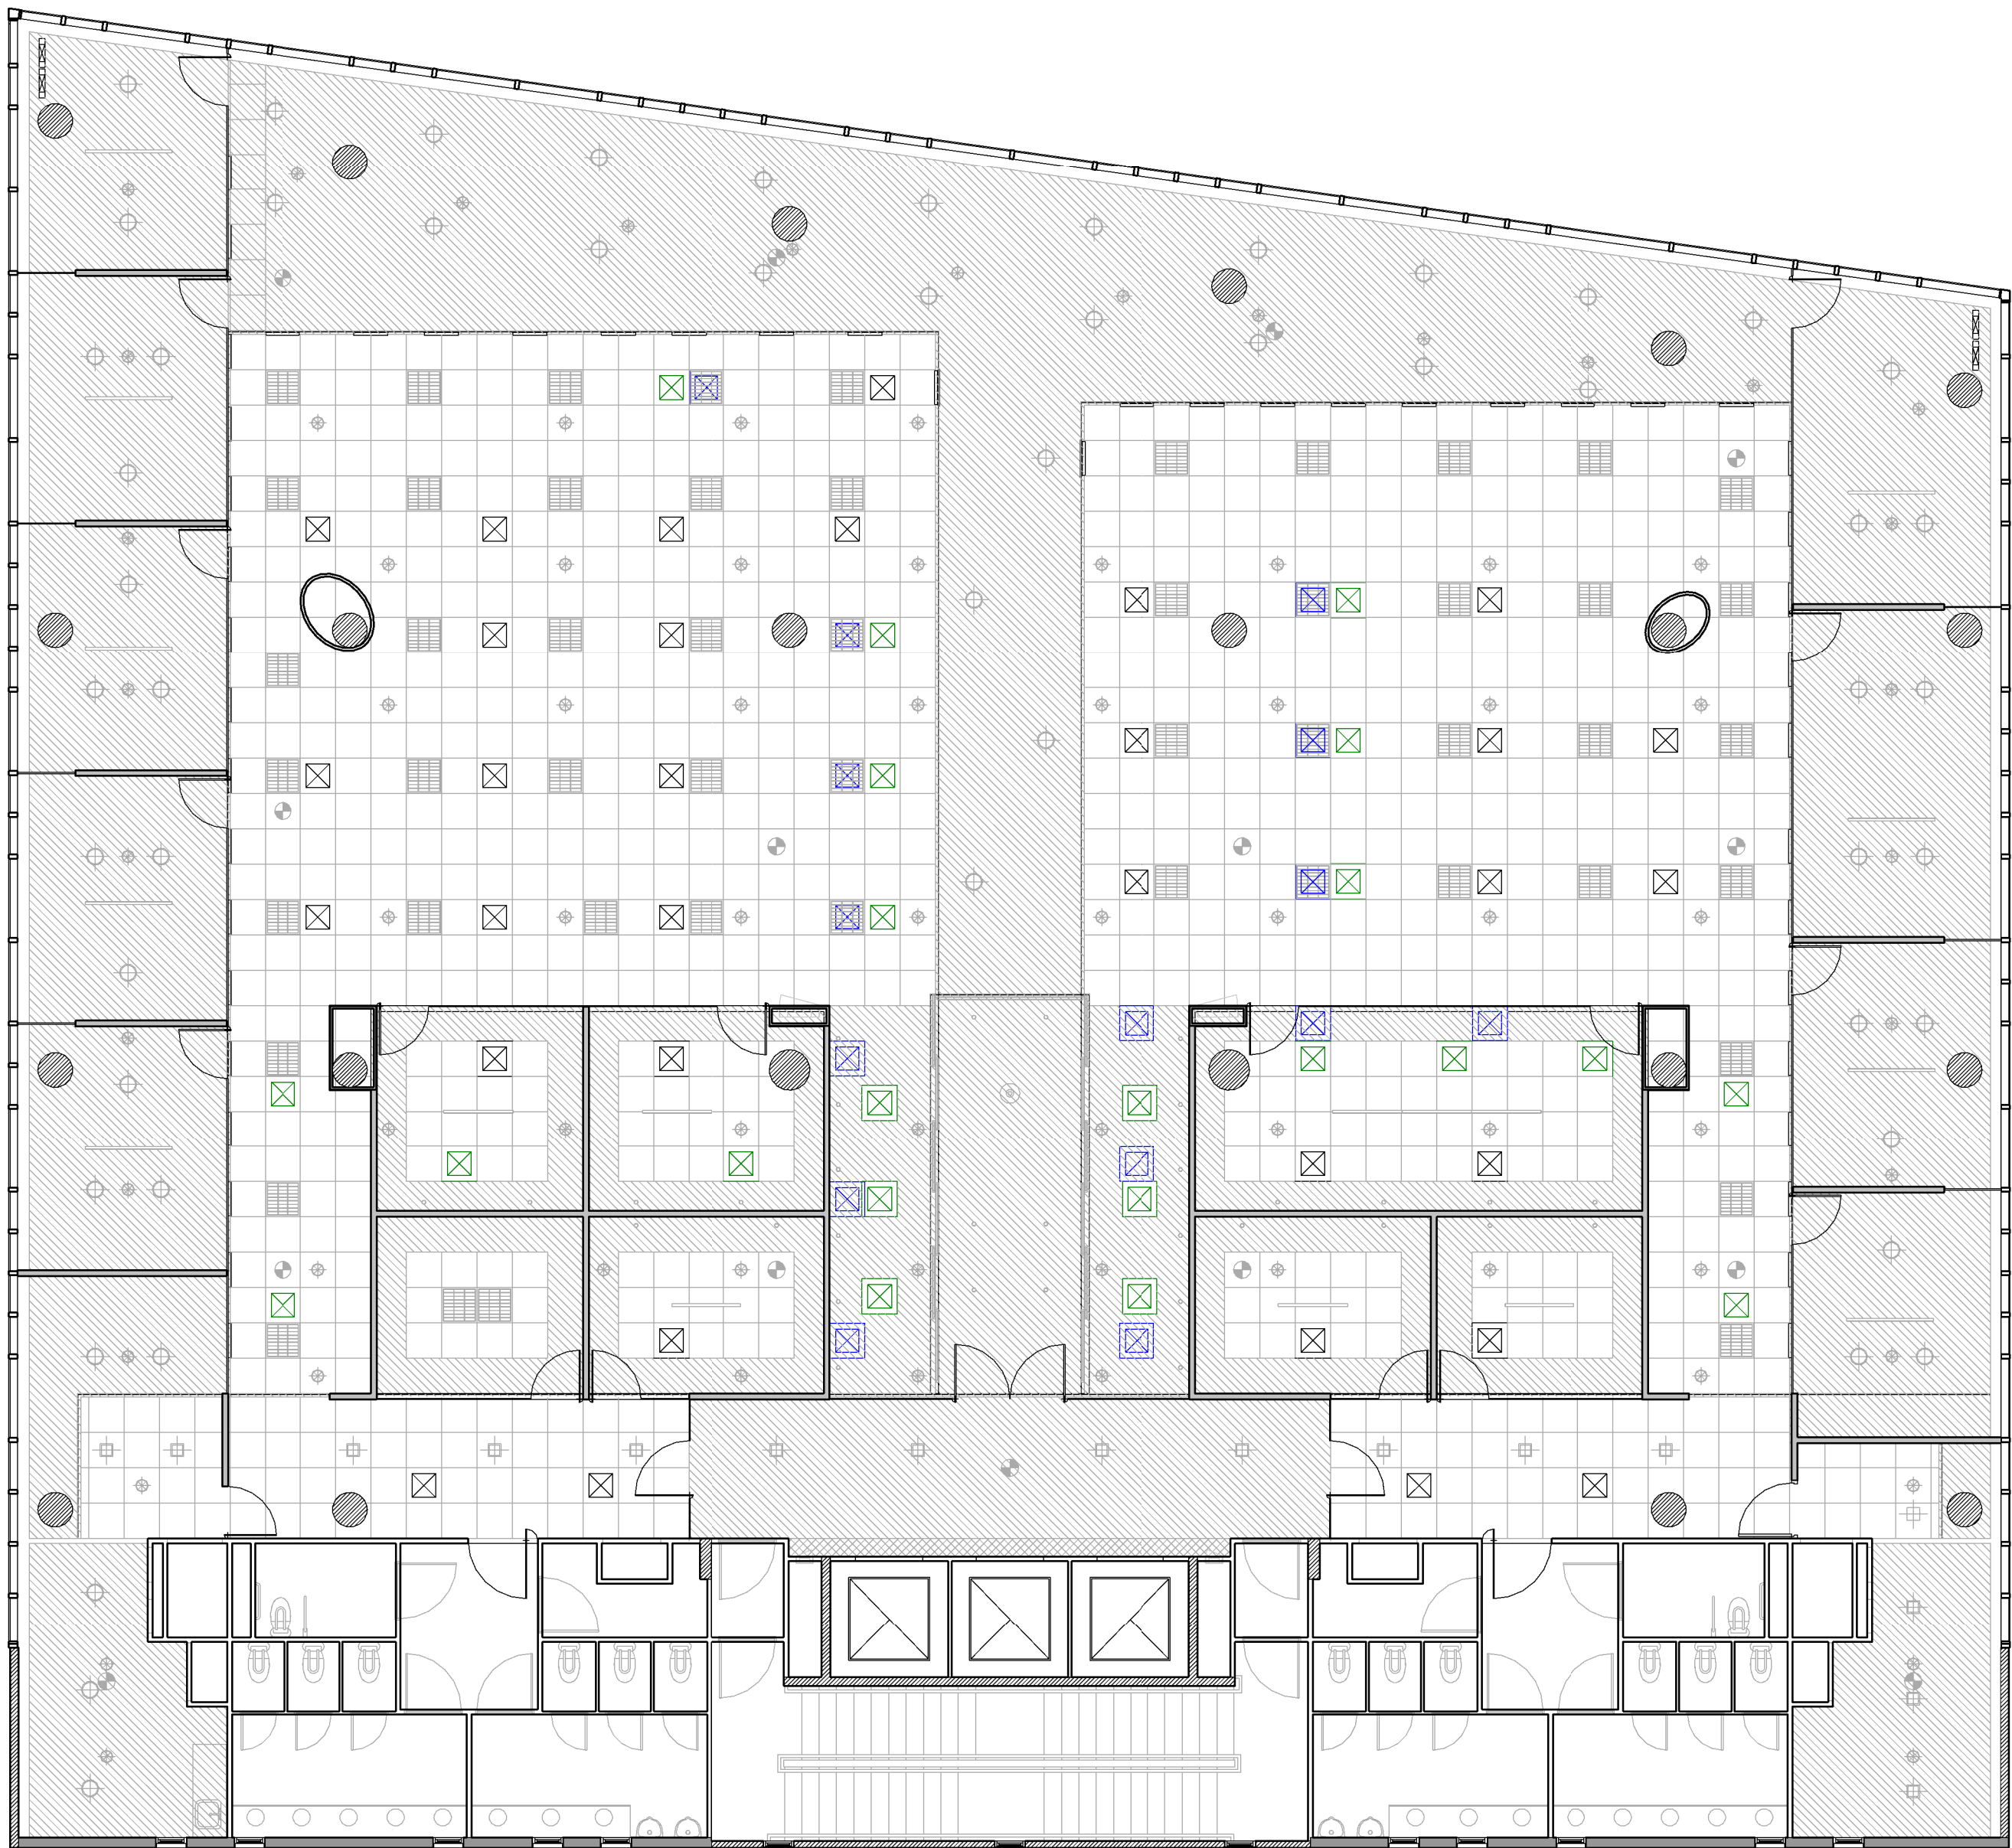

REFERENCIAS AIRE ACONDICIONADO

-  Difusor
-  Difusores existentes
NO SE MODIFICAN
-  Difusores existentes
A REUBICAR
-  Difusores existentes
REUBICADOS
-  Difusores cancelados



ITALIA 415

IT
4.1

PLANO Aire Acondicionado
ESCALA
FECHA 22.03.2012
PROYECTISTA MSL
NOTAS -

Todas las medidas se verificarán en obra.

El proyecto y el diseño indicados en este plano son propiedad intelectual de Contract Rent S.A. Está prohibida su utilización total o parcial sin la expresa autorización escrita de la empresa.

contract Una empresa
soci del grupo
PLANET
Espacios de Trabajo
Tucumán 117, Piso 7 (C1049AAC)
Buenos Aires, Argentina
Tel/Fax 54 11. 4516.0722
info@contract.com.ar
www.contract.com.ar