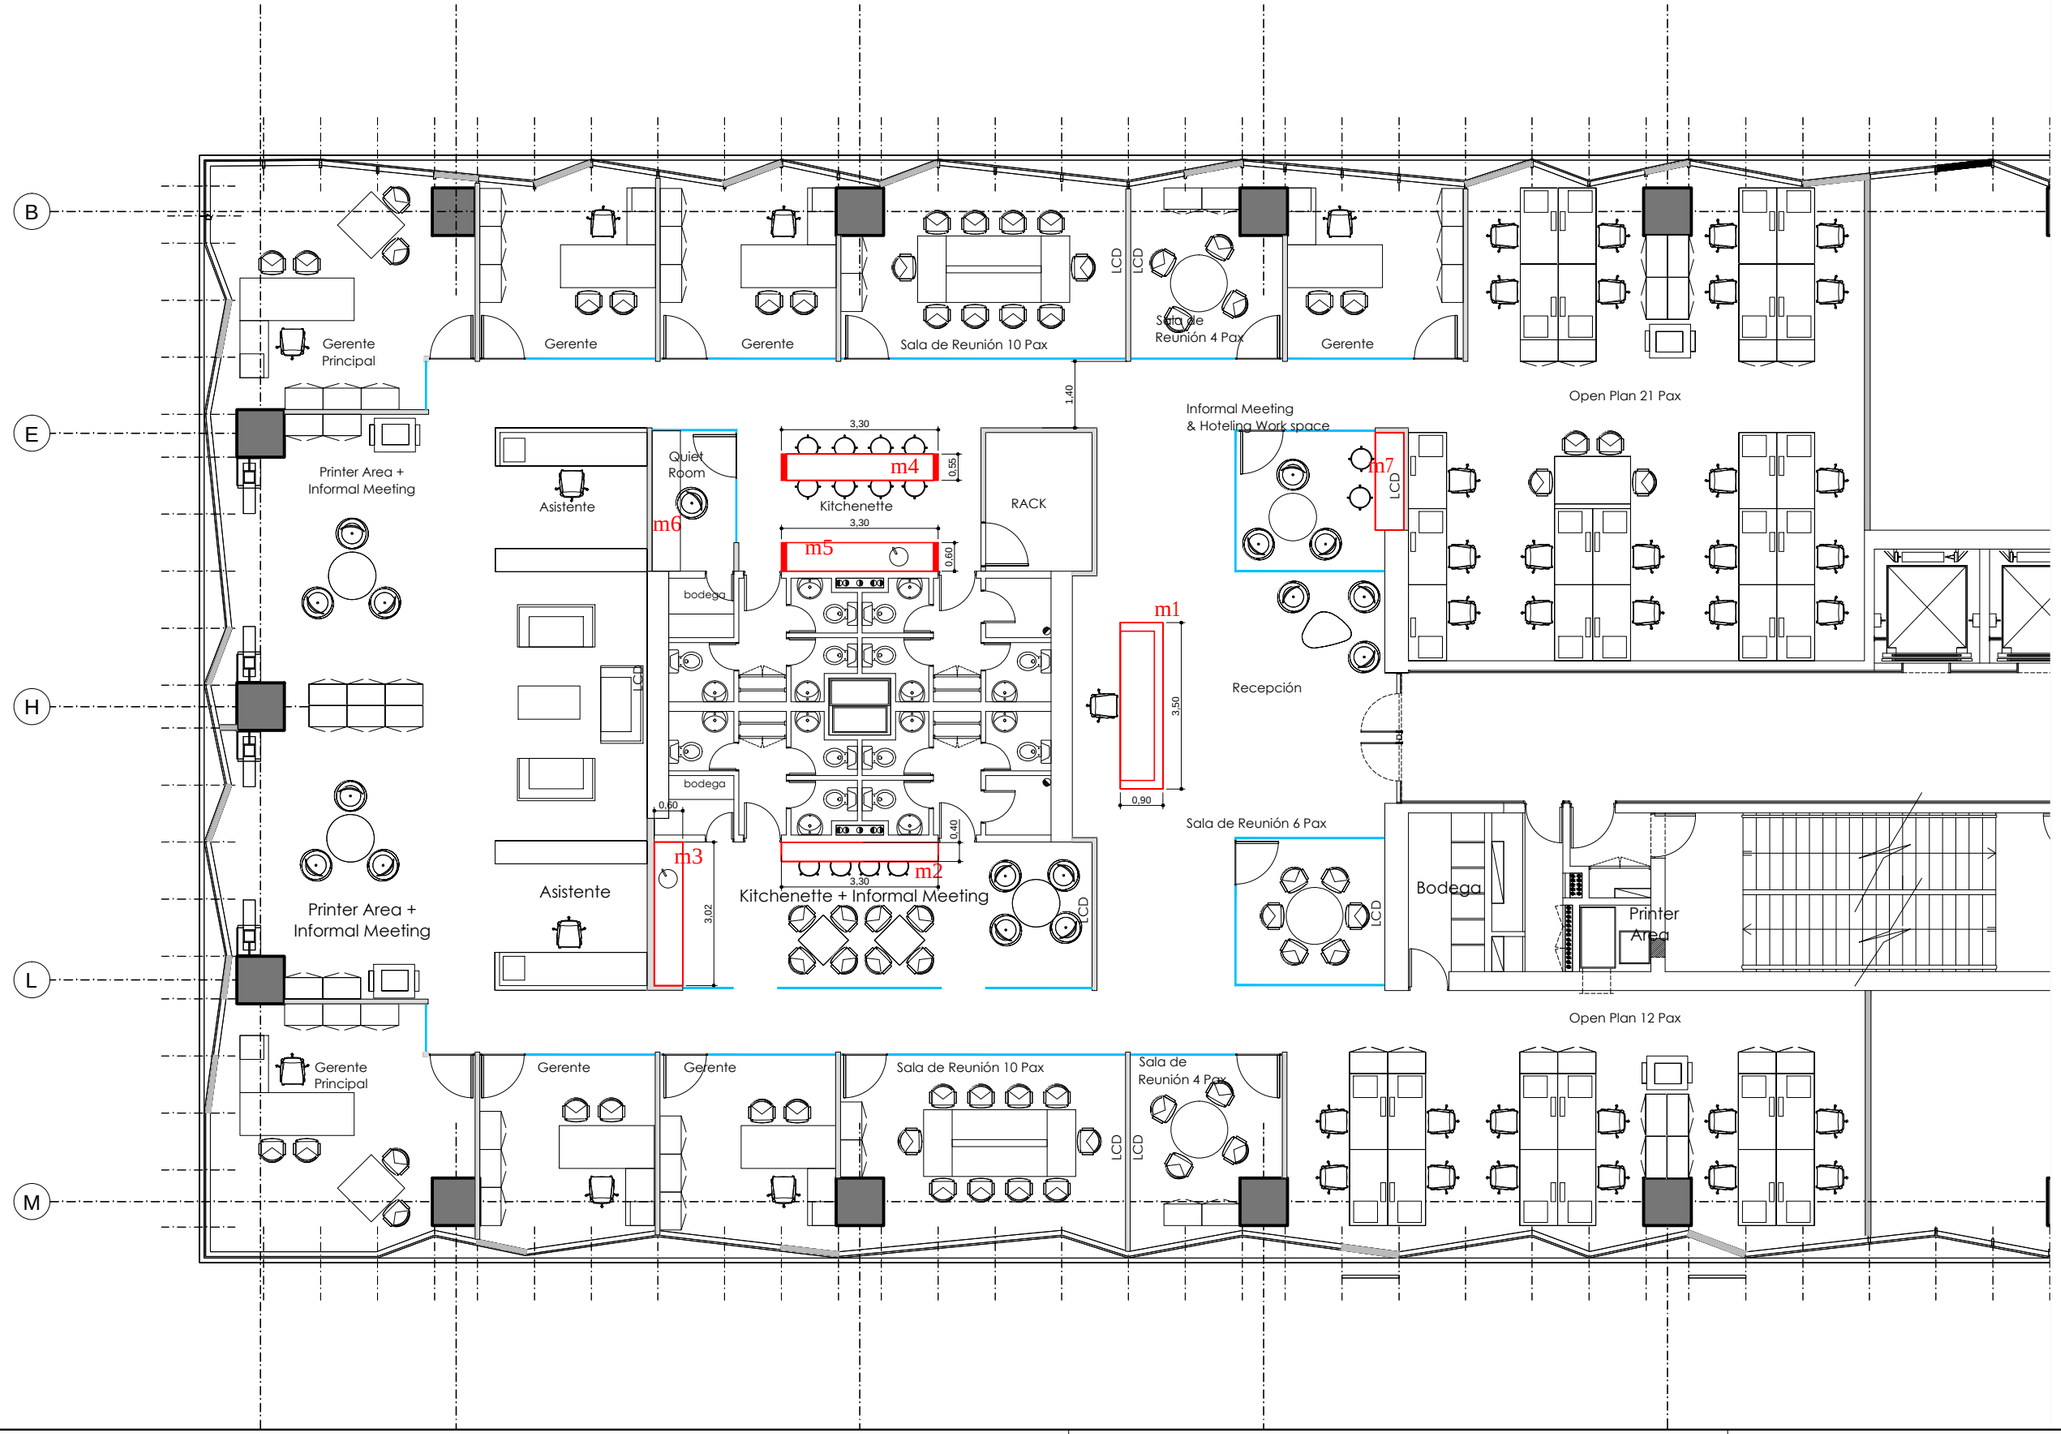

BICE Vida

UBICACION: EDIFICIO DELOITTE

PLANO:	LAYOUT PROPUESTA
ESCALA:	1:75
FECHA:	12 DE JULIO 2013
PROYECTISTA	DT
ARCHIVO:	
XREF:	
NOTAS:	

El proyecto y el diseño indicados en este plano son propiedad intelectual de Contract Chile S.A. Esta prohibido su utilización total o parcial sin la expresa autorización escrita de la empresa.

contract
AMBIENTES DE TRABAJO
WORKPLACES
Darío Urzúa 1955.
Providencia. Santiago. Chile
Tel. :205 44 71 Fax:2049188
www.contract.cl