


PLANTA NIVEL 4

PROPUESTA - ESC 1:75

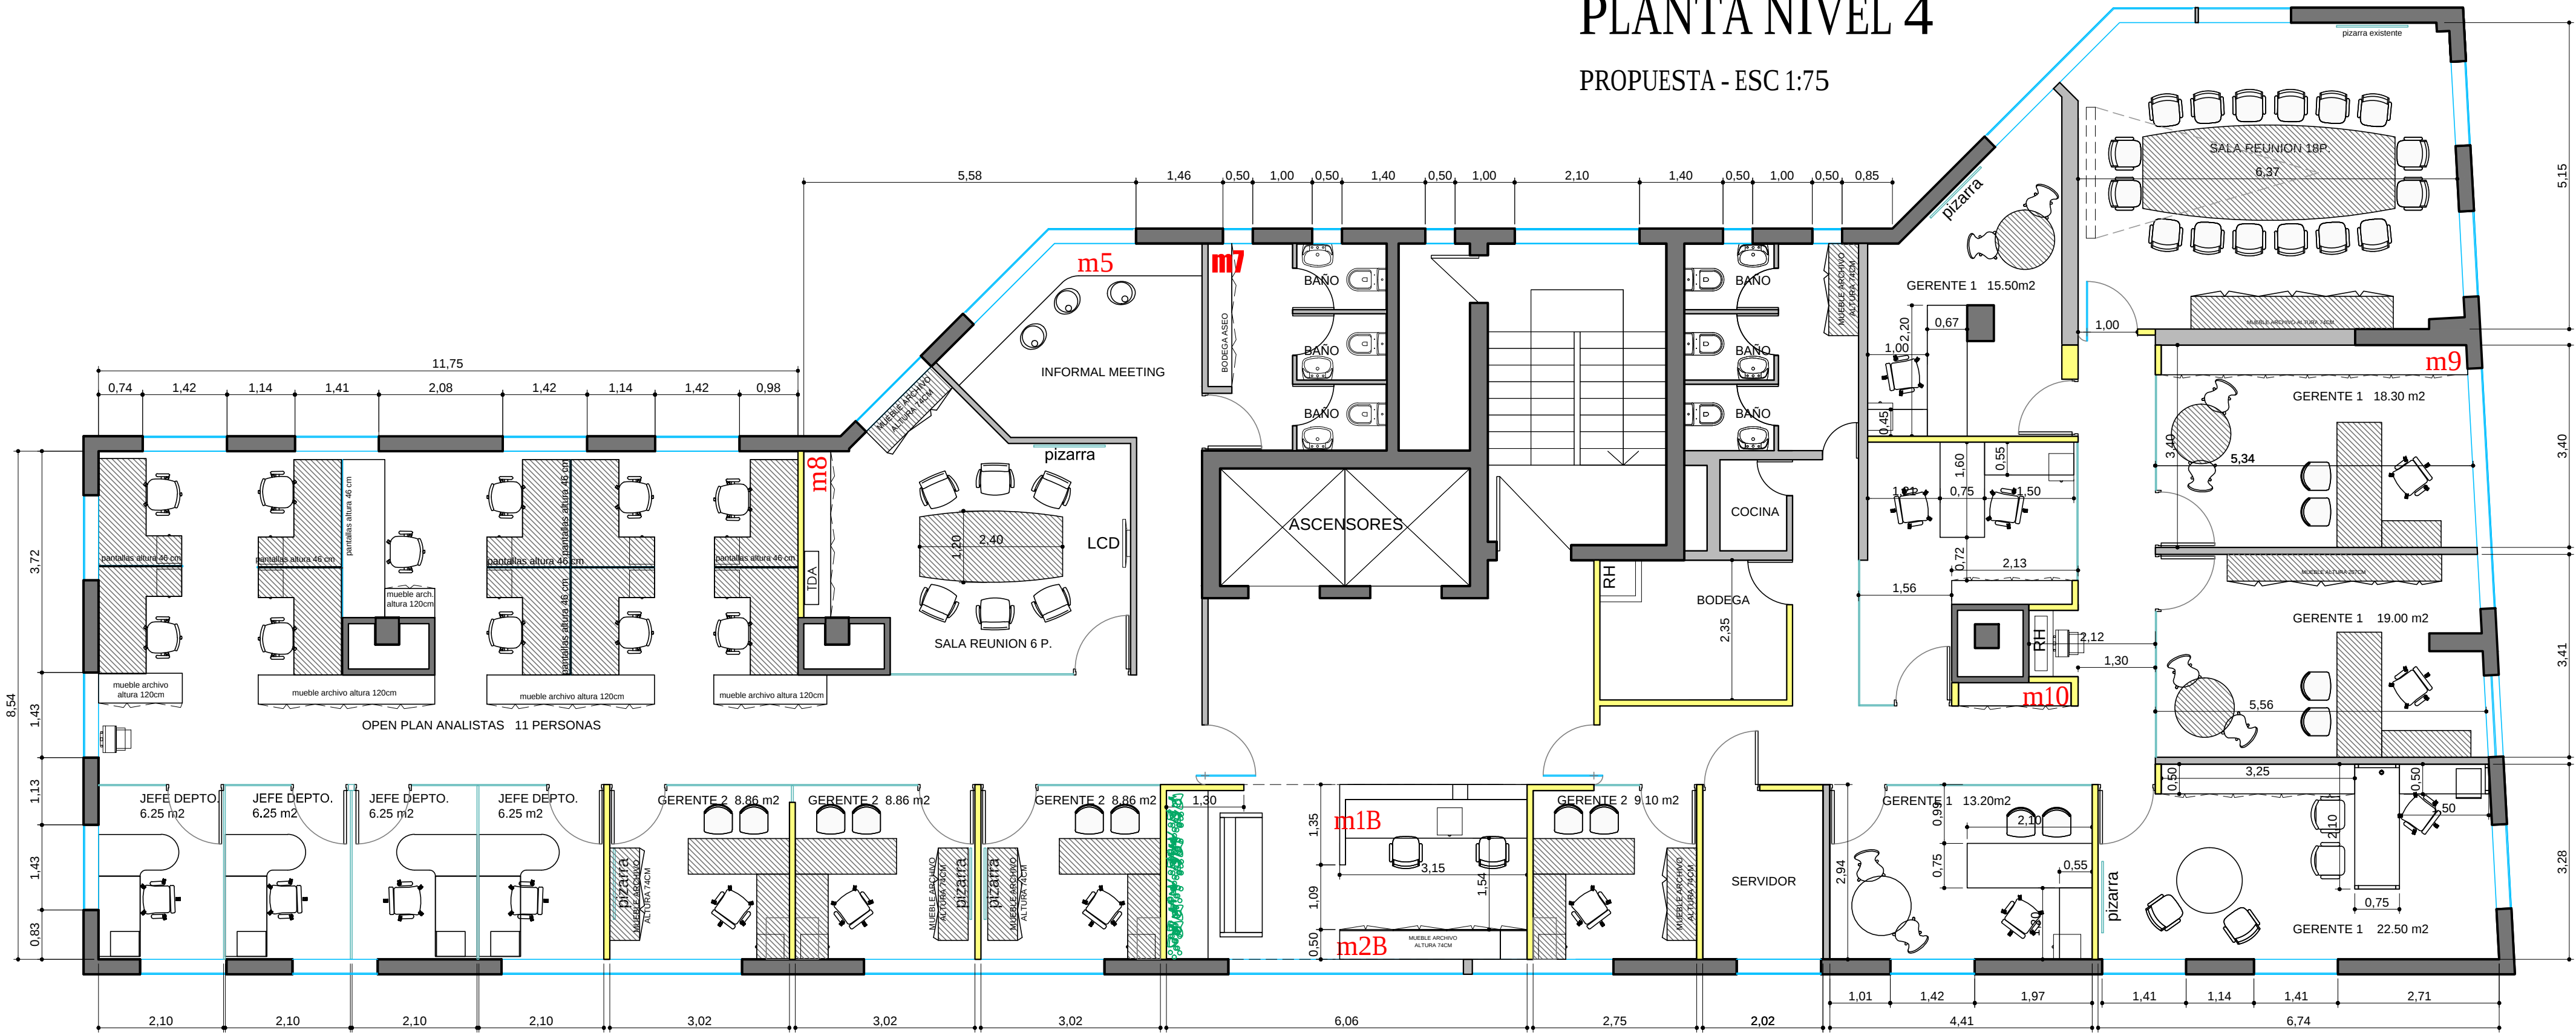

UBICACION: AV. ISIDORA GOYENECHEA #3600

REFERENCIAS MOBILIARIO

Mobiliario reutilizado reenchapado

PLANO:	PLANO DE LAYOUT AS BUILT
ESCALA:	1: 75
FECHA:	16 DE AGOSTO DEL 2013
PROYECTISTA	DT
ARCHIVO:	01.AN_EM_P4_P8_LAY_AB.dwg
XREF:	
NOTAS:	TODAS LAS MEDIDAS DEBEN SER RECTIFICADAS EN OBRA

El proyecto y el diseño indicados en este plano son propiedad intelectual de Contract Chile S.A. Esta prohibido su utilización total o parcial sin la expresa autorización escrita de la empresa.

contract
AMBIENTES DE TRABAJO
WORK PLACES
Darío Urzúa 1955.
Providencia, Santiago, Chile
Tel. :205 44 71 Fax:2049188
www.contract.cl