


PLANTA NIVEL 4

PROPUESTA - ESC 1:75

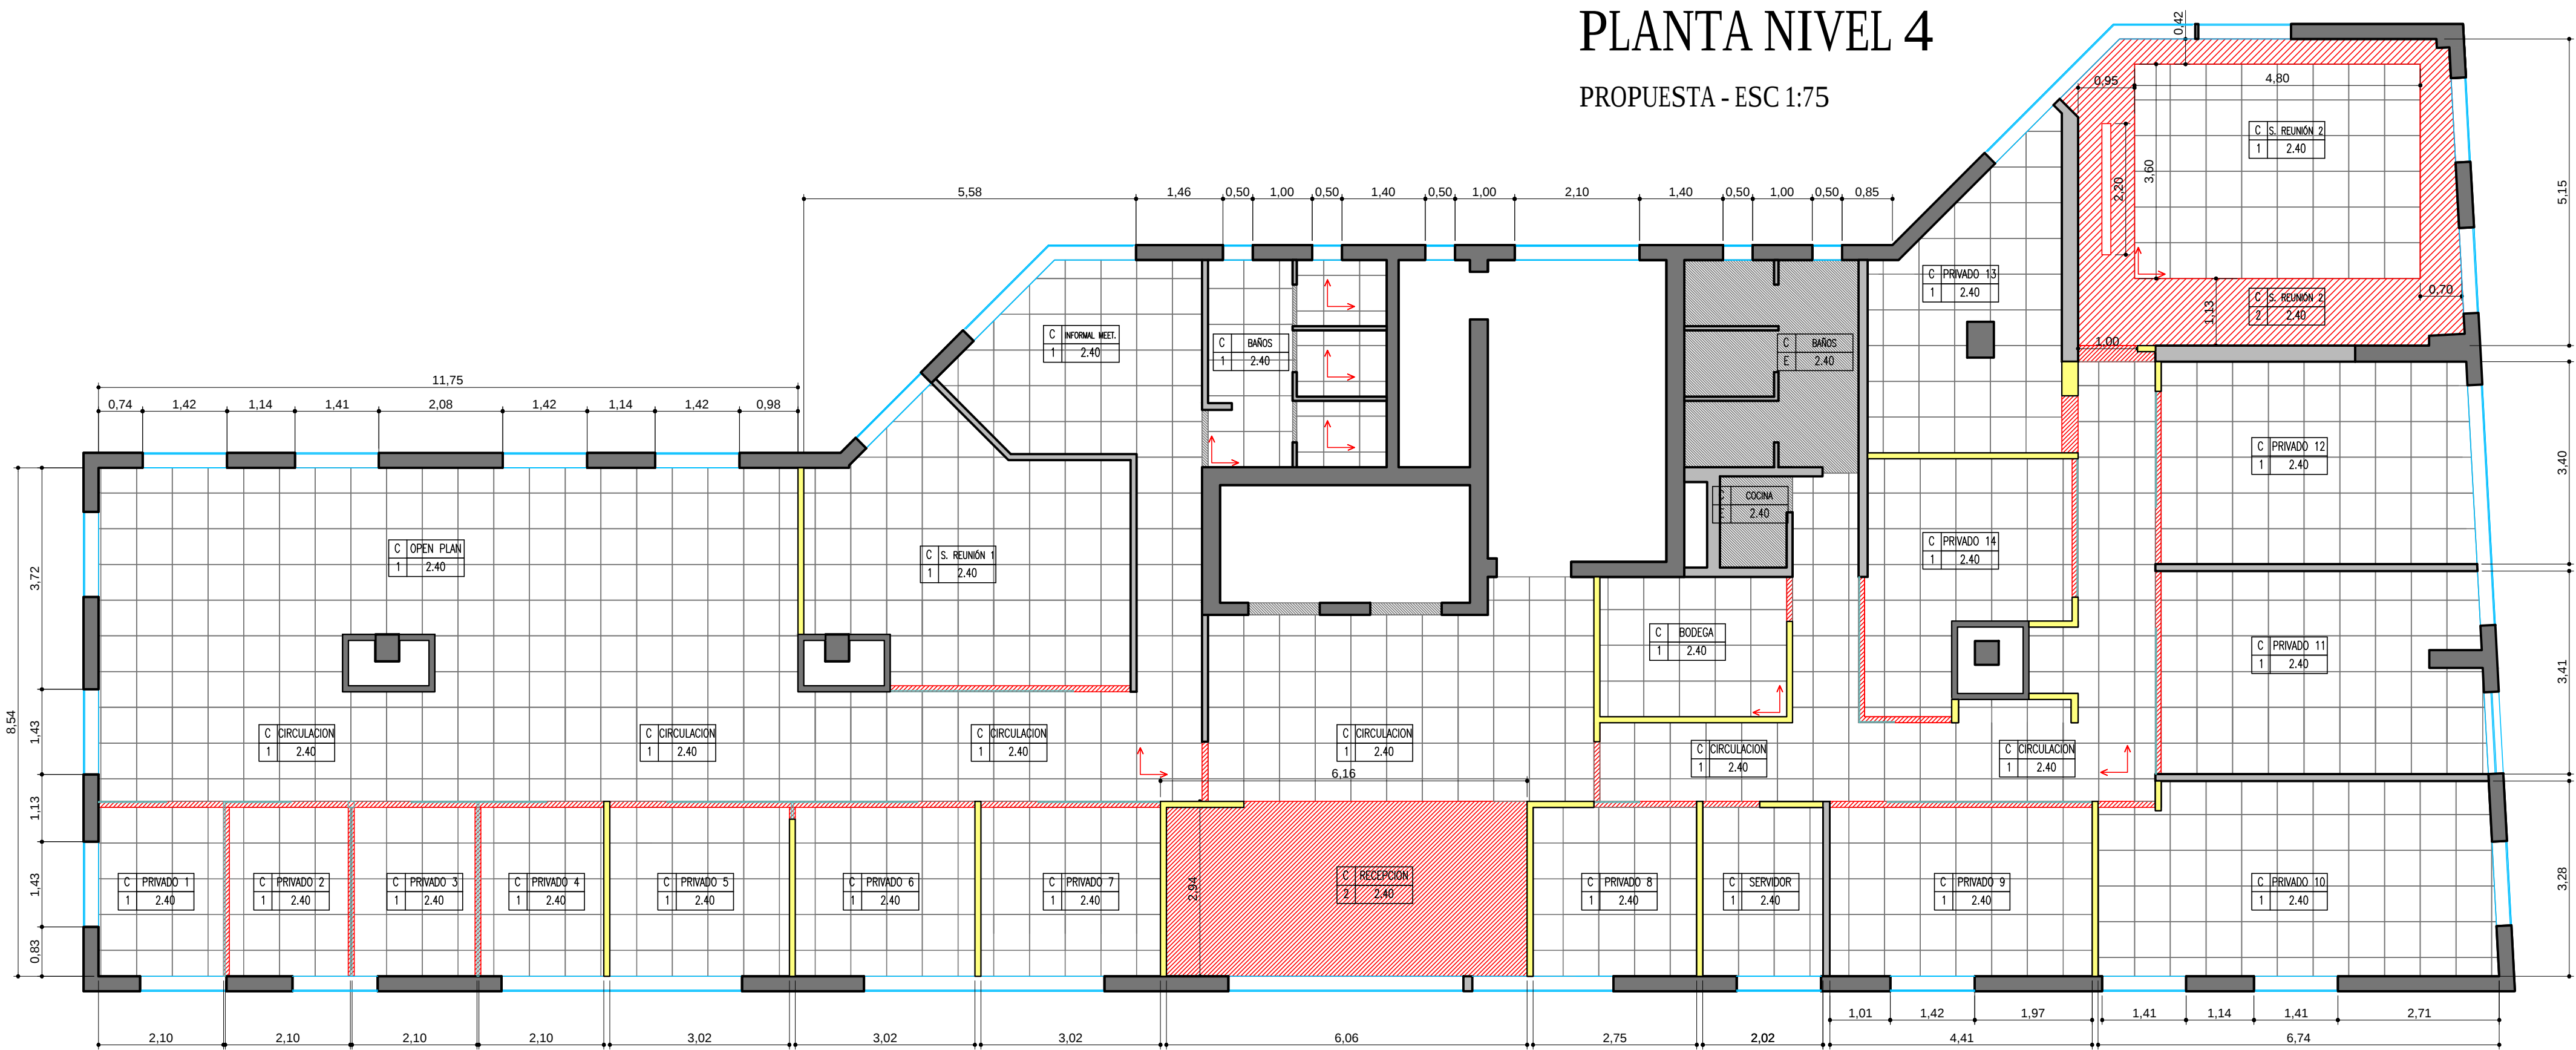

UBICACION: AV. ISIDORA GOYENECHEA #3600

REFERENCIAS DE CIELOS

ITEM		
Indica tipo de cielo	C	Indica nombre del recinto
Indica tipo de cielo	1	Indica altura del recinto

- C1: Cielo modular modelo AMF THERMATEX, FEINSTRATIS MICRO, 610x610mm - Proveedor Knauf AMF GmbH & Co. KG.
- C2: Cielorraso Durluck, Terminación pintura latex, color blanco
- CE: Cielorraso Modular Existente

Indica inicio de partida palmeta modular

PLANO:	PLANO DE CIELO AS BUILT
ESCALA:	1: 75
FECHA:	16 DE AGOSTO DEL 2013
PROYECTISTA	DT
ARCHIVO:	04.AN_EM_P4_P8_CR_AB.dwg
XREF:	
NOTAS:	TODAS LAS MEDIDAS DEBEN SER RECTIFICADAS EN OBRA

El proyecto y el diseño indicados en este plano son propiedad intelectual de Contract Chile S.A. Esta prohibido su utilización total o parcial sin la expresa autorización escrita de la empresa.

contract
AMBIENTES DE TRABAJO
WORKPLACES
Darío Urzúa 1955.
Providencia, Santiago, Chile
Tel.: 205 44 71 Fax: 2049188
www.contract.cl