


PLANTA NIVEL 8

PROPUESTA - ESC 1:75

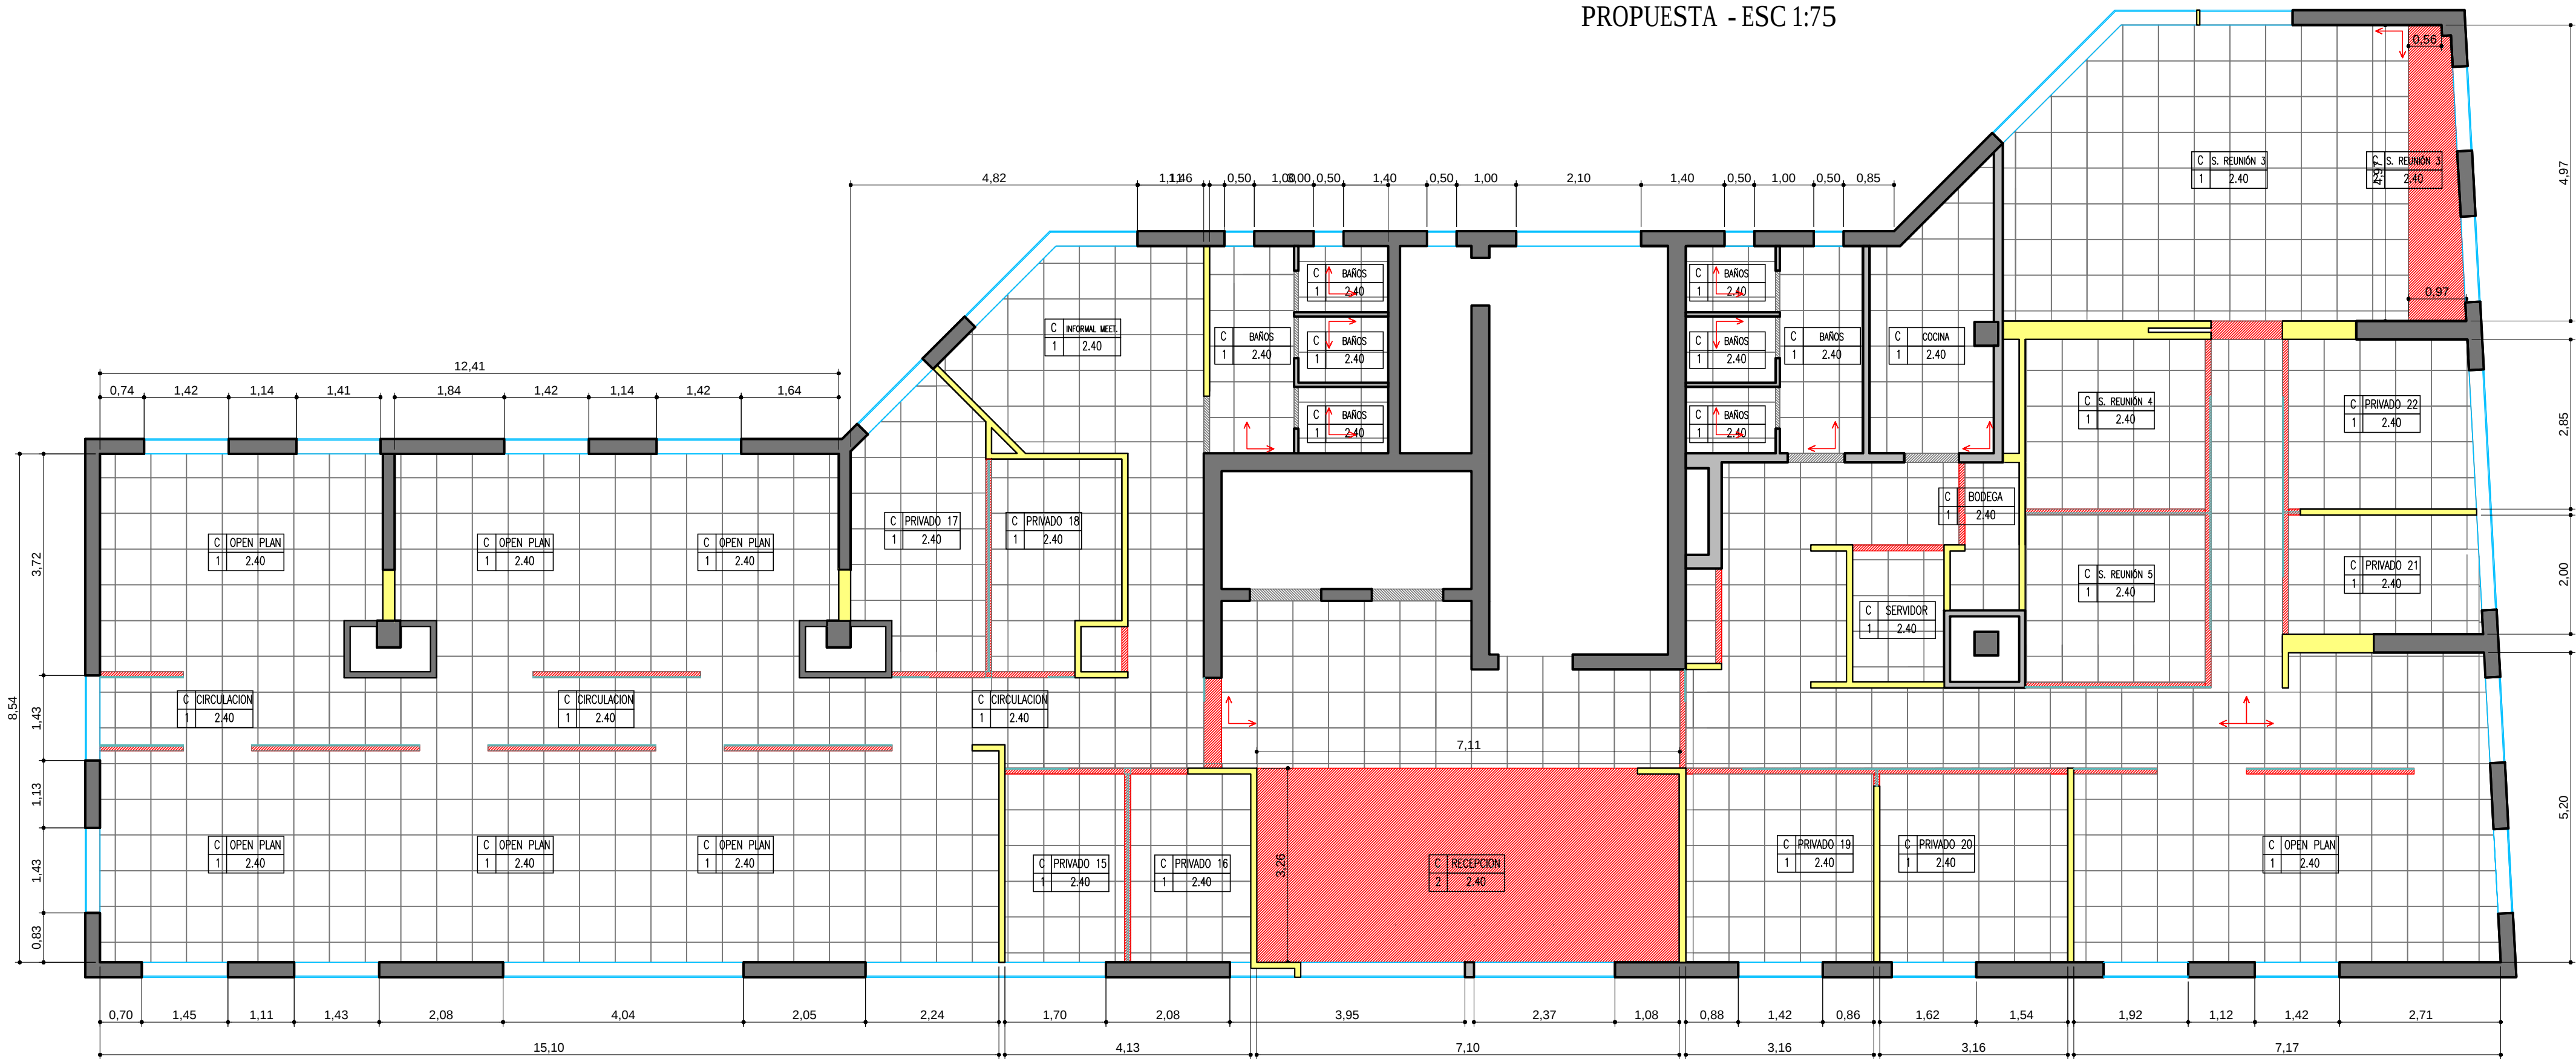

UBICACION: AV. ISIDORA GOYENECHEA #3600

REFERENCIAS DE CIELOS

ITEM		
Indica tipo de cielo	C	Indica nombre del recinto
Indica tipo de cielo	1	Indica altura del recinto

-  C1: Cielo modular modelo AMF THERMATEX. FEINSTRATIS MICRO. 610x610mm - Proveedor Knauf AMF GmbH & Co. KG.
-  C2: Cielorraso Durlock. Terminación pintura latex, color blanco
-  CE: Cielorraso Modular Existente

Indica inicio de partida palmeta modular

PLANO:	PLANO DE CIELO AS BUILT
ESCALA:	1: 75
FECHA:	16 DE AGOSTO DEL 2013
PROYECTISTA	DT
ARCHIVO:	04_AN_EM_P4_P8_CR_AB.dwg
XREF:	
NOTAS:	TODAS LAS MEDIDAS DEBEN SER RECTIFICADAS EN OBRA

El proyecto y el diseño indicados en este plano son propiedad intelectual de Contract Chile S.A. Esta prohibido su utilización total o parcial sin la expresa autorización escrita de la empresa.