


PLANTA NIVEL 4

PROPUESTA - ESC 1:75

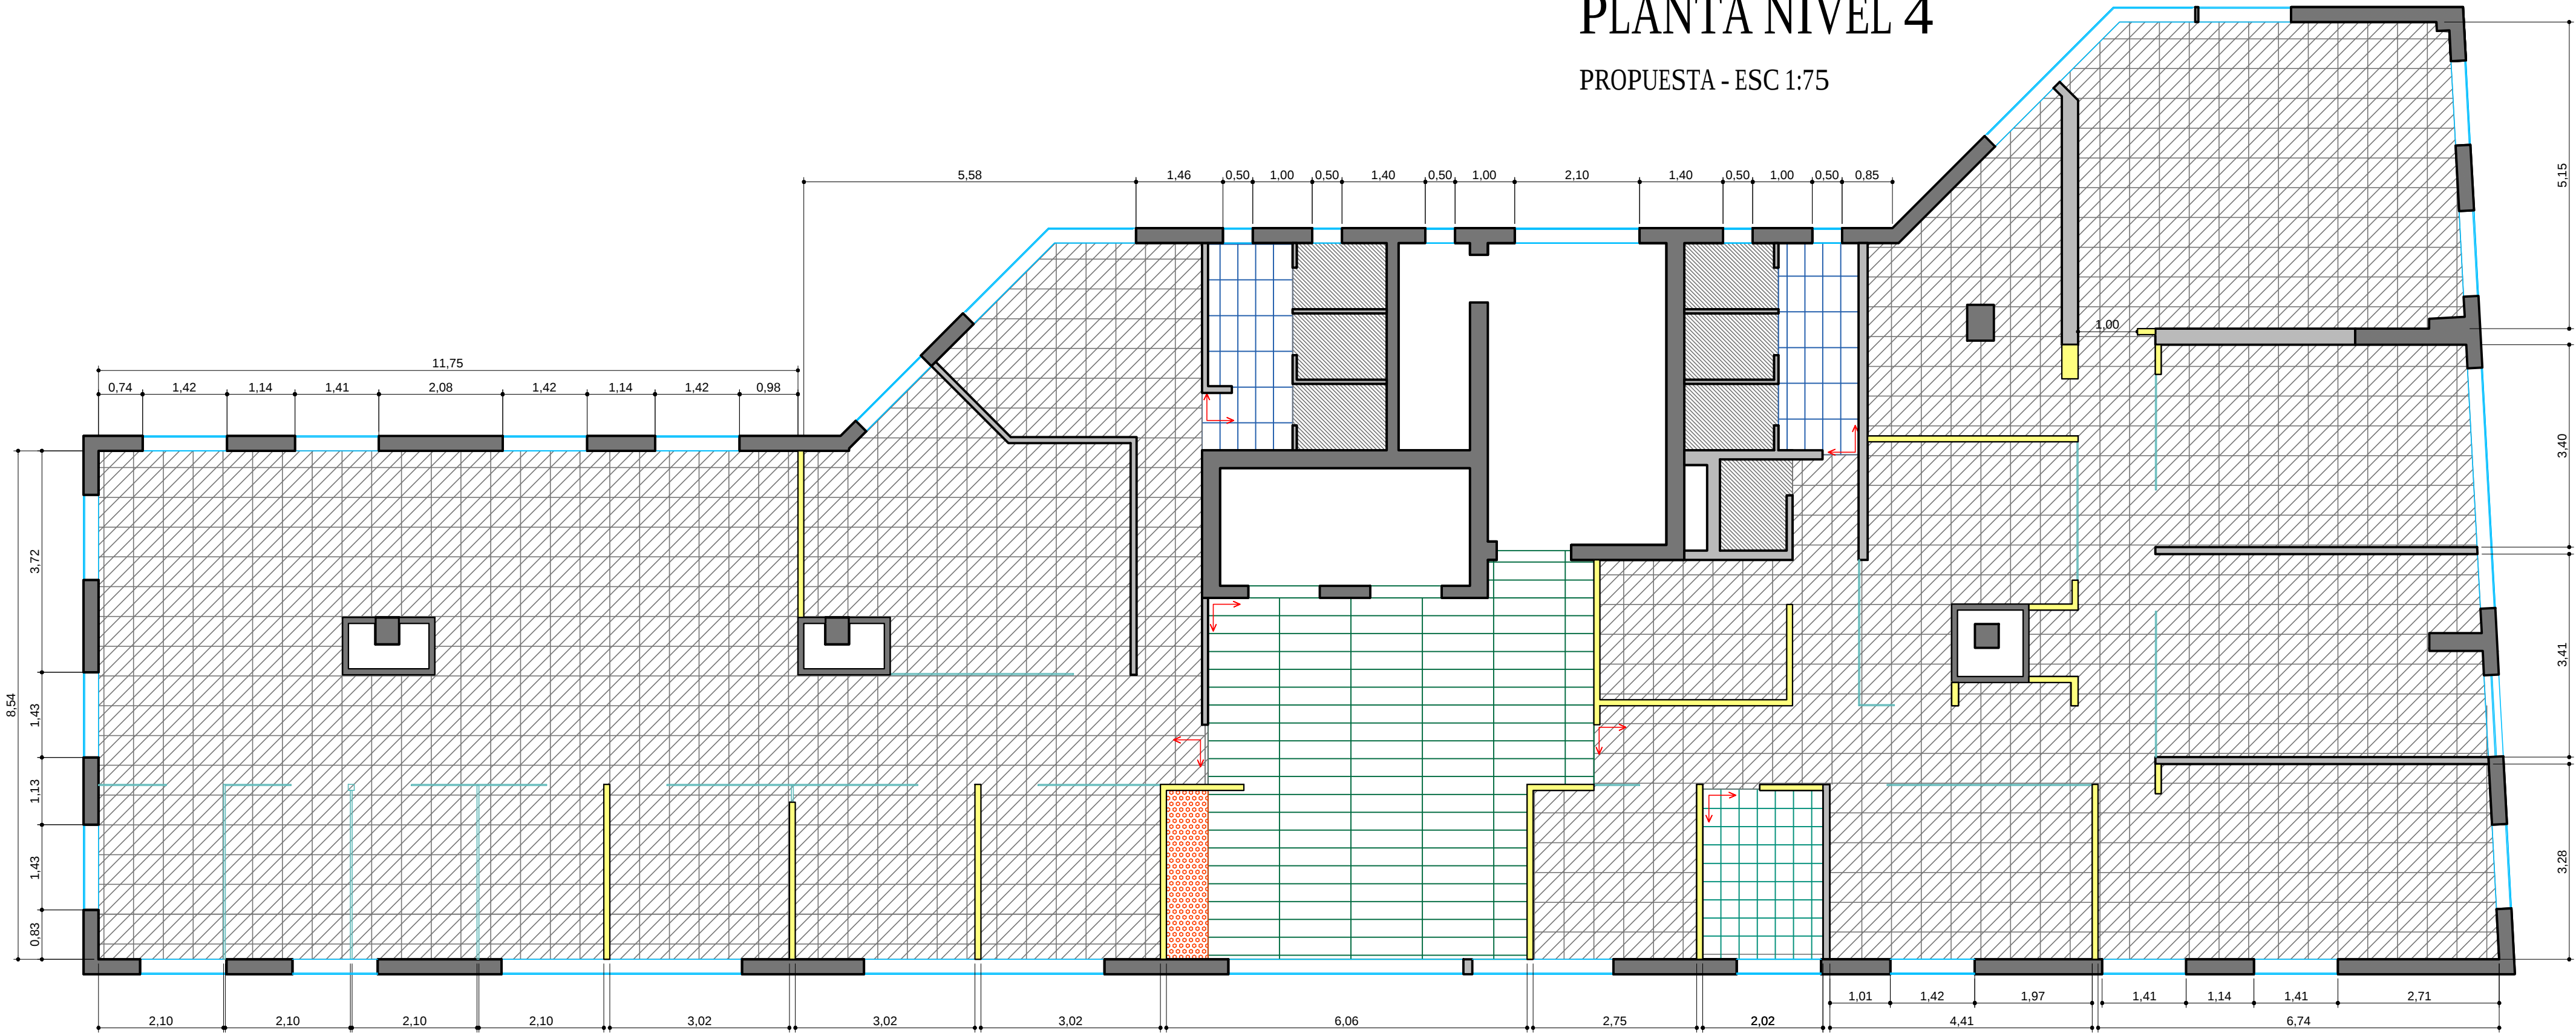

UBICACION: AV. ISIDORA GOYENECHEA #3600

REFERENCIAS PAVIMENTOS	
ITEM	
	INDICA Alfombra Palmeta First Lines 971. Proveedor Movinord. Partida indicada.
	INDICA Indica pavimento existente.
	INDICA Porcelanato Aqua Cafe 30x60. Proveedor Mk. Partida indicada.
	INDICA Marmol Travertino Pulido Mate 30x120. Partida indicada.
	INDICA Cerámica blanca Trebol Nieve 30.5 x 30.5 cm. Proveedor Limatco.
	INDICA Piedra Agatha
	INDICA Gravilla Blanca, Gravilla Amarilla, Bolon.
	INDICA INICIO DE PARTIDA

PLANO:	PLANO DE PAVIMENTOS AS BUILT
ESCALA:	1: 75
FECHA:	16 DE AGOSTO DEL 2013
PROYECTISTA	DT
ARCHIVO:	06.AN_EM_P4_P8_PAV_AB.dwg
XREF:	
NOTAS: TODAS LAS MEDIDAS DEBEN SER RECTIFICADAS EN OBRA	

El proyecto y el diseño indicados en este plano son propiedad intelectual de Contract Chile S.A. Esta prohibido su utilización total o parcial sin la expresa autorización escrita de la empresa.

contract
AMBIENTES DE TRABAJO
WORKPLACES
Darío Urzúa 1955.
Providencia, Santiago, Chile
Tel.: 205 44 71 Fax: 2049188
www.contract.cl