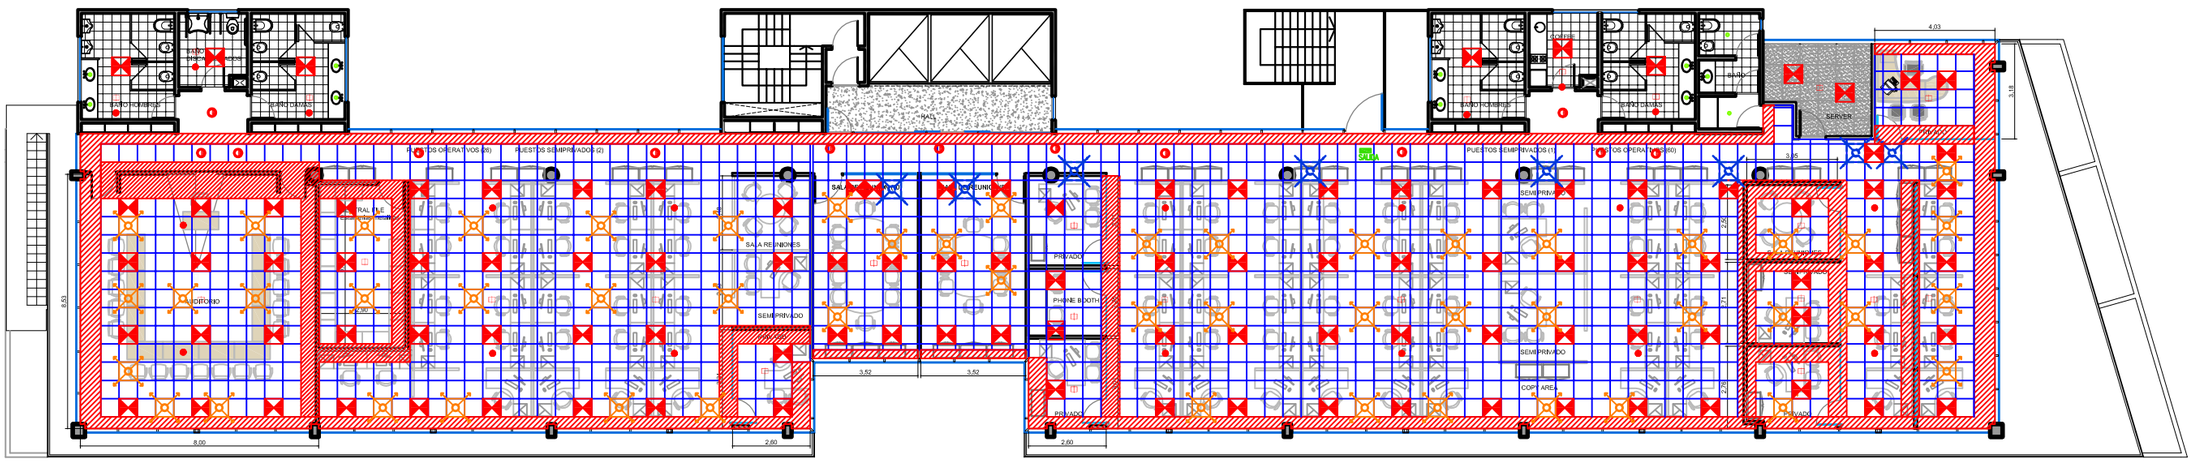

PAREXEL
Right where you need us

UBICACION: URQUIZA 488 – V. LOPEZ

REFERENCIAS CIELORRASO

ITEM

- CIELORRASO CONTINUO
- CIELORRASO MODULAR EXISTENTE
- ARTEFACTO DE LUMINACION DE EMBUTIR REDONDO JONESBY
- ARTEFACTO DICROICA
- ARTEFACTO DE LUMINACION NIVEL
- DETECTOR DE HUMO
- CARTEL SALIDA EMERGENCIA
- PARLANTE DE EVACUACION
- REJA DIFUSORA/AA
- REJA RETORNO AA

PLANO:	CIELORRASO – PISO 4°
ESCALA:	1:75
FECHA:	29.07.2013
PROYECTISTA:	MG
ARCHIVO:	PAR_URQ_CIE_P04–00_V01
XREF:	PAR_URQ_ESU_P04–00_V01
NOTAS:	CONFORME A OBRA

El proyecto y el diseño indicados en este plano son propiedad Intelectual de Contract Rent S.A. Esta prohibido su utilizacion total o parcial sin la expresa autorizacion escrita de la empresa.

contract
CONTRACT ARGENTINA
Tucuman 117 7° Piso (C1049AAC)
Buenos Aires - Argentina
Tel. / Fax : 54 (11) 4516-0722
info@contract.com.ar
www.contract.com.ar