


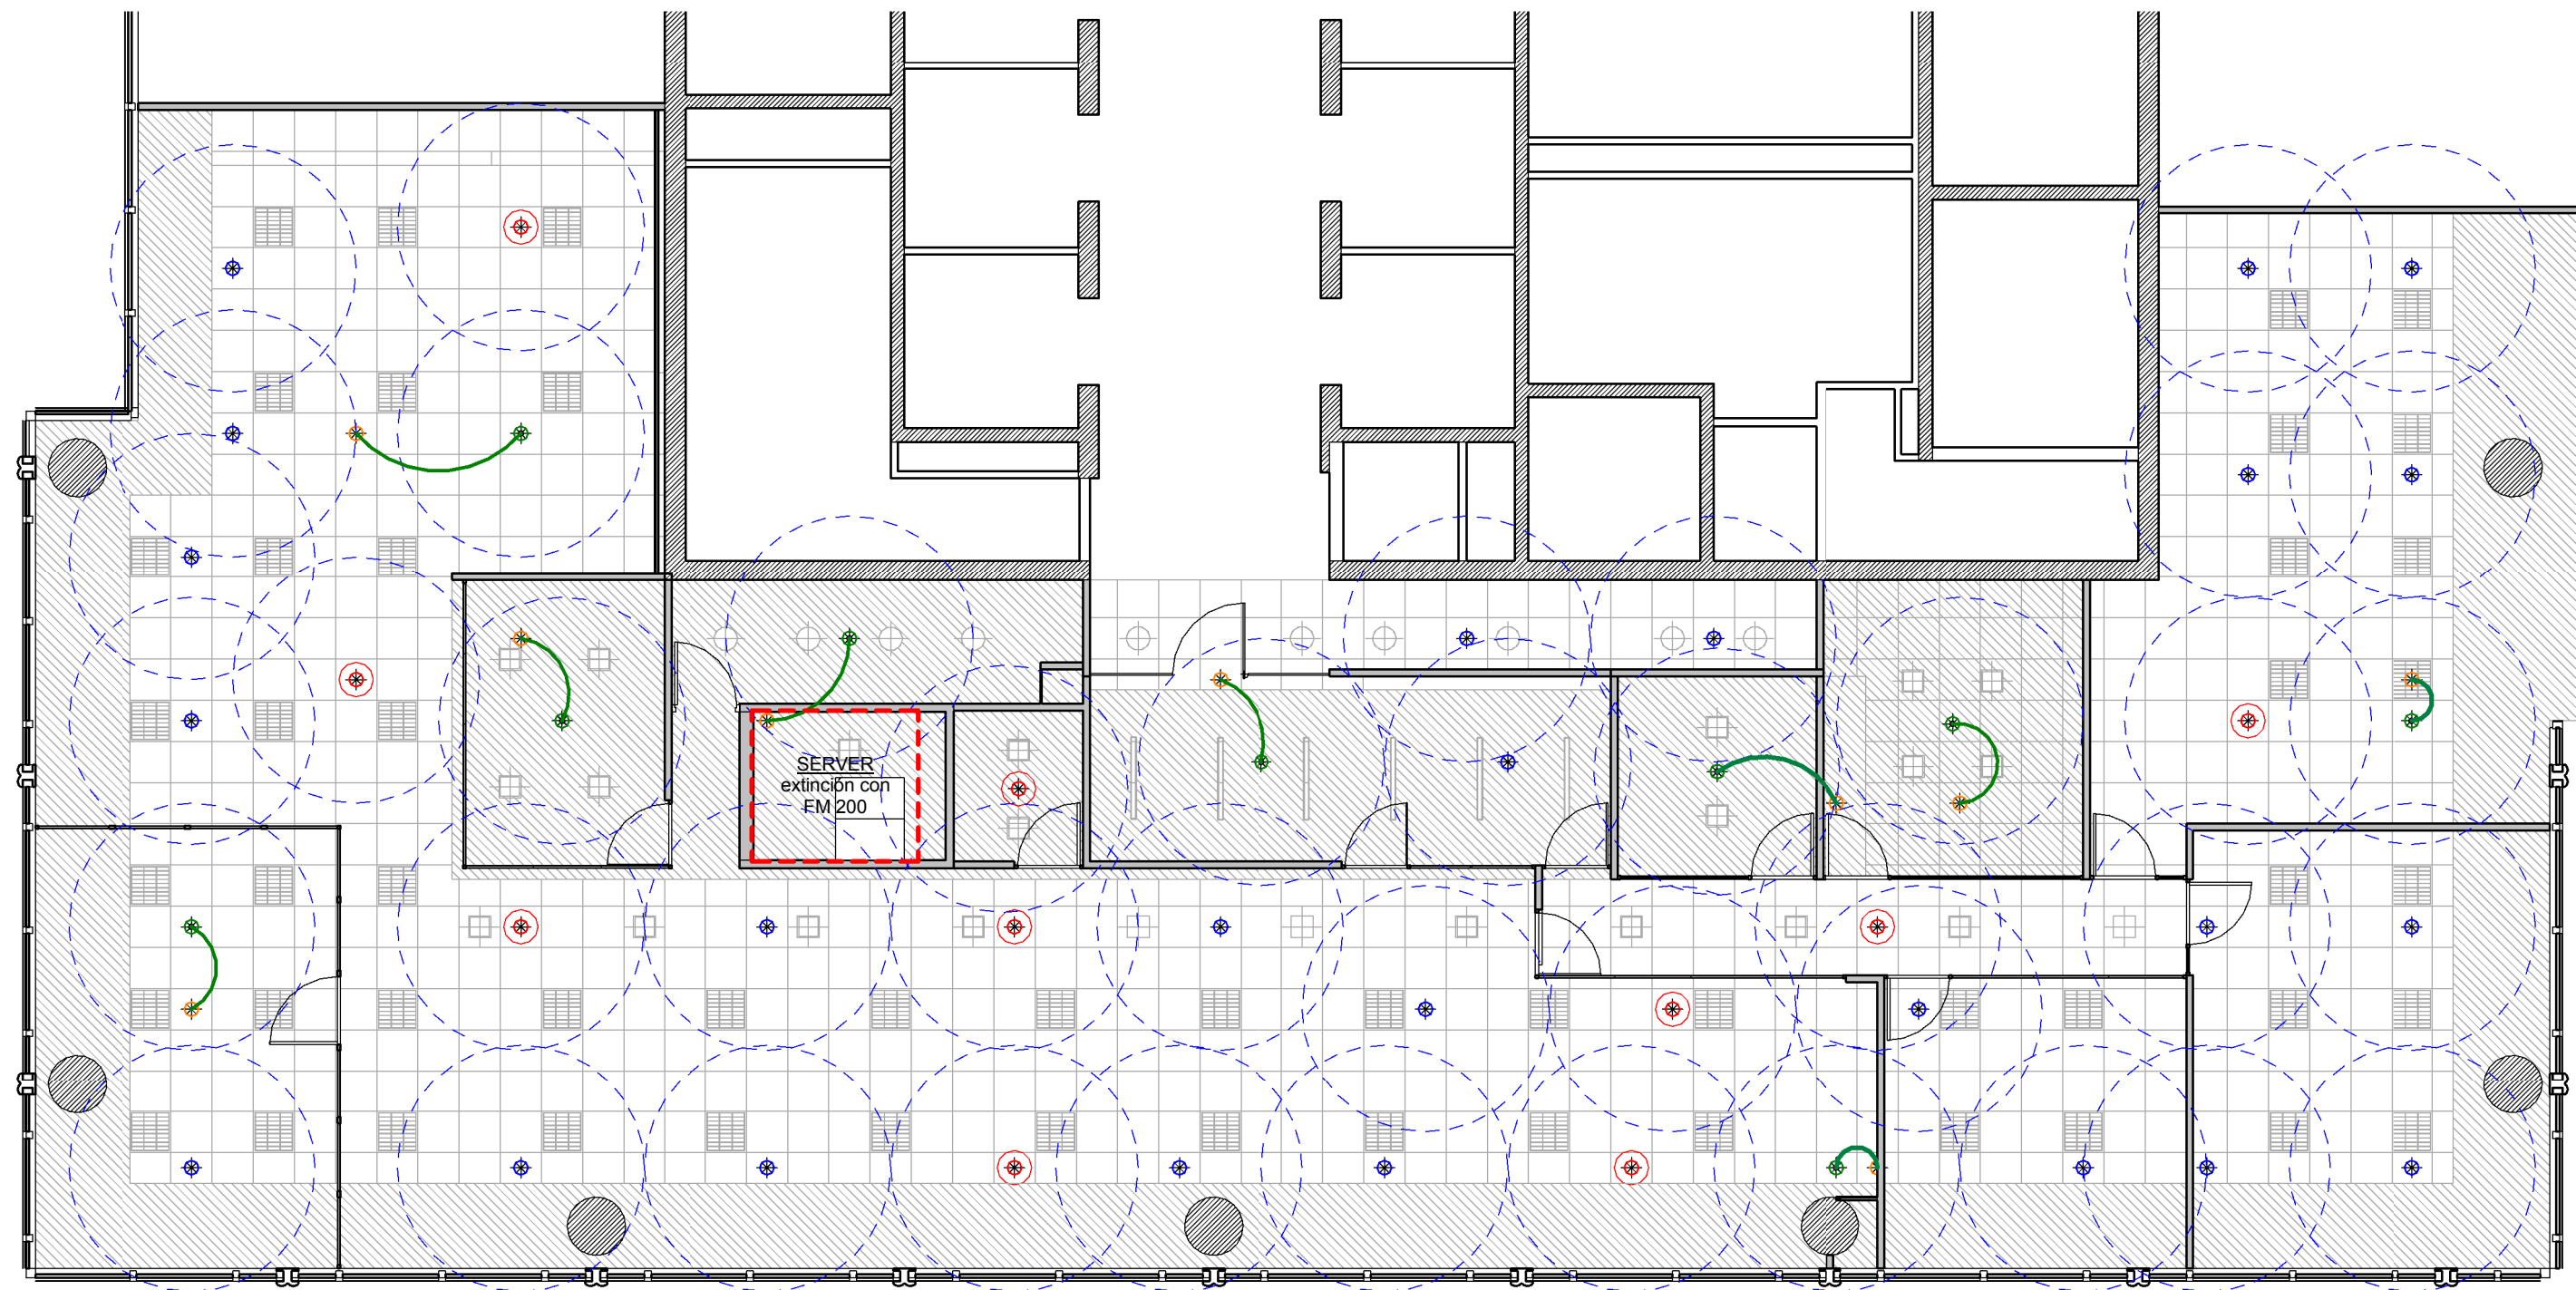

REFERENCIAS EXTINCIÓN DE INCENDIO

-  Sprinkler Existente
-  Sprinkler Existente a reubicar
-  Sprinkler Existente reubicado
-  Sprinkler Nuevo



**TORRE BANK BOSTON -
PISO 24 SUR**

II 5.1

PLANO Extinción de Incendio
ESCALA 1 : 100
FECHA 01.11.2013
PROYECTISTA A.M.
NOTAS -

Todas las medidas se verificarán en obra.

El proyecto y el diseño indicados en este plano son propiedad intelectual de Contract Rent S.A. Está prohibida su utilización total o parcial sin la expresa autorización escrita de la empresa.

contract Una empresa
socio del grupo
PLANET
Espacios de Trabajo

Tucumán 117, Piso 7 (C1049AAC)
Buenos Aires, Argentina
Tel/Fax 54.11. 4516.0722
info@contract.com.ar
www.contract.com.ar