




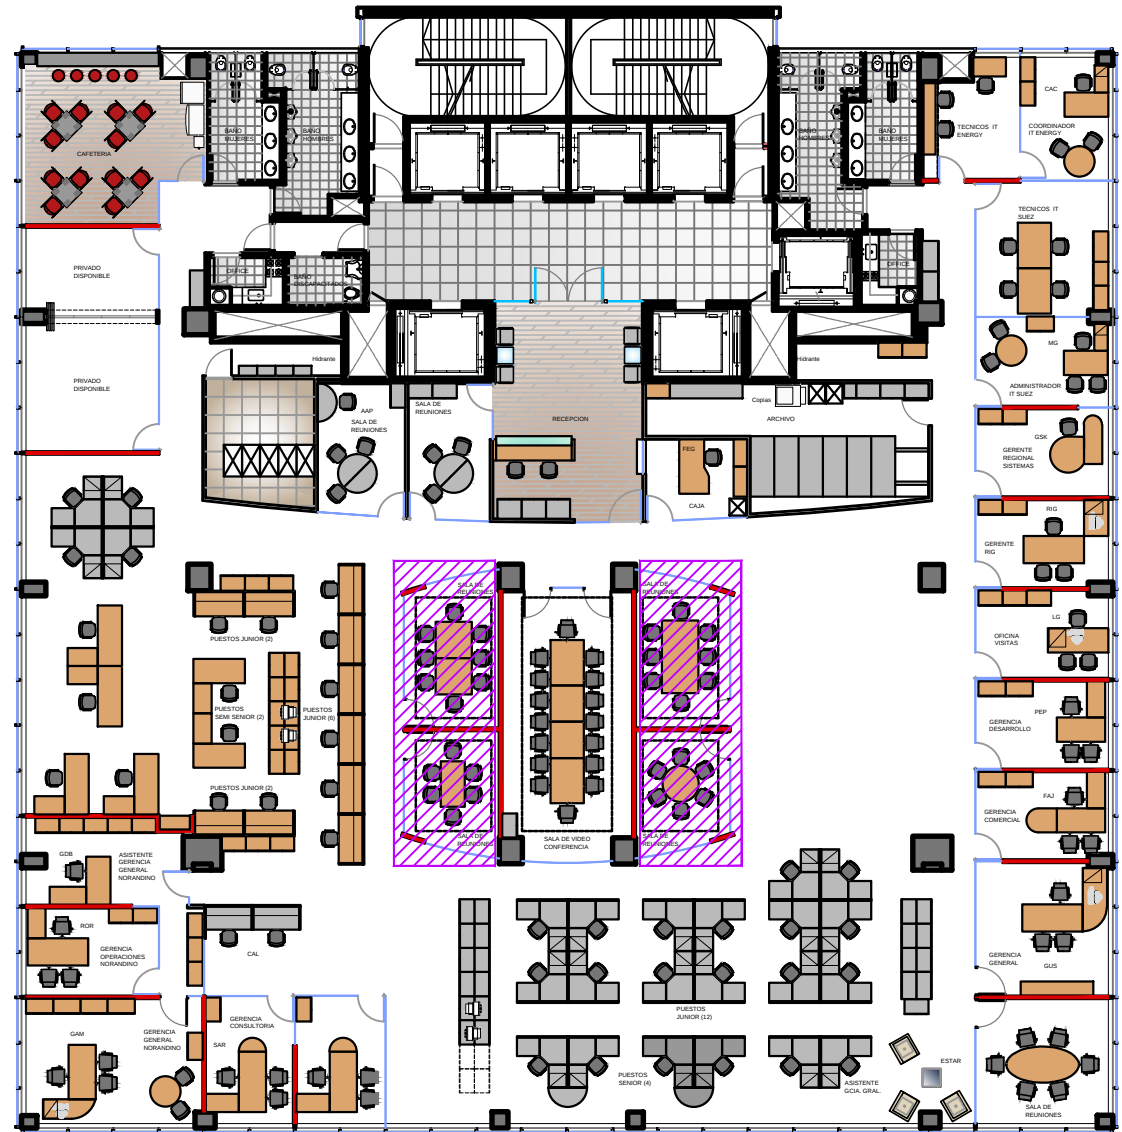


ETAPA 1
1 - DEMOLICION DE SALAS DE REUNION INDICADAS EN PLANO

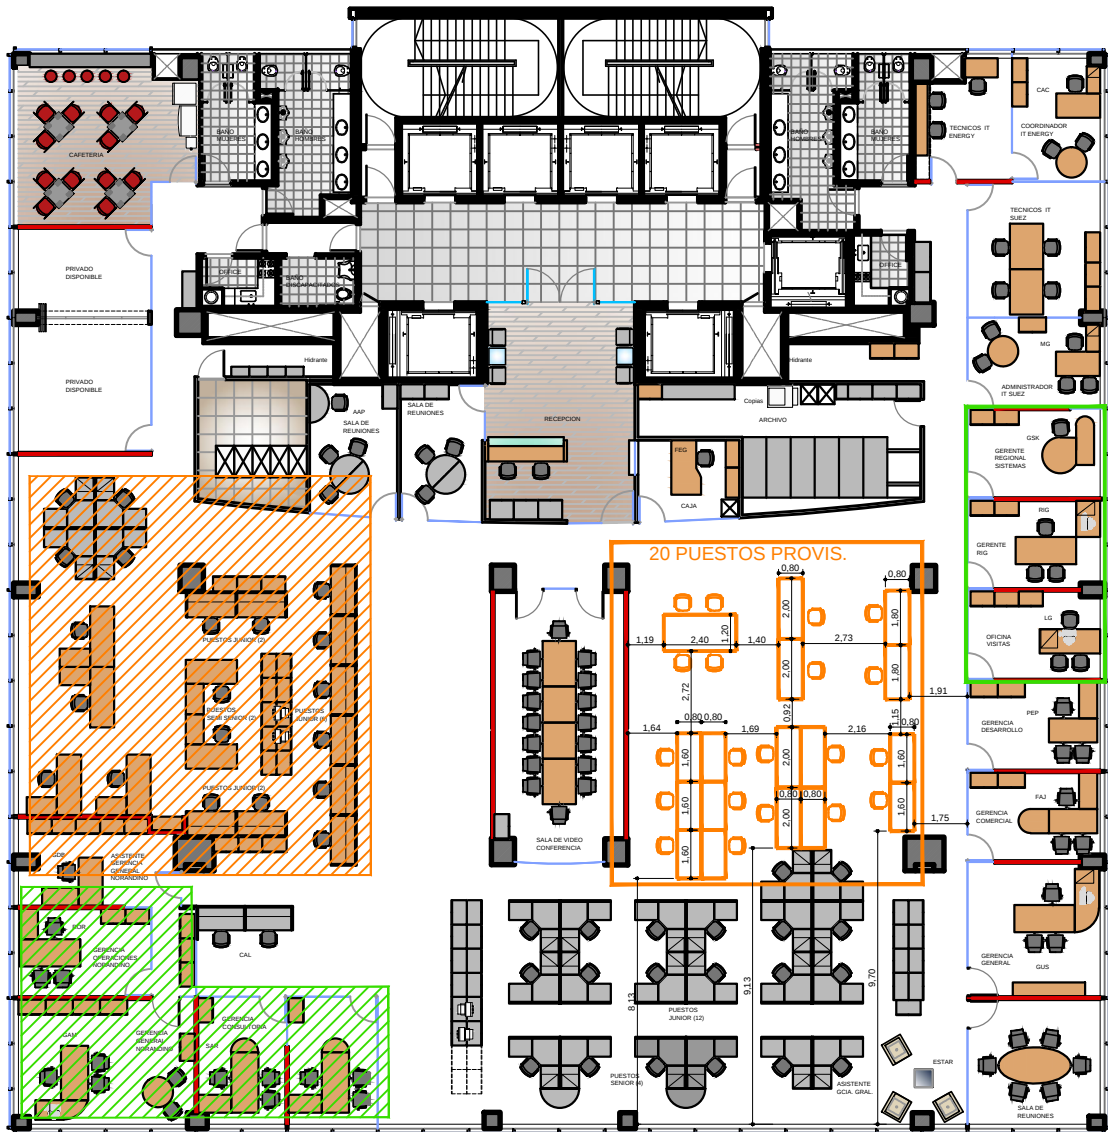


ETAPA 1:
2 - MUDANZA DE 26 OPERATIVOS: 20 A LOS PUESTOS PROVISORIOS EN SECTOR NARANJA Y 6 A LOS ESCRITORIOS MORRISON DISPONIBLES.
3 - MUDANZA DE 3 GERENCIAS AL SECTOR EN VERDE.

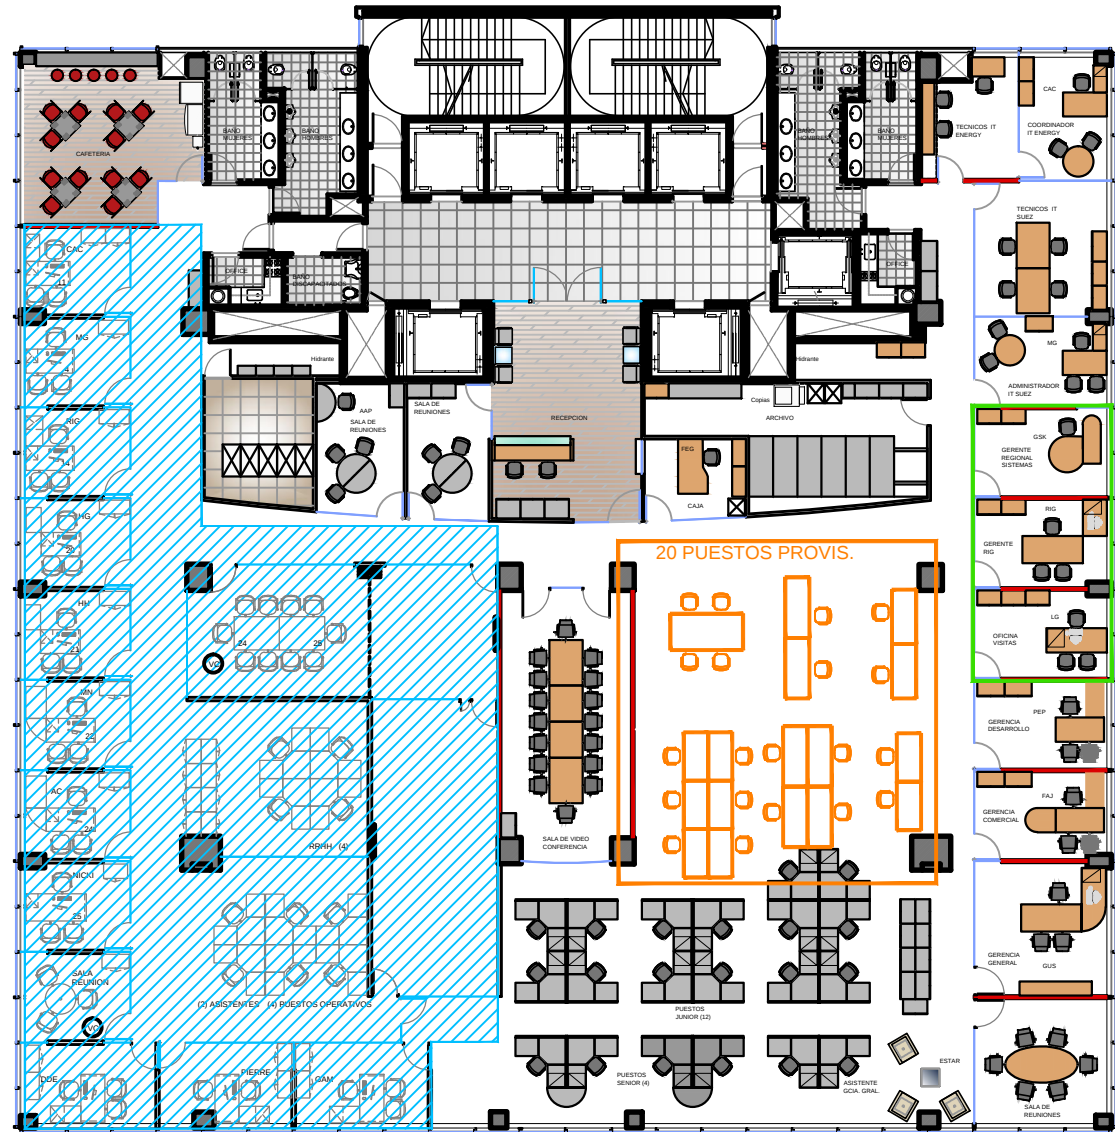


ETAPA 1
4 - EJECUCION DEL SECTOR INDICADO.
5 - MUDANZA DEL PISO 8 AL PISO 9 DE FORMA DEFINITIVA.

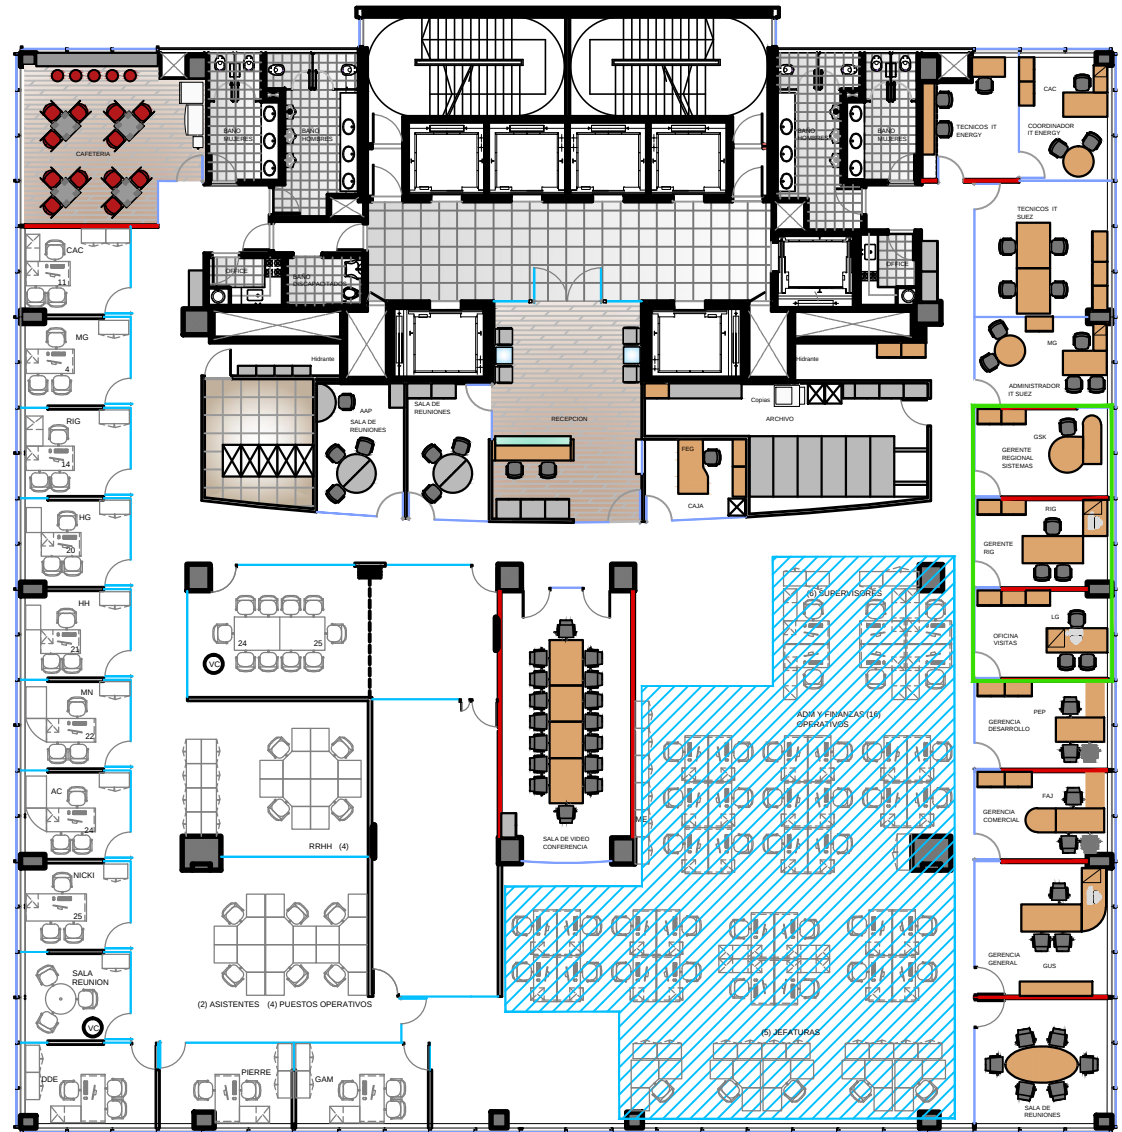


ETAPA 2
6 - DESMONTAJE DE PUESTOS PROVISORIOS NARANJAS, Y DE PUESTOS MORRISON.
7 - ARMADO DE PUESTOS OPERATIVOS NUEVOS.

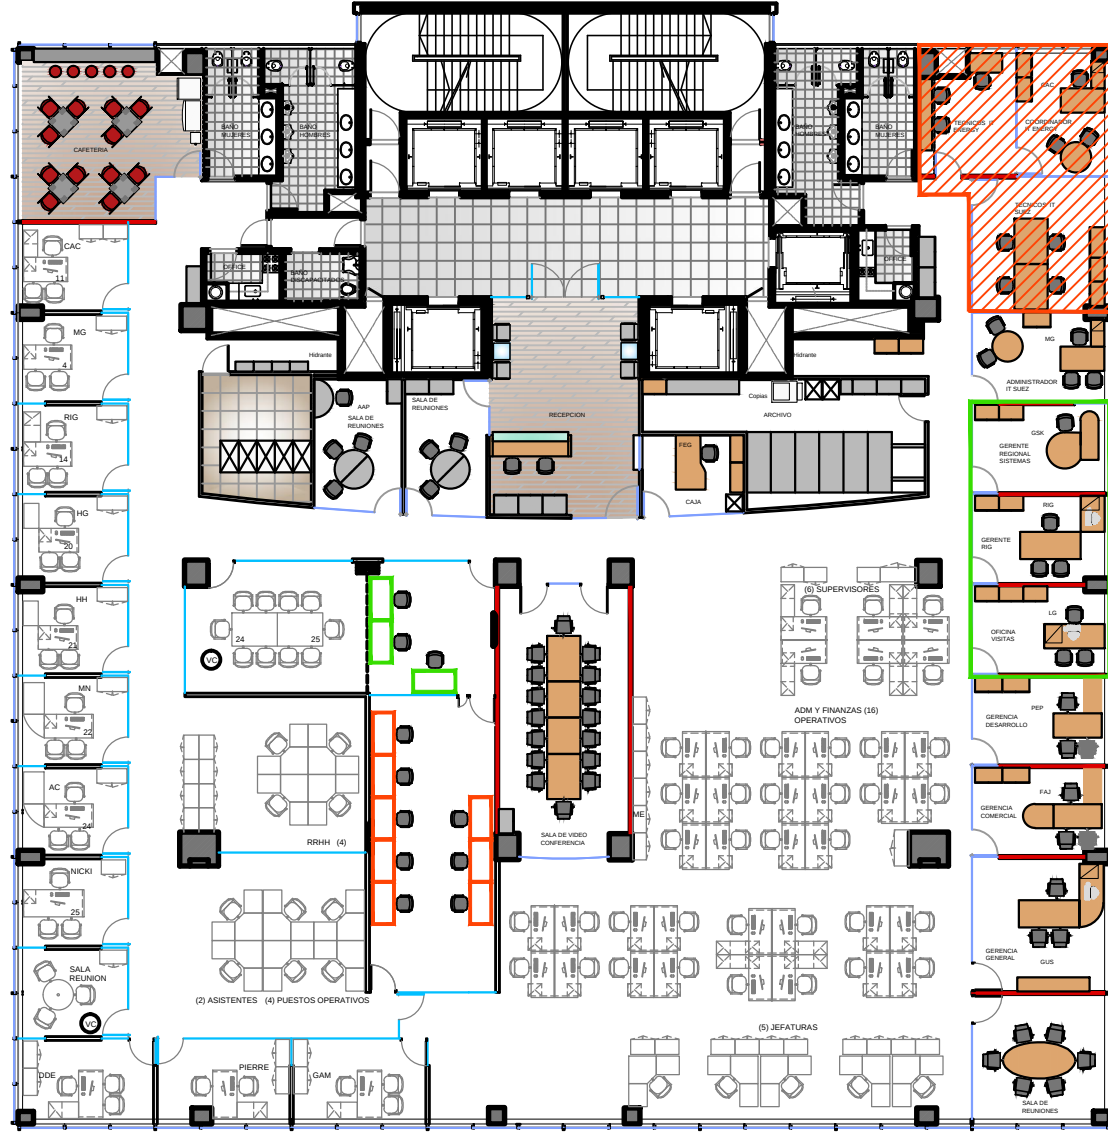


ETAPA 2
8 - MUDANZA DE 3 GERENCIAS PROVISORIAS A PUESTOS VERDES.
9 - MUDANZA DE SECTOR IT A PUESTOS ROJOS.

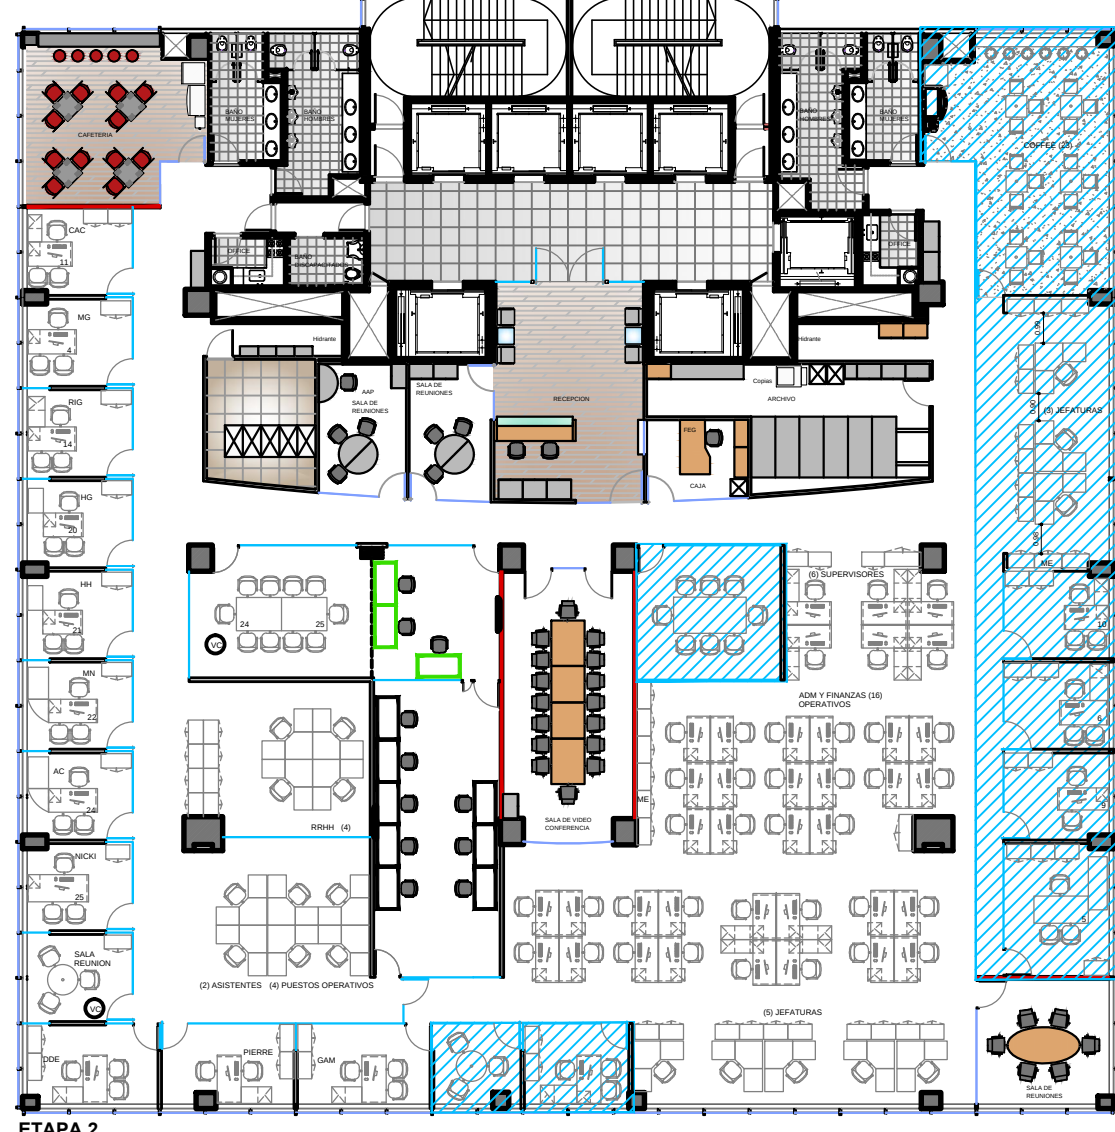

ETAPA 2
10 - EJECUCION ETAPA 2 INDICADA.
11 - MUDANZA DE GERENCIAS PROVISORIAS A SUS LUGARES DEFINITIVOS.

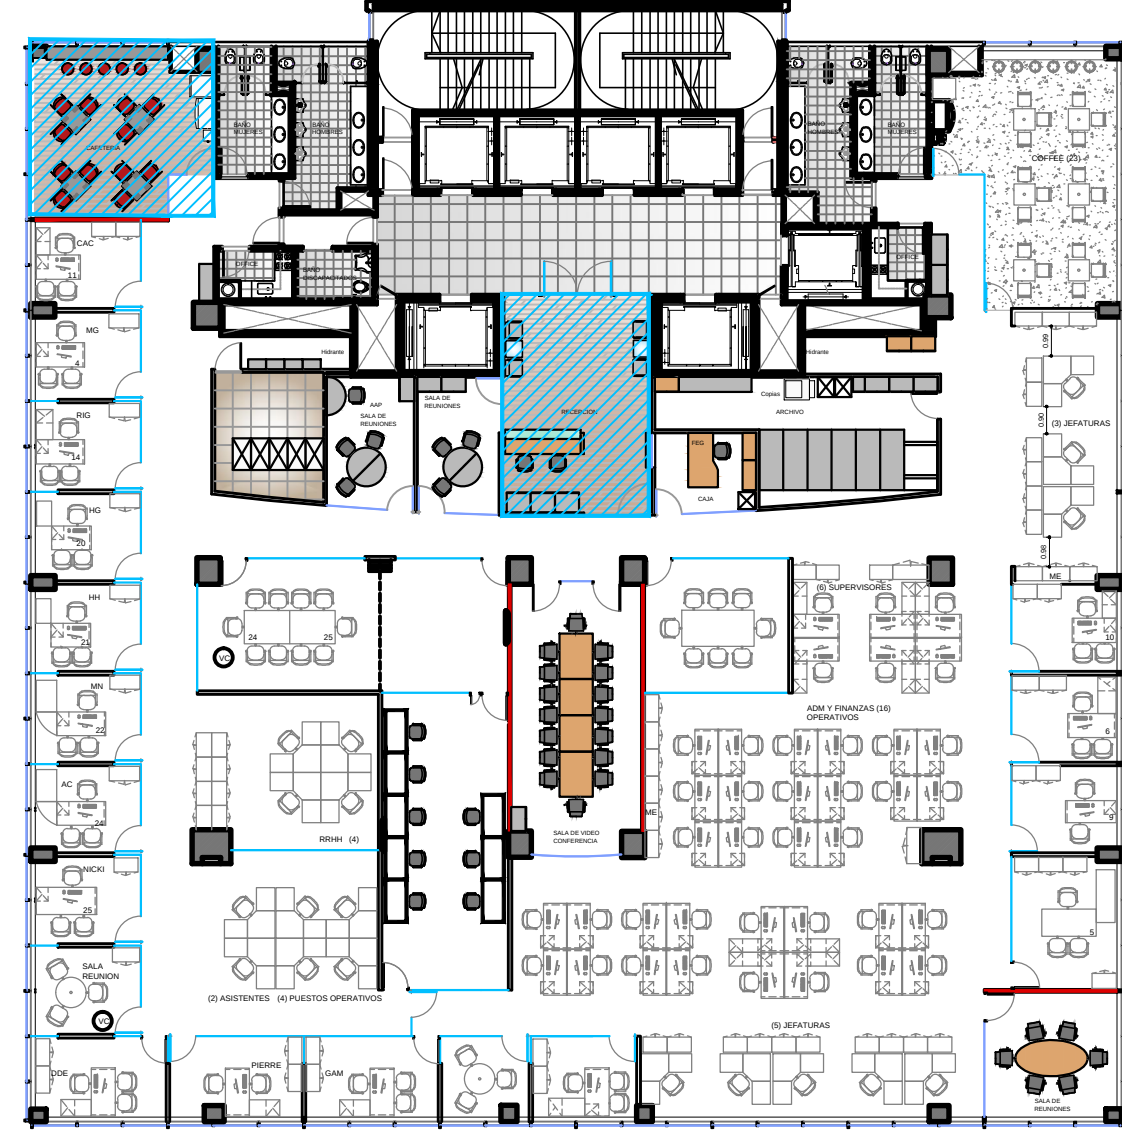

ETAPA 3
12 - EJECUCION DE COFFE Y RECEPCION

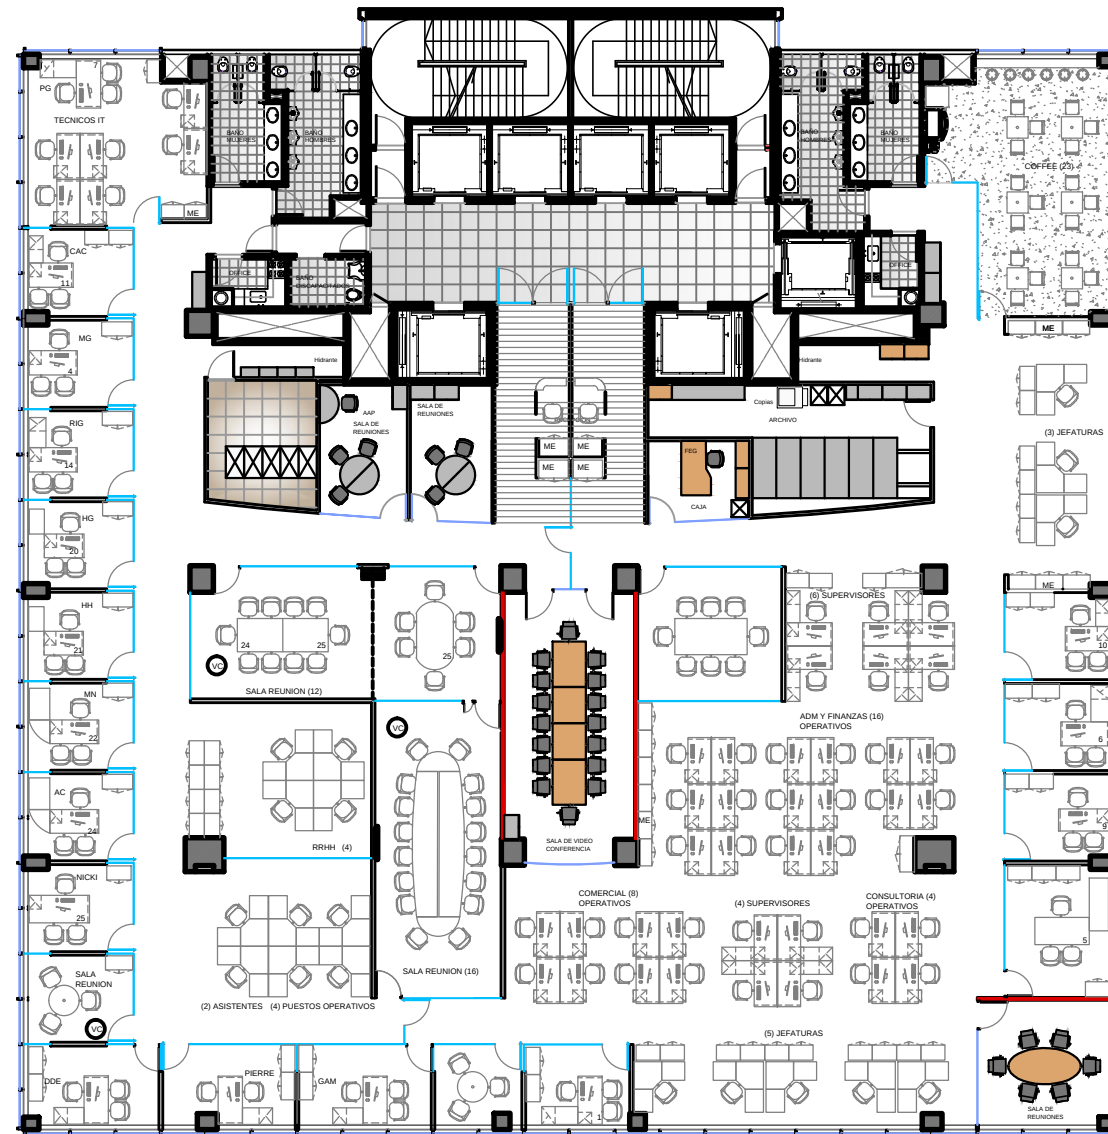

ETAPA 3
13 - FINALIZACION DE LA OBRA.



UBICACION:	BOUCHARD 718 PISO 9
PLANO:	ETAPAS DE OBRA
ESCALA:	1:250
FECHA:	21 enero 2014
PROYECTISTA:	-
ARCHIVO:	ENE_BOU_EQUI_P09_ETAPAS -V03.DWG
XREF:	-
NOTAS:	NOTA1 NOTA2

El proyecto y el diseño indicados en este plano son propiedad intelectual de Contract Rent S.A. Esta prohibida su utilización total o parcial sin la expresa autorización escrita de la empresa.



CONTRACT ARGENTINA
Tucumán 117 7º piso (C1049AAC)
Buenos Aires - Argentina
Tel. / Fax: (54-11) 4516-0722
info@contract.com.ar
www.contract.com.ar