MODIFICACIÓN TV-01 Y TV-04

Escala 1:30

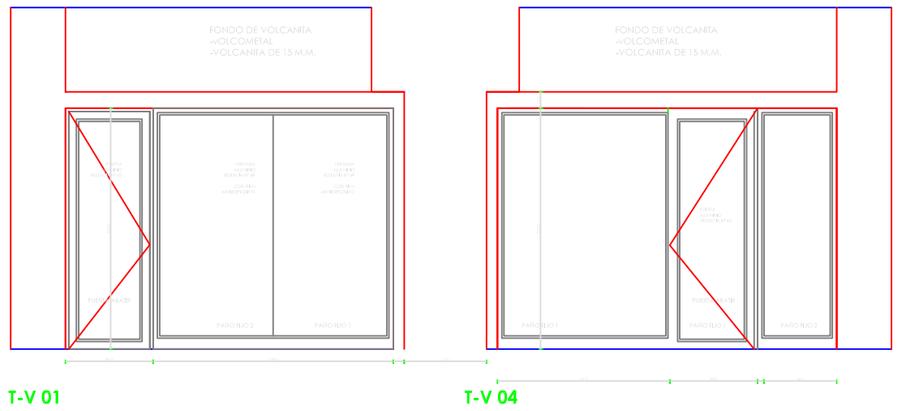

ELEVACIONES

MODIFICACIÓN

21-11-2013/MODIFICACIÓN CIERROS TV-01 Y TV-04
21-11-2013/MODIFICACIÓN MUEBLE DE RECEPCIÓN Y PARTES (Alimentación Energía y Redes)

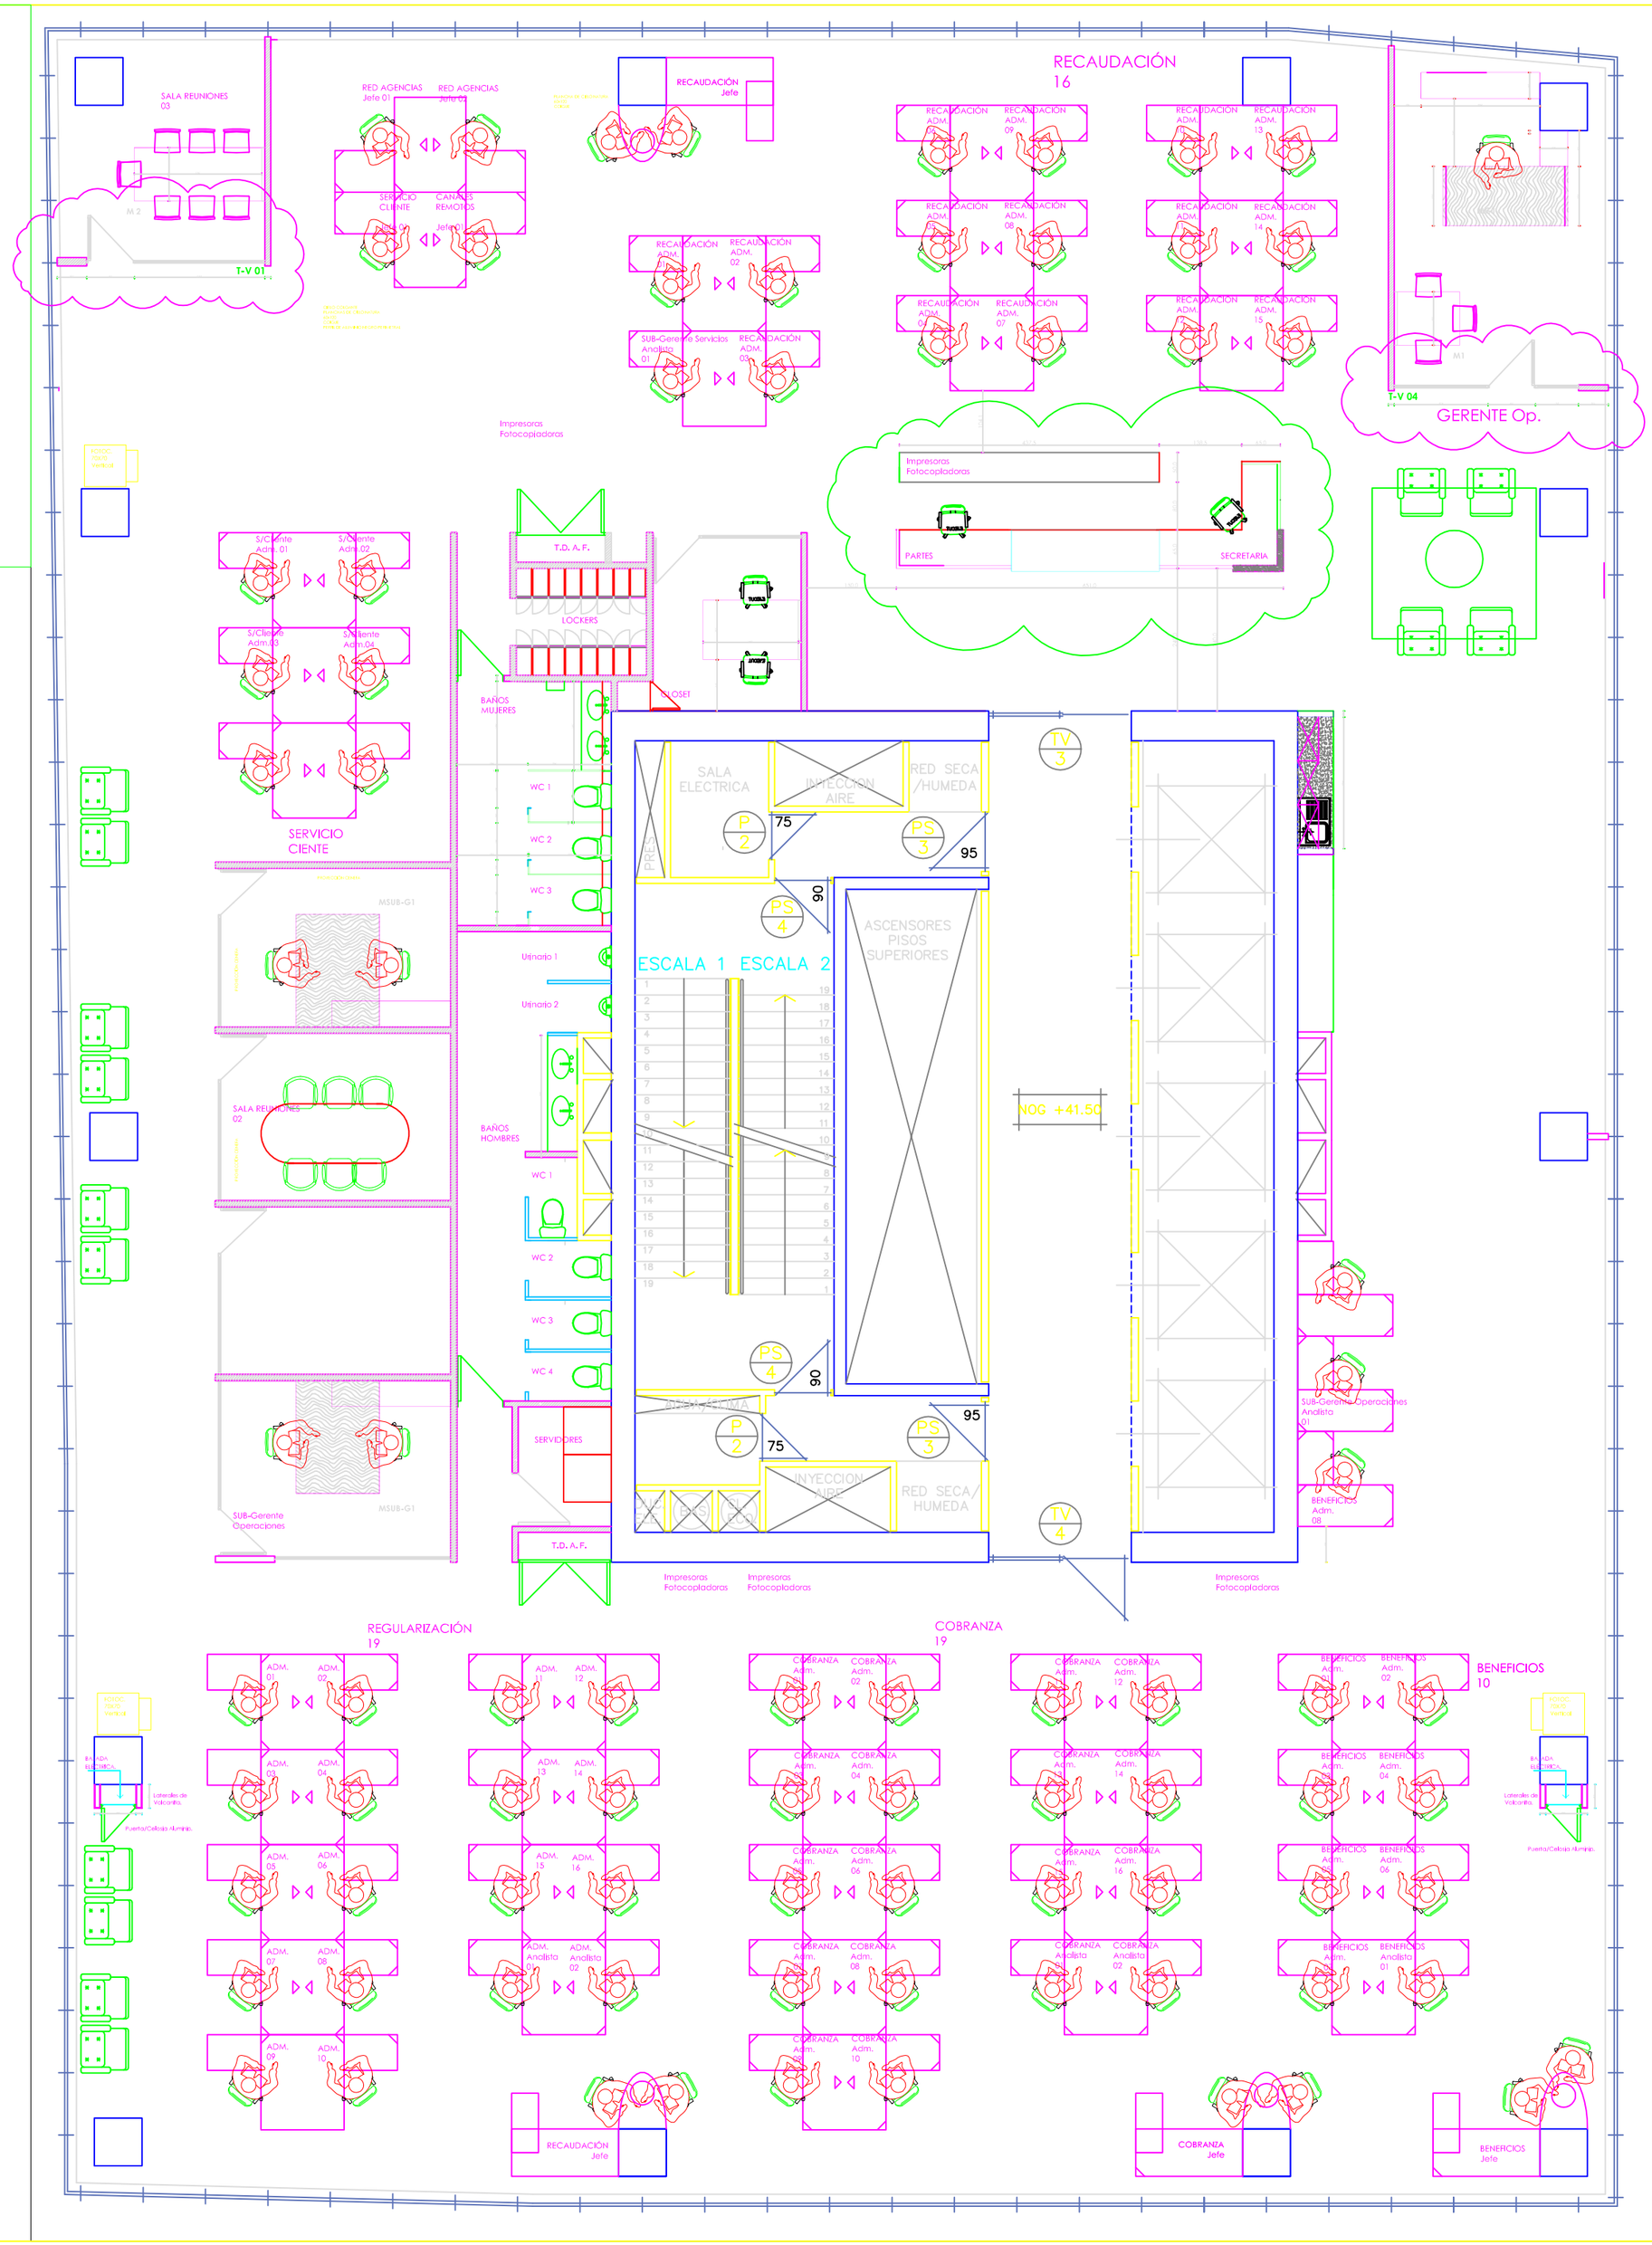

OFICINAS AFC II

Torre Huerfanos

CALLE HUERFANOS 670 - PISO 13

PROYECTO JUNIO 2013

PISO 13-MODIFICACIÓN
23-09-2013/UBICACIÓN TABLEROS ELÉCTRICOS

PROYECTO AFC II JUNIO 2013

ILUSTRE MUNICIPALIDAD DE SANTIAGO

TORRE HUERFANOS
Calle Huerfanos N° 670
Piso 13°

HABILITACIÓN DE OFICINAS

REPRESENTANTE LEGAL
SOCIEDAD ADMINISTRADORA DE FONDOS
DE CESANTÍA DE CHILE II S.A.

MANDANTE

L 01

CHARLES MURRAY DUEVILLE
ARQUITECTOS ASOCIADOS
8.771.166-8