

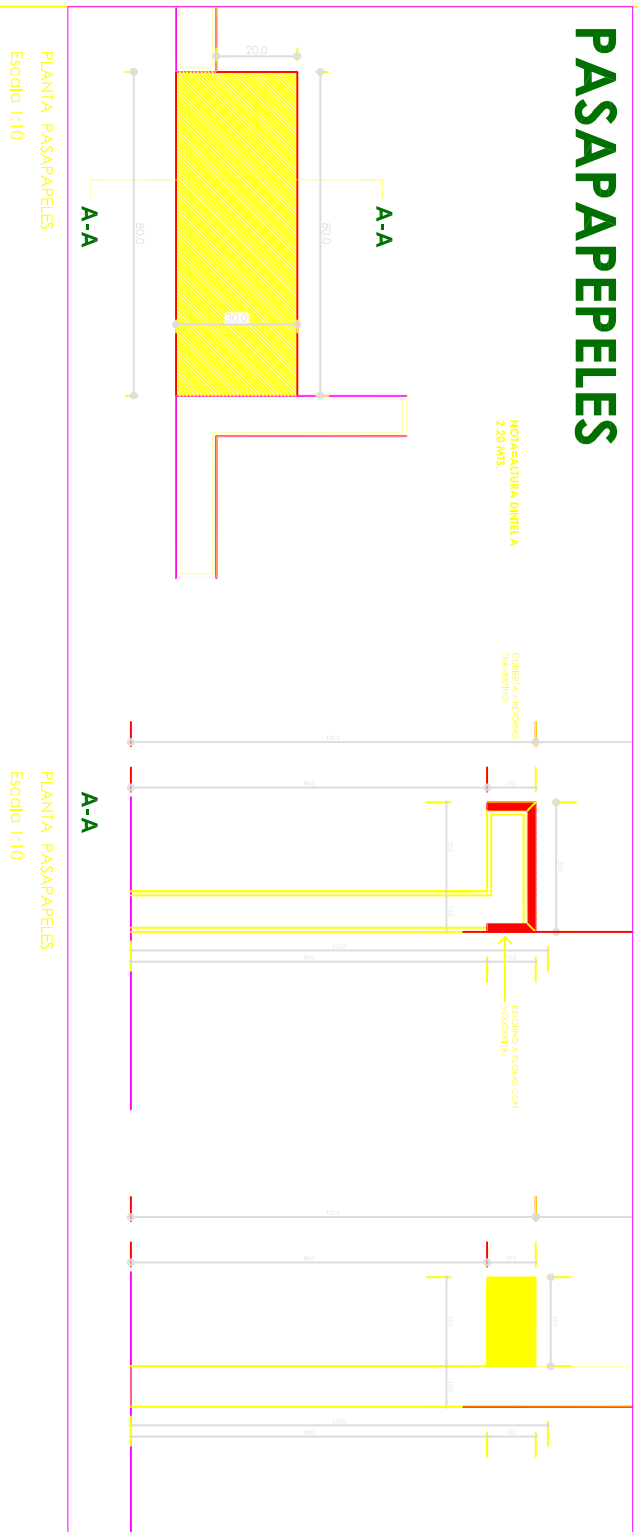
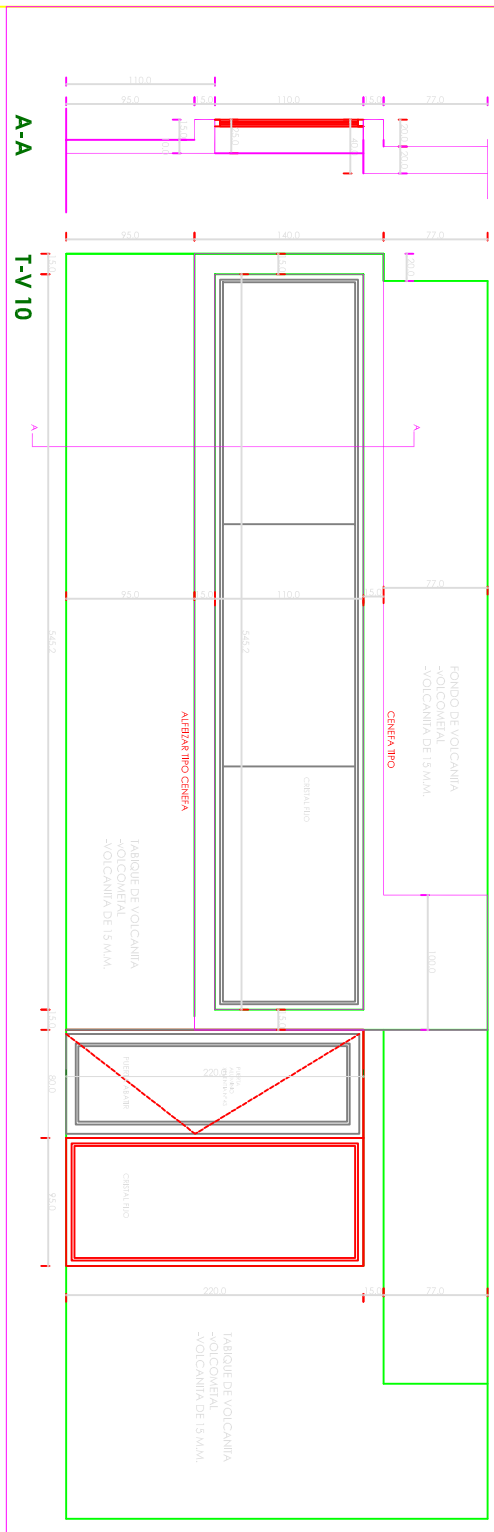


PISO 14° - PLANTA DE ARQUITECTURA
Escala 1/50

ELEVACIONES CIERRO - Escala 1/30

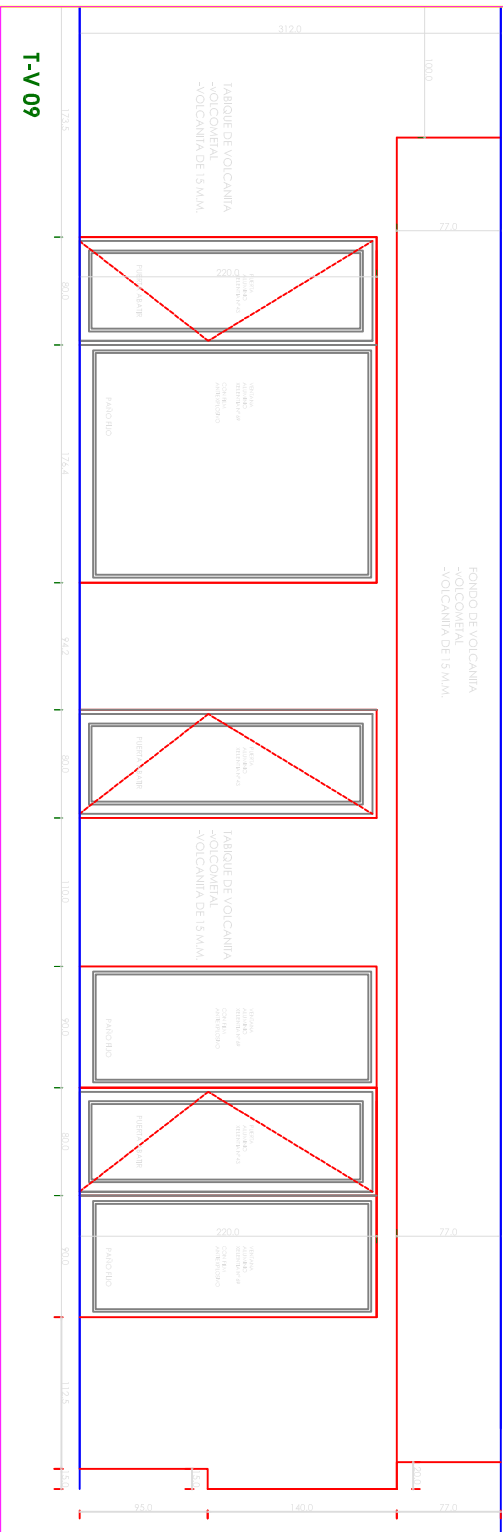

- Actualización
- 1.-09-09/2013
 - 2.-09-10-2013-Cierros Sector Control de Inversiones-G.erente de Inversiones-Tesorería.
 - 3.-07-11-2013-Modificación Baño de Mujeres
 - 4.-07-11-2013-PASAPAPELES

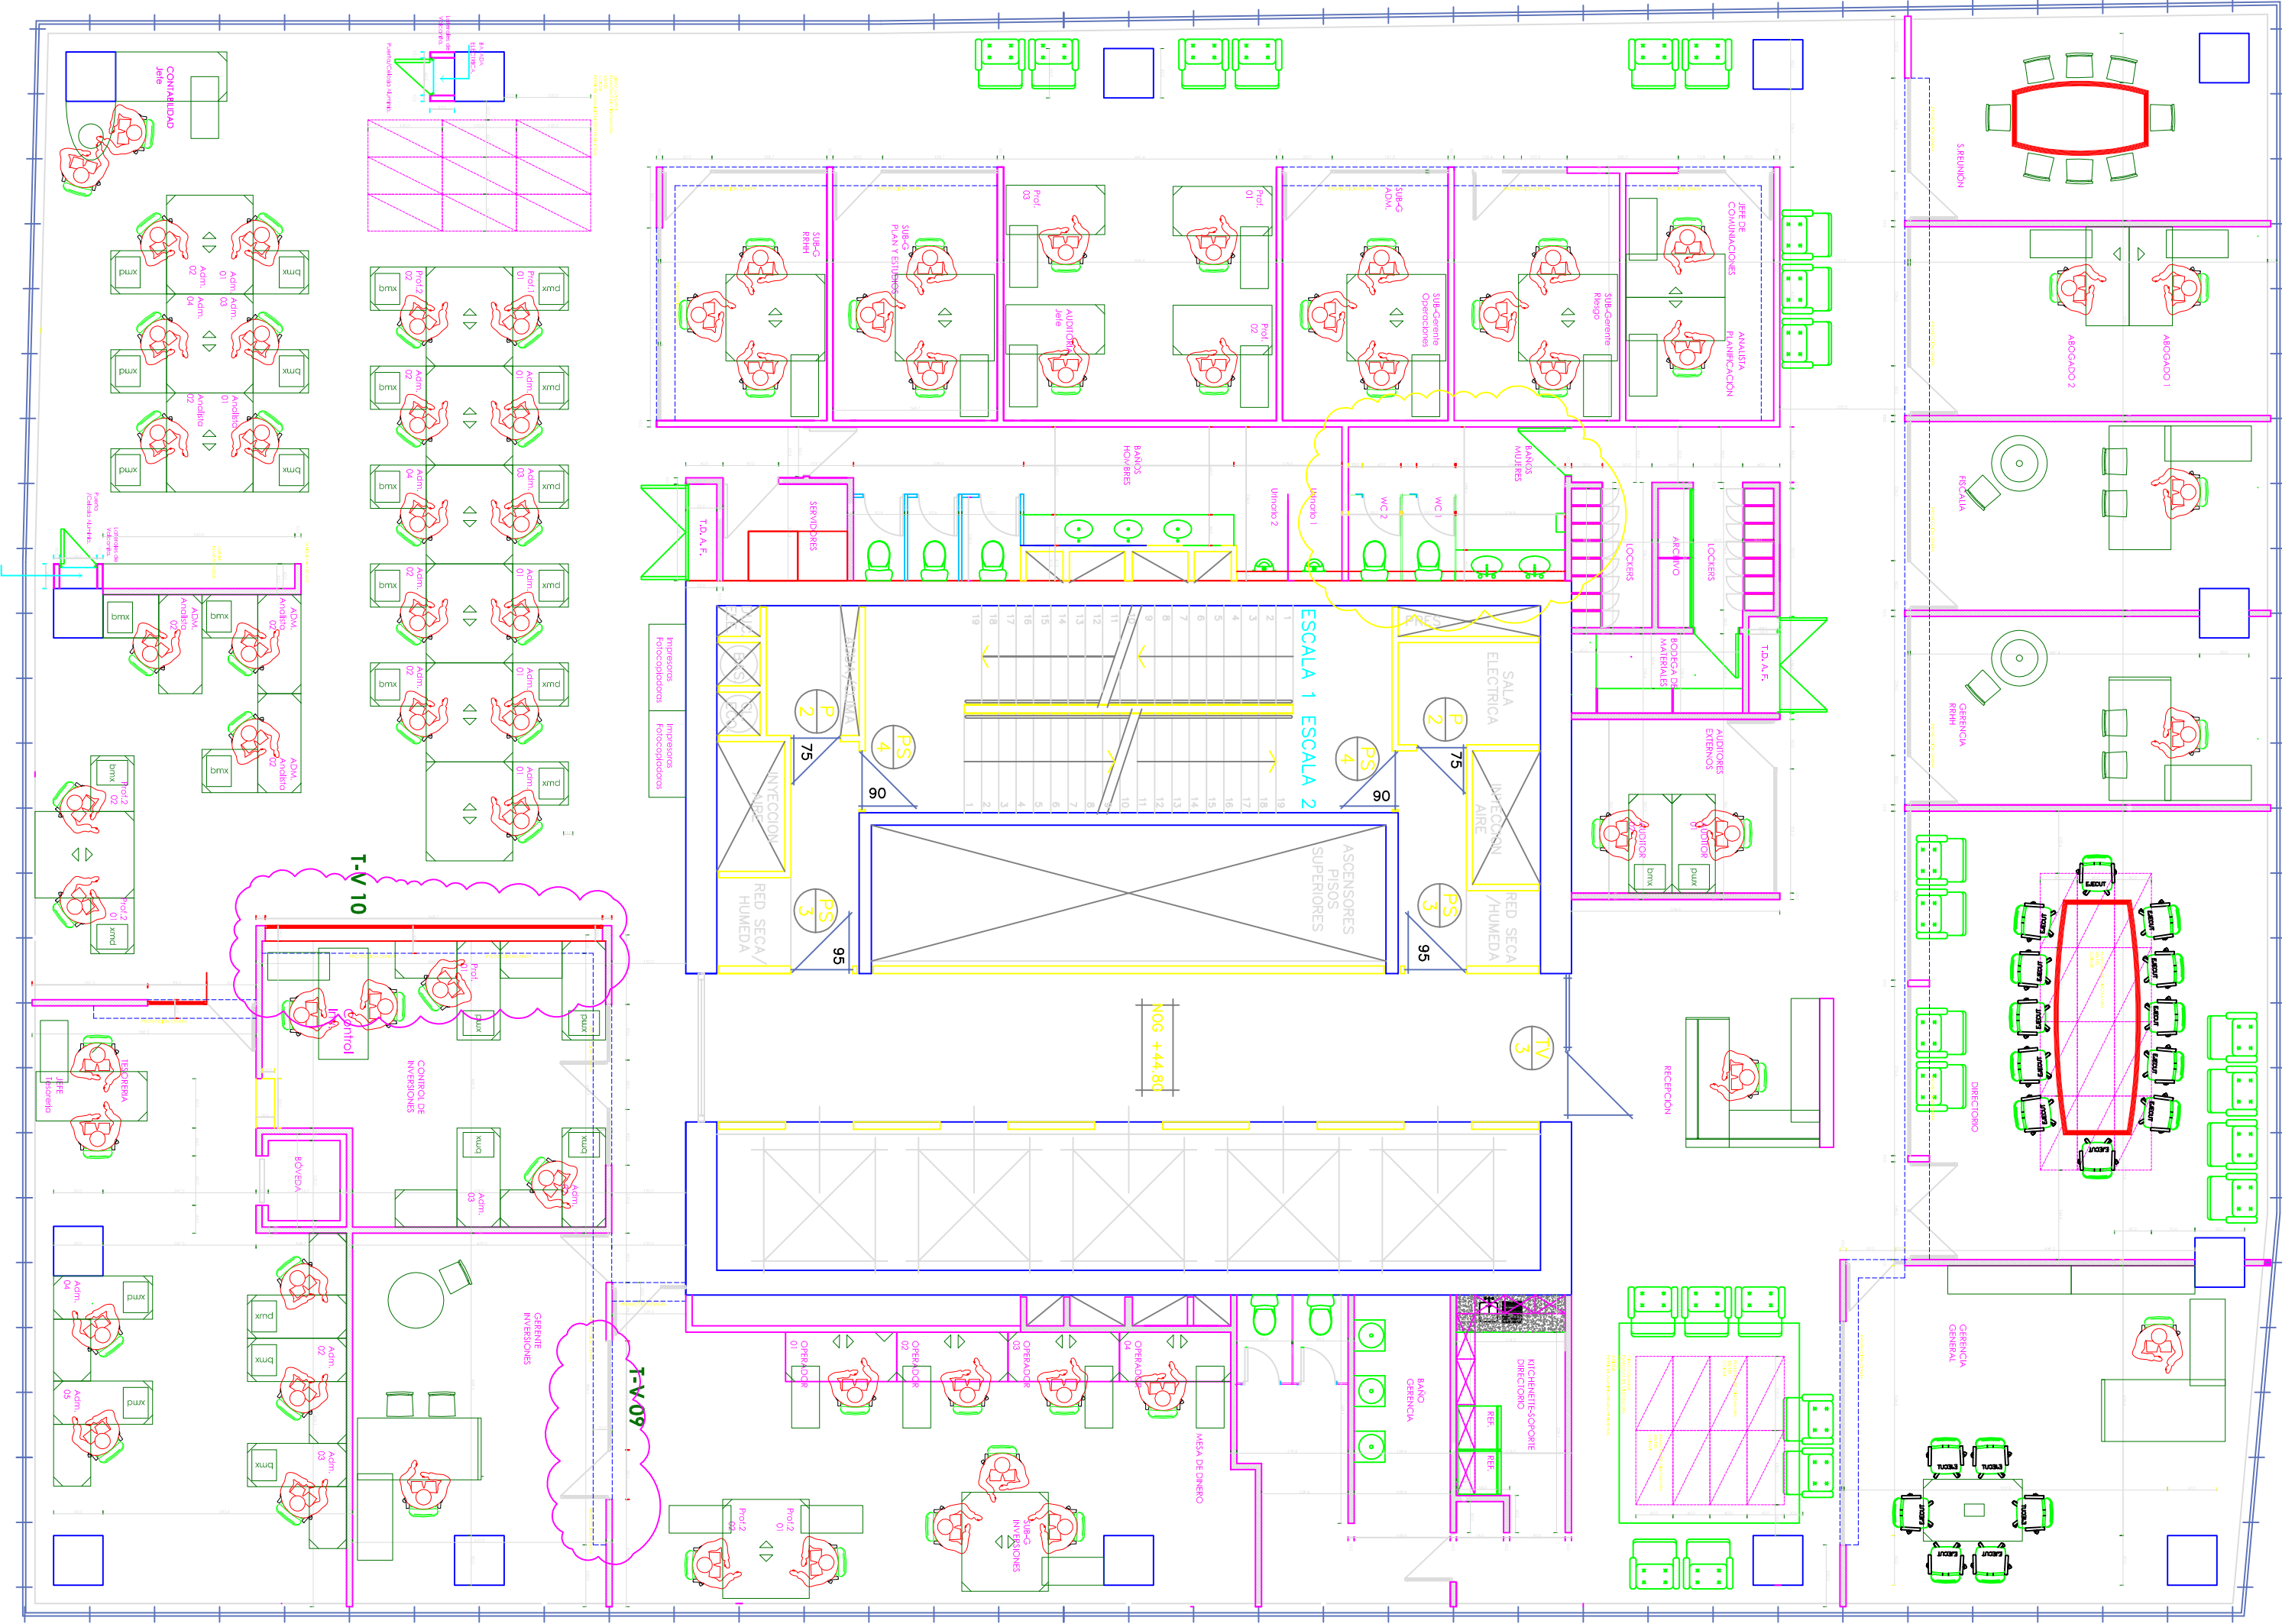

OFICINAS AFC II

Torre Huérfanos
CALLE HUÉRFANOS 670 - PISO 13

PROYECTO
JUNIO 2013

L 02

PROYECTO AFC II
JUNIO 2013

ILUSTRE MUNICIPALIDAD
DE SANTIAGO

TORRE HUÉRFANOS
CALLE HUÉRFANOS IV 670
Piso 13°

HABILITACION DE OFICINAS

REPRESENTANTE LEGAL
SOCIETAD ADMINISTRADORA DE FONDOS
DE CESANTIA DE CHILE S.A.
MANDANTE

CHARLES NARIBAY DUBAILLE
ARQUITECTO INDEPENDIENTE
571 1000

