


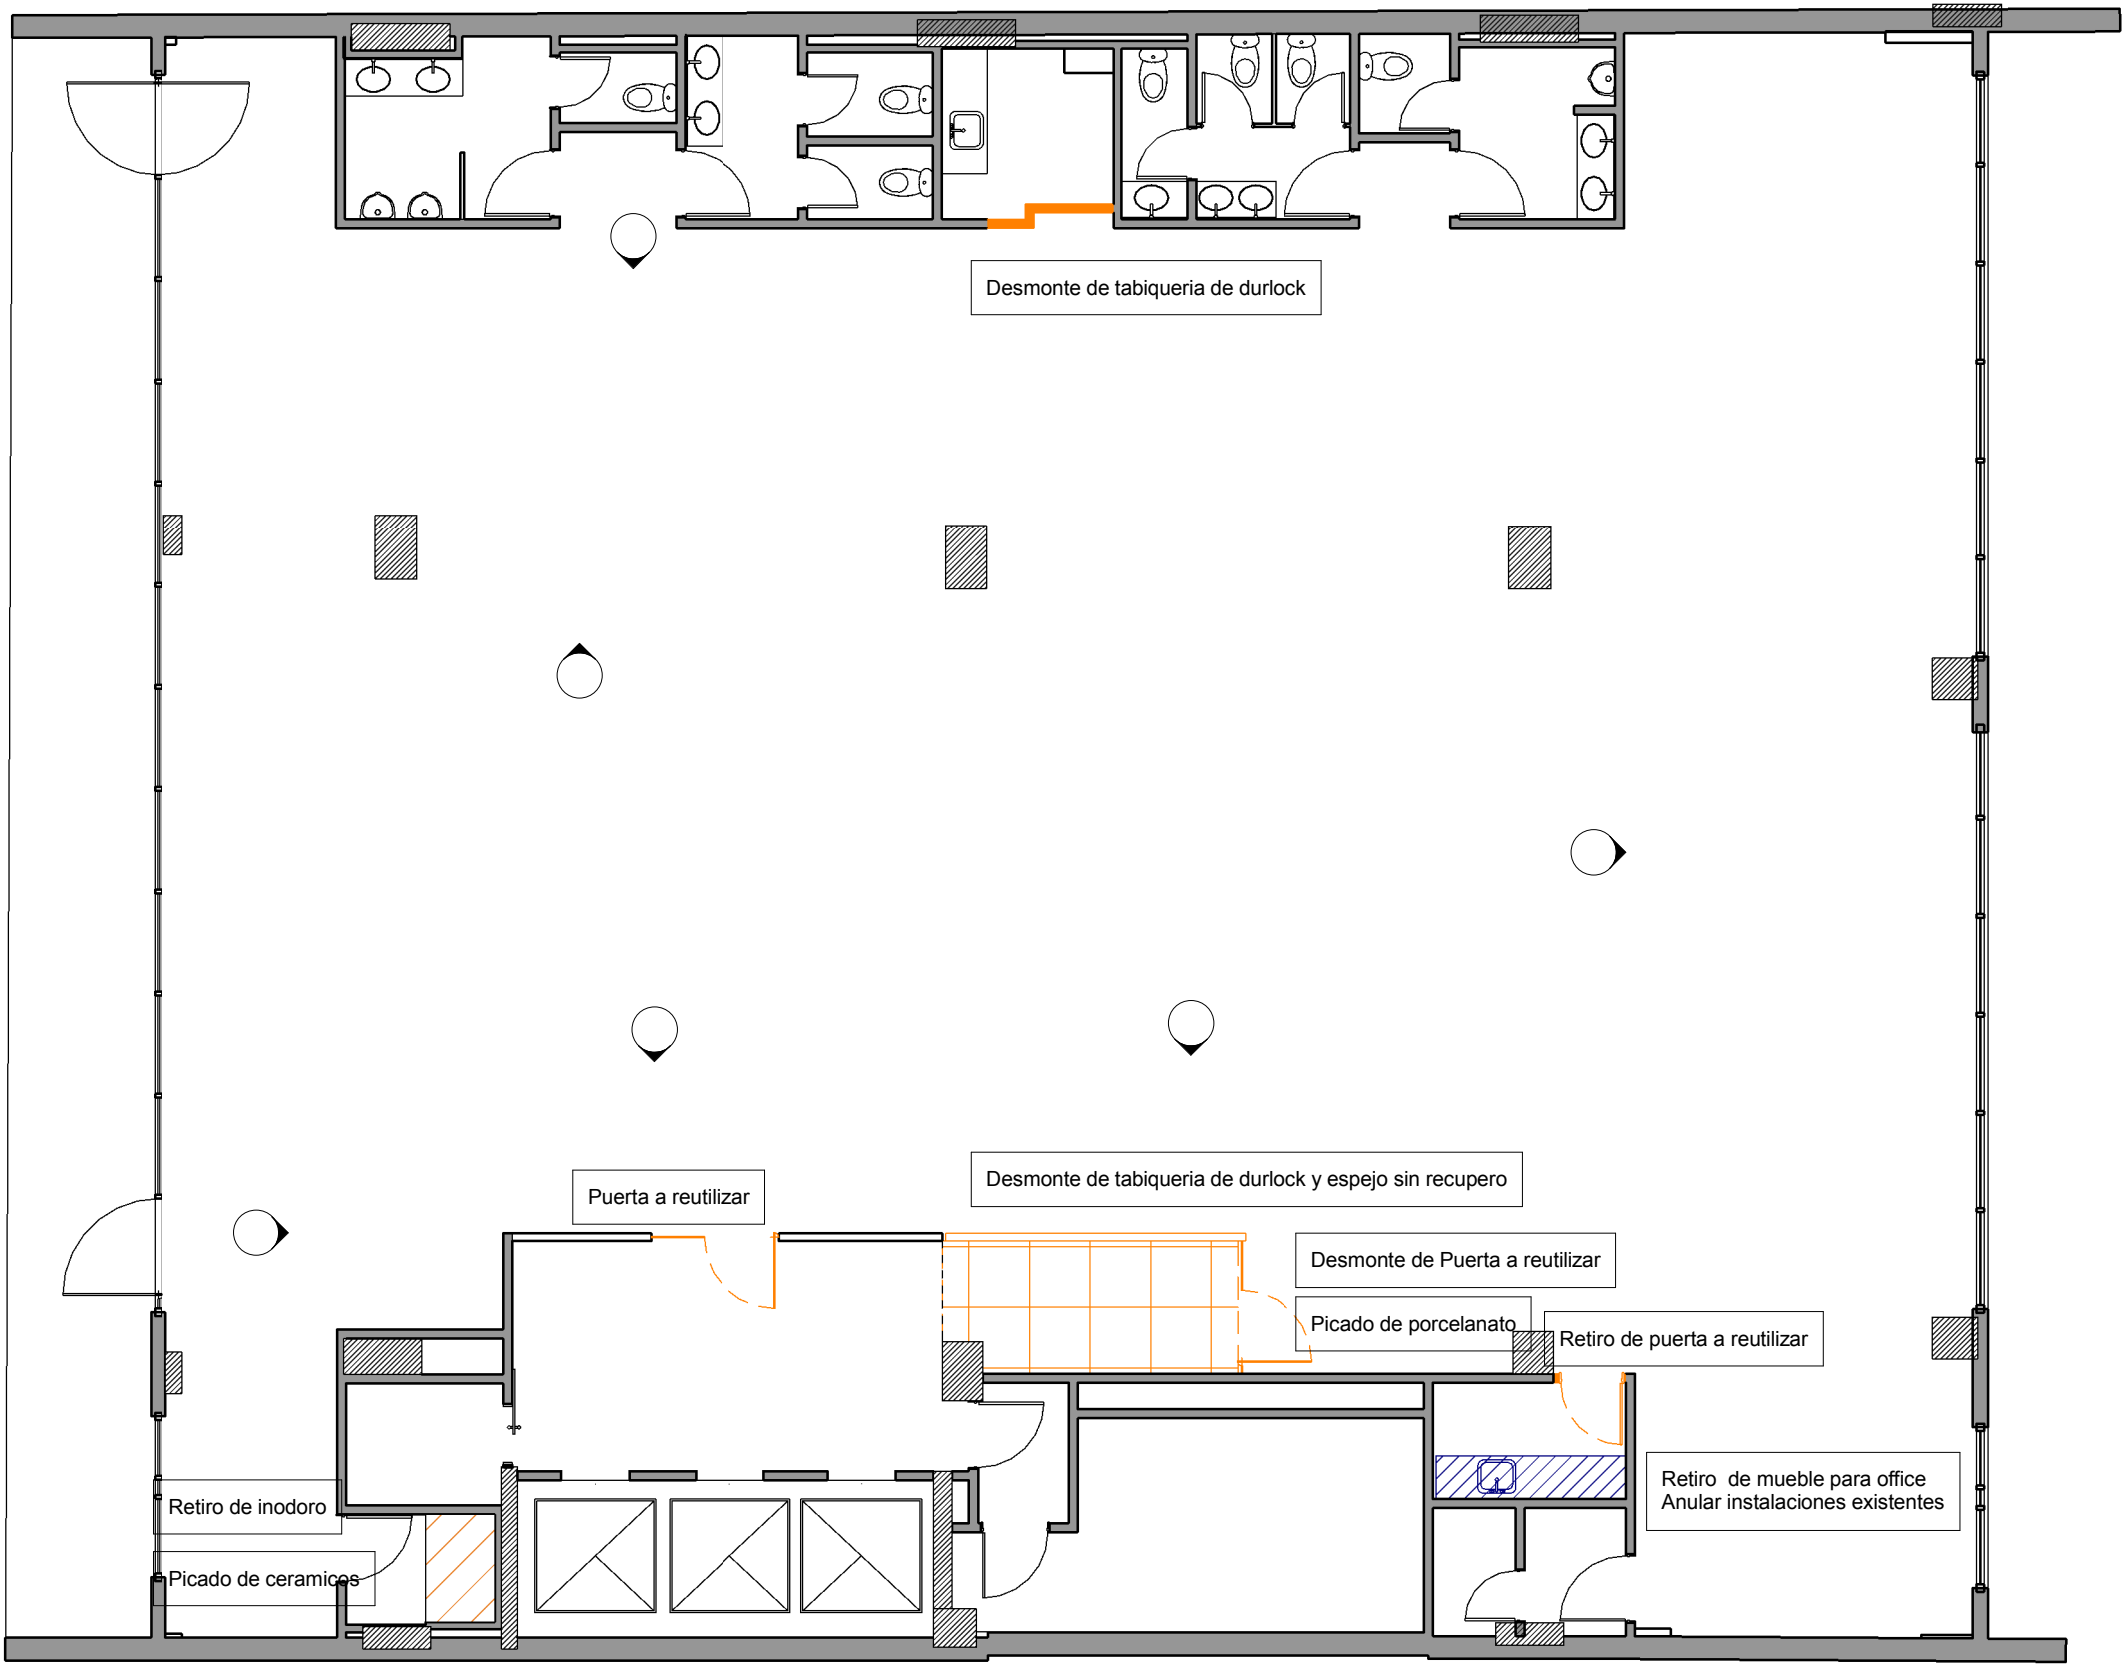

REFERENCIAS DEMOLICIÓN

- Estructura de H+A
- Mampostería
- Tabique Durlock
- Vidrio simple
- Piso técnico
- Porcelanato

AlixPartners

AV CORRIENTES 1740 P 12

DE
0.1

PLANO Demolición - planta
ESCALA 1 : 100
FECHA 14.04.2014
PROYECTISTA MG
NOTAS APTO COTIZACION

Todas las medidas se verificarán en obra.

El proyecto y el diseño indicados en este plano son propiedad intelectual de Contract Rent S.A. Está prohibida su utilización total o parcial sin la expresa autorización escrita de la empresa.

contract Una empresa socia del grupo **PLANET**
Espacios de Trabajo
Tucumán 117, Piso 7 (C1049AAC)
Buenos Aires, Argentina
Tel/Fax 54.11. 4516.0722
info@contract.com.ar
www.contract.com.ar