




DETALLE 1 ESC. 1:20

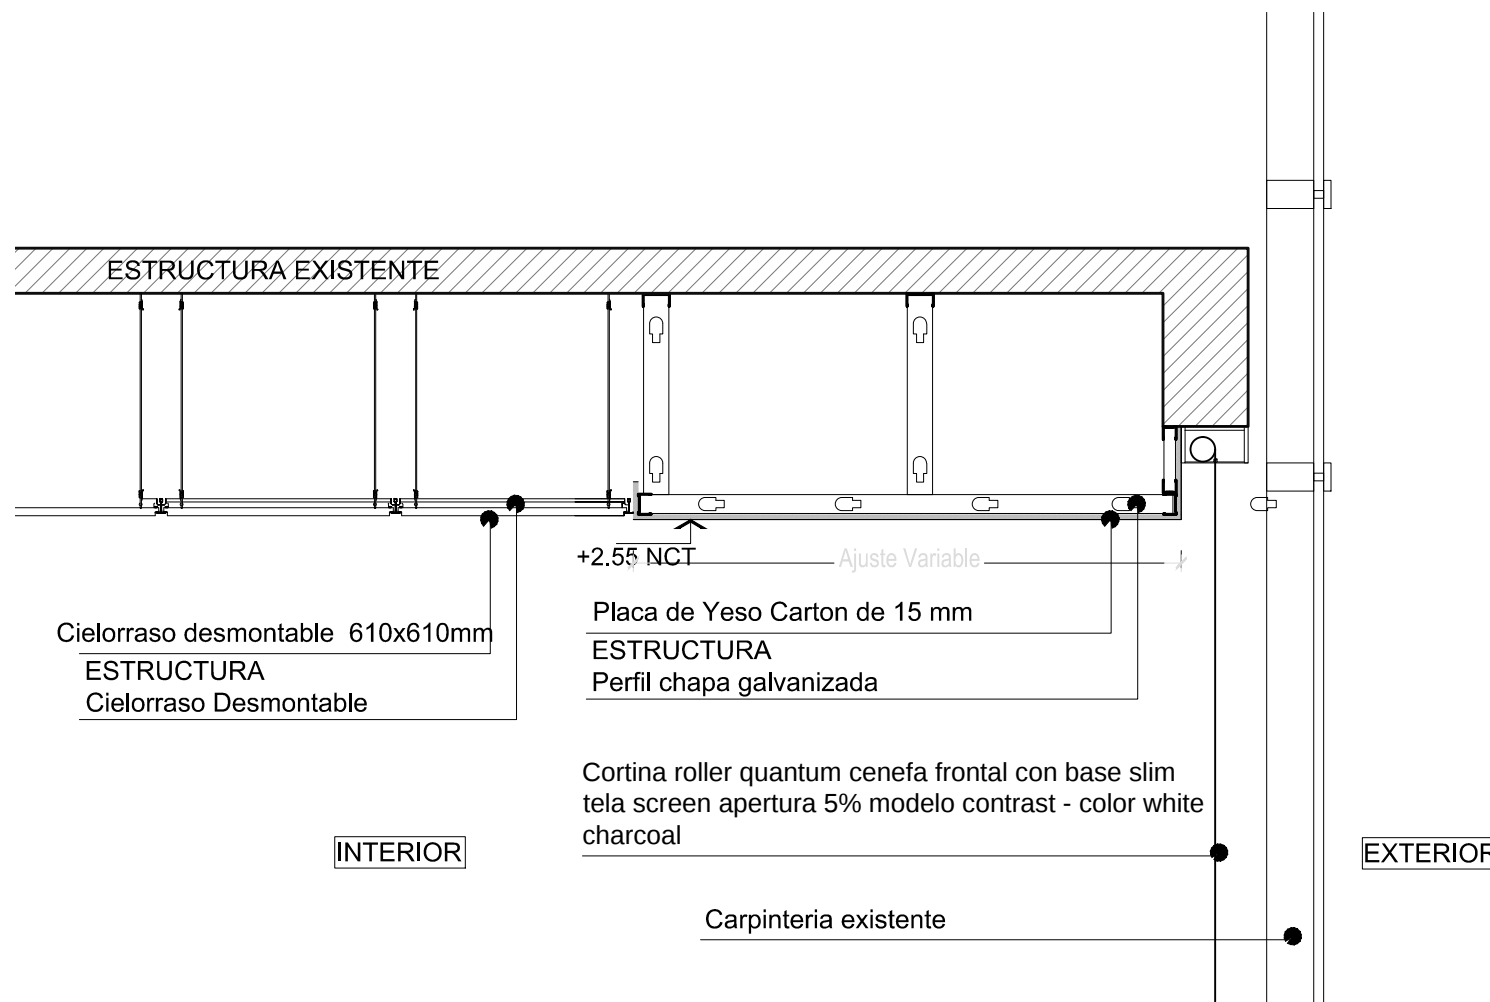


DETALLE 2 ESC. 1:20

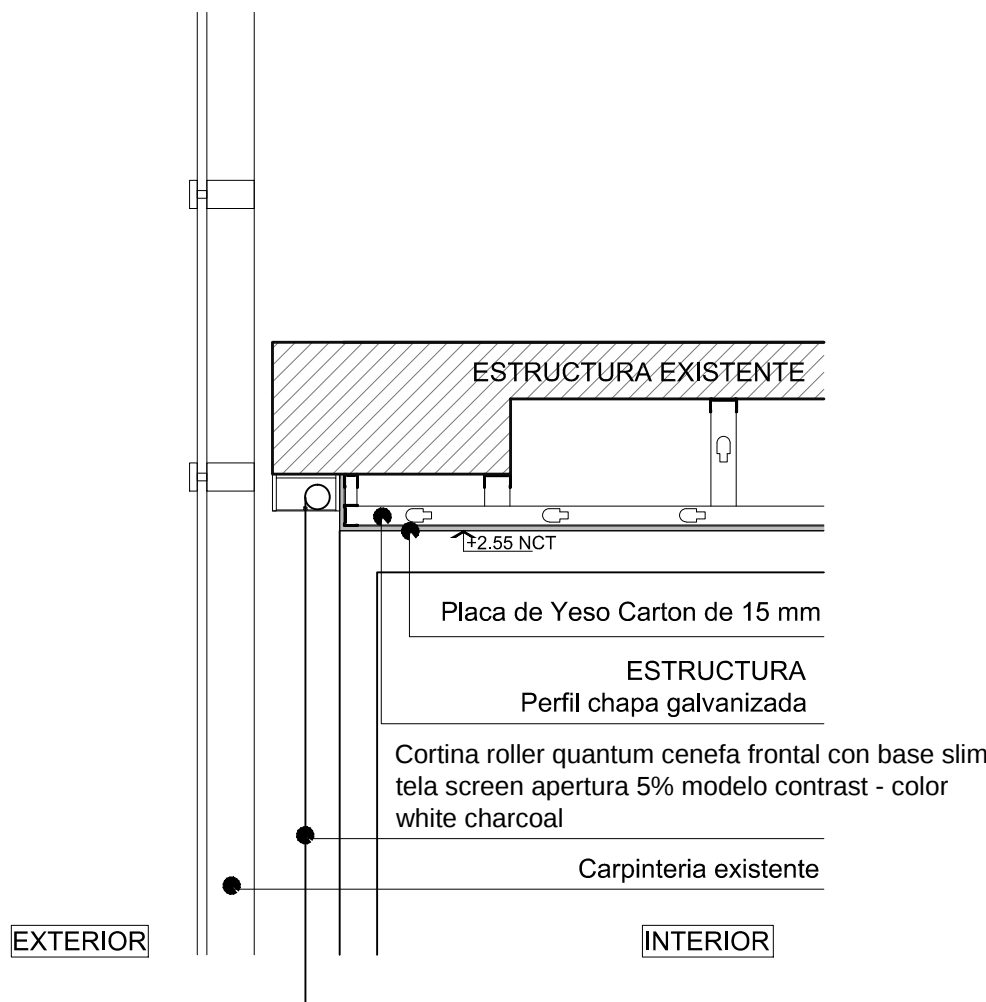


DETALLE 3 ESC. 1:20

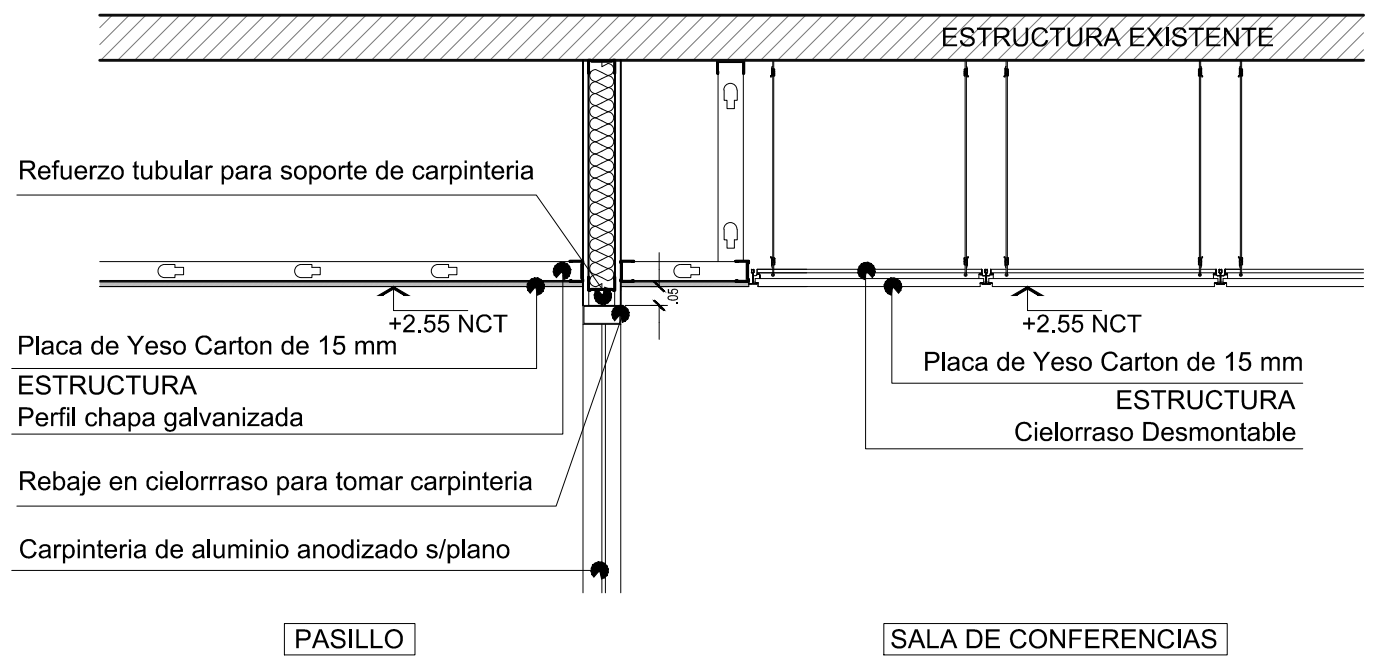


DETALLE 4 ESC. 1:20

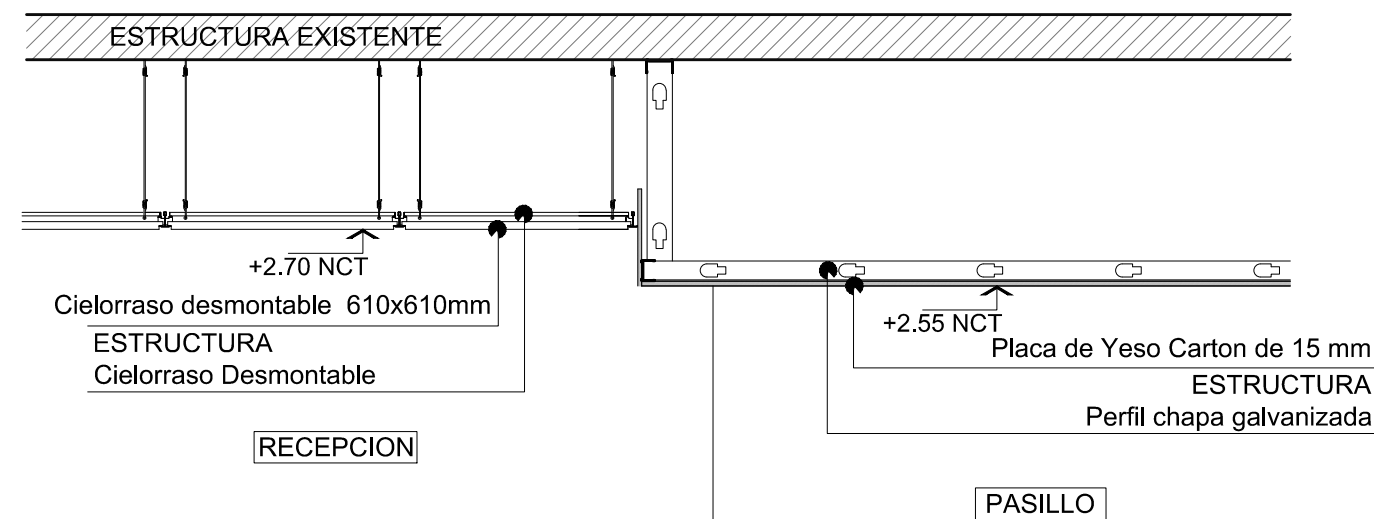

DETALLE 5 ESC. 1:20

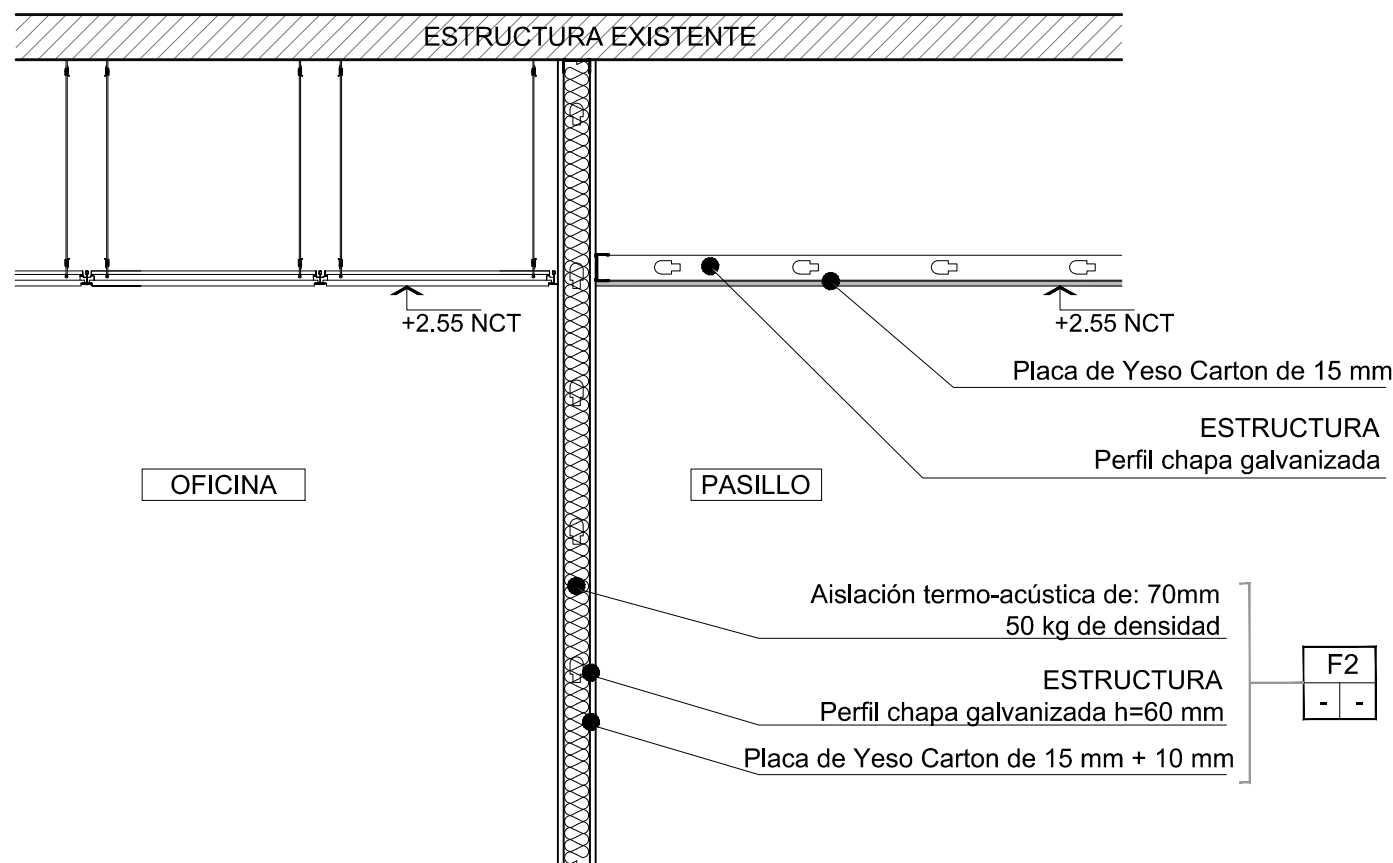

DETALLE 6 ESC. 1:20

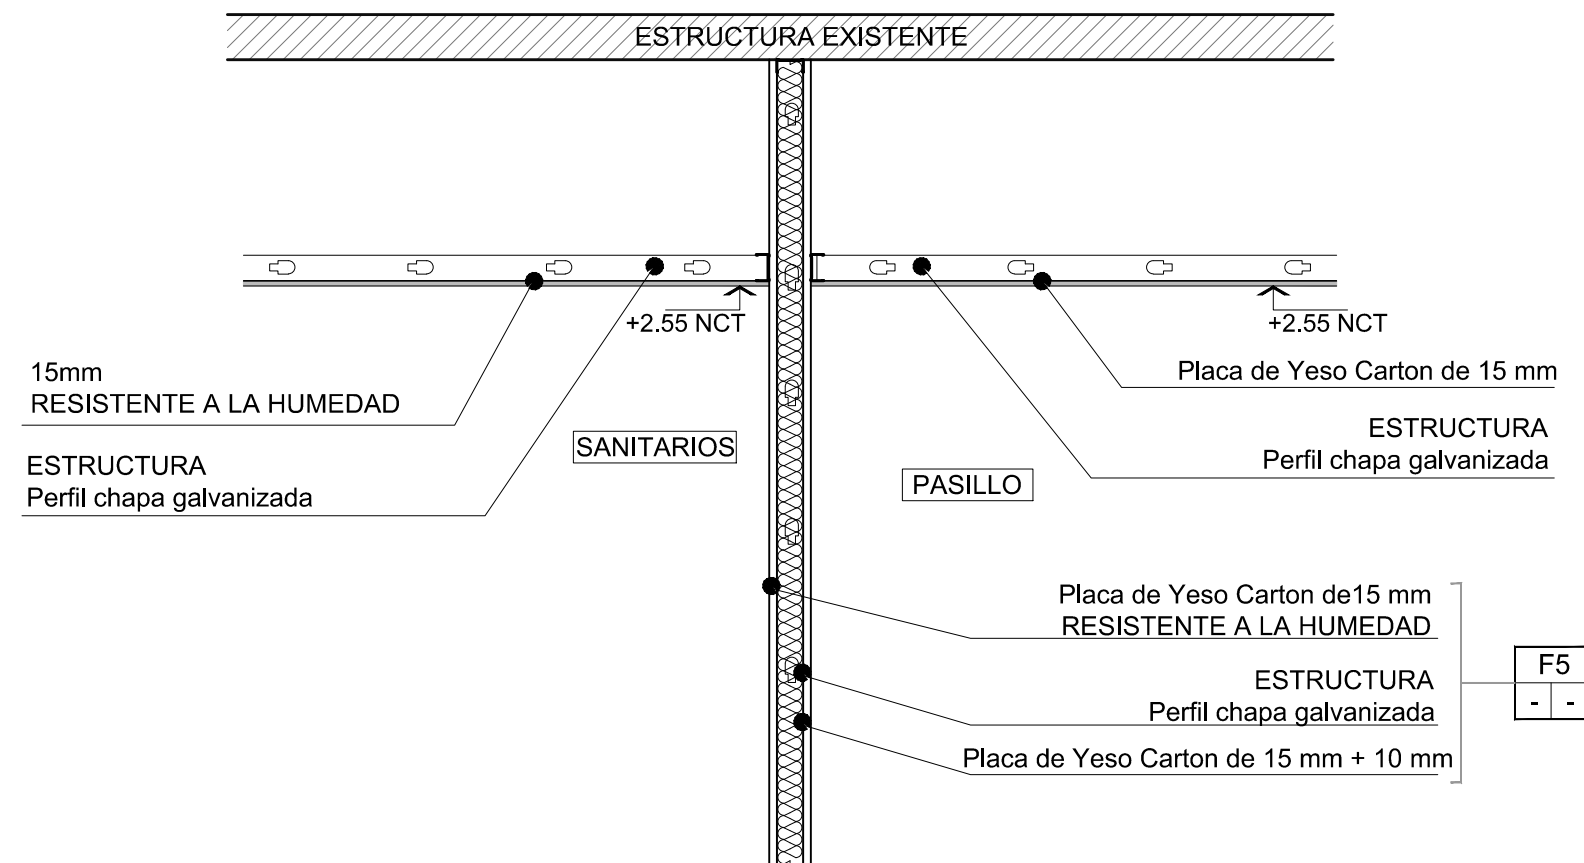

MUROS	TERMINACIONES	CIELORRASOS	SOLADOS	ILUMINACION	INCENDIO	CLIMA	
F1 Tabique de Yeso-Carton C/Estructura metalica galvanizada liviana de 60mm C/Planchas de yeso-carton de 15mm+10mm POR CADA LADO.	A SEÑALÉTICA INSTITUCIONAL VER PLANO ORH-AR-TE-01	C01 CIELORRASO DE PLACA DE YESO-CARTON DE 15MM	S01 ALFOMBRA DE ALTO TRANSITO - MCHAWK COLBEATS. DARK GRAY. INRWELL 965. MODULO DE 61 X 61.	I1 Luminaria PL 2X28 8' 22W/28W embudo	I-21 ROCADOR SEMI EMBUTIDO EN CIELOFALSO	DIFUSOR	
F2 Tabique de Yeso-Carton C/Estructura metalica galvanizada liviana de 60mm C/Planchas de yeso-carton de 15mm+10mm POR CADA LADO + Aislacion en lana de Vidrio AISLAN.	P PINTURA LATEX ACRILICA INTERIOR MATE BENJAMIN MOORE VER PLANO ORH-AR-TE-01	C02 CIELOFALSO MODULAR MODELO SAND MICRO 61x61cm DE FIBRA MINERAL CANTO REBLANDO	S02 ALFOMBRA DE ALTO TRANSITO - MCHAWK COLBEATS. LIGHT GRAY. BRUSHED METAL 976	I2 LUMINARIA PHILIPS CELINO T85690 PARA LAMPARA MASTER T5 / G5 28W/80W	I-22 SENSOR DE HUMO FOTOELÉCTRICO INTELIGENTE	REJILLA DE RETORNO	
F3 Tabique de Yeso-Carton C/Estructura metalica galvanizada liviana de 60mm C/Planchas de yeso-carton de 15mm+10mm EN UN SOLO LADO	R1 REVESTIMIENTO CERÁMICO 30 X 60 cm COLOR BLANCO BRILANTE RECTIFICADO (proveedor mk)		S03 ALFOMBRA DE ALTO TRANSITO - MCHAWK COLBEATS. ACCENT BLUE - JAZZ 546	I3 SENSOR PHILIPS OCCUSWITCH DALLRX02070	I-23 PERFORACION DE ASPIRACION	VENTILADOR DE EXTRACCION AXIAL	
F4 PARED PROVISTA POR LOCADOR (YA EJECUTADA)	R2 REVESTIMIENTO MOSAICO DE VIDRIO 32.7 x 32.7 cm (2.5 x 2.5) COLOR MEZCLA AZUL-CELESTE (proveedor mk)		S04 PORCELANATO PULIDO COLOR GREY 60x 60 cm (mk)	I4 SENSOR DE MOVIMIENTO PHILIPS OCCUSWITCH			
F5 Tabique de Yeso-Carton C/Estructura metalica galvanizada liviana de 60mm C/Planchas de yeso-carton de 15mm+10mm POR CADA LADO. RESISTENTE A LA HUMEDAD.			S05 PISO TECNICO CON TERMINACION VINILICA. COLOR A DEFINIR				
F6 Tabique de Yeso-Carton C/Estructura metalica galvanizada liviana de 60mm C/Planchas de yeso-carton de 15mm+10mm EN UN SOLO LADO. RESISTENTE A LA HUMEDAD			S06 FUEJE METALICO EN CAMBIO DE PAVIMENTOS DE 25 X 4 MM				
F7 Tabique de Yeso-Carton C/Estructura metalica galvanizada liviana de 90mm C/Planchas de yeso-carton de 15mm+10mm POR CADA LADO + Aislacion en lana de Vidrio AISLAN							

PROPIETARIO

ARQUITECTO A CARGO

Firma Rep. Legal Firma Arqto. a cargo

DIRECCION MUNICIPAL

CONSTRUCCION Y AS BUILT

Detalle Cielofalsos

NOTA: Todas las medidas se verificaran en obra

ARCHIVO: ORH-AR-CI-AB.dwg

ESCALA: 1.20 PLANTA

FECHA: 31-01-14

LÁMINA N°

SECTOR: AS BUILT

ORH-AR-CI-AB-02