CI 1 / 9.70 — Carpinteria sector oficinas privadas

Marco: Aluminio anodizado color claro 30x15 mm

Paño Fijo: Cristal laminado 4+4 mm con film tipo frosted LG silver aplicado.

Puerta: De madera enchapada terminacion madera oscuraA DEFINIR.
Cantidad: 4 - De abrir: 2 izq y 2 derechas

Herrajes A: Guarnicion en acero niquelado cilindrica.
Bisagras de acero inoxidable.
Tope de puerta modelo 1/2 luna, en acero inoxidable.
Cerradura con mariposa interior, no llevan llave

Herrajes B: Guarnicion en acero niquelado cilindrica.
Bisagras de acero inoxidable.
Tope de puerta modelo 1/2 luna, en acero inoxidable.
Cerradura con mariposa interior y llave exterior

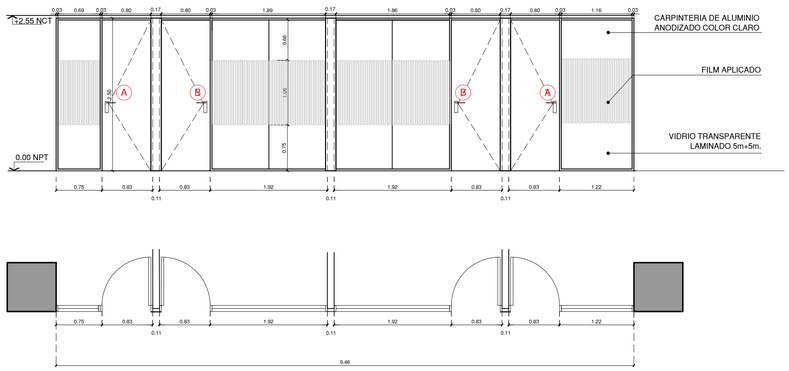

CI 2 / 12.89 — Carpinteria sector oficinas privadas

Marco: Aluminio anodizado color claro 30x15 mm

Paño Fijo: Cristal laminado 4+4 mm con film tipo frosted LG silver aplicado.

Puerta: De madera enchapada terminacion madera oscura a definir.
Cantidad: 3 - De abrir: 2 izq y 1 derecha

Herrajes : Guarnicion en acero niquelado cilindrica.
Bisagras de acero inoxidable.
Tope de puerta modelo 1/2 luna, en acero inoxidable.
Cerradura con mariposa interior, no llevan llave

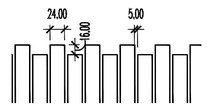

DETALLE DE TERMINACION FILM
DE ACUERDO A ESPECIFICACION

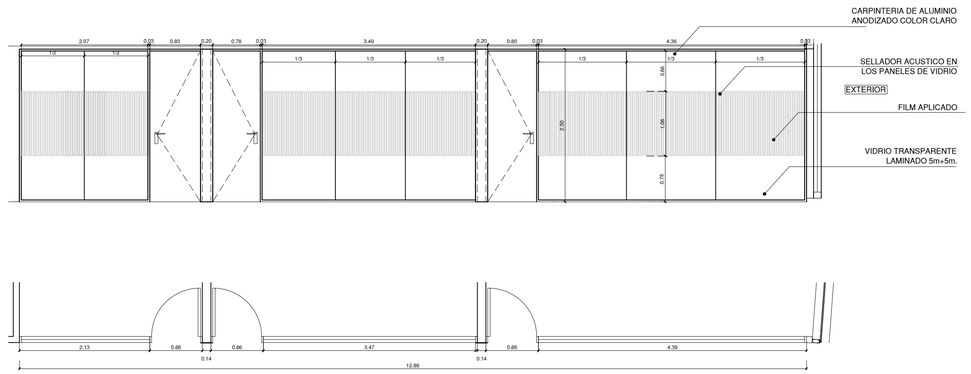

CI 3 / 1.95 — Carpinteria sector coffee

Marco: Aluminio anodizado color claro 30x15 mm

Paño Fijo: Cristal laminado 4+4 mm con film tipo frosted LG silver aplicado.

Vano: Aluminio anodizado color claro 30x15 mm

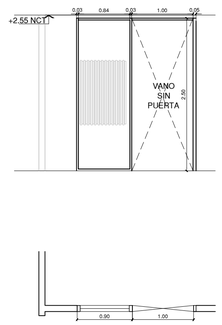

P1 / 0.90 — Acceso a Oficinas — Cantidad: 2

Dimensiones: Ancho: 0.90m
Alto: 2.50 m

Marco: Aluminio anodizado color claro 30x15 mm

Puerta: De madera enchapada terminacion madera oscura a definir.
Cantidad: 2 - De abrir: 1 izq y 1 derecha

PUERTA DE ACCESO OFICINA 7E260

Herrajes A : Guarnicion en acero niquelado cilindrica.
Bisagras de acero inoxidable.
Tope de puerta modelo 1/2 luna, en acero inox.
Cerradura con mariposa interior, no lleva llave

PUERTA DE ACCESO AREA DE TRABAJO GRANDE

Herrajes B : Guarnicion en acero niquelado cilindrica.
Bisagras de acero inoxidable.
Tope de puerta modelo 1/2 luna, en acero inox.
Cerradura con llave exterior y control de acceso mediante lector de tarjeta

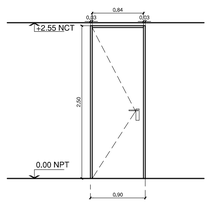

P2 / 0.90 — Acceso a Sanitarios — Cantidad: 3

Dimensiones: Ancho: 0.90m
Alto: 2.50 m

Marco: Aluminio anodizado natural color claro

Hoja: De madera enchapada terminacion madera oscura A DEFINIR.
Cantidad: 3 - De abrir: 3 izq

Herrajes : Guarnicion en acero niquelado cilindrica.
Bisagras de reten de acero inoxidable.
Tope de puerta modelo 1/2 luna, en acero inox.
Cerradura con seguro mariposa interior y ranura de seguridad exterior

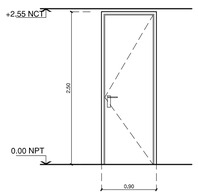

P3 / 3.00 — Puerta acceso — Cantidad: 1

Dimensiones: Ancho: 3.00m
Alto: 2.55 m

Hoja: Tipo: Pivotante y paño fijo de ajuste.
Vidrio templado incoloro de 12mm de espesor.

Herrajes: LLeva caja de piso hidraulica.
Manijon en tubo de acero inoxidable satinado de 2"de diametro en ambas caras.

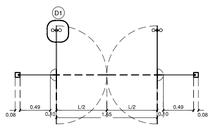

D1 Detalle de manijón.
Esc: 1:5

Corte

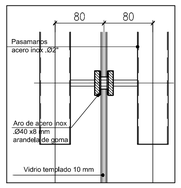

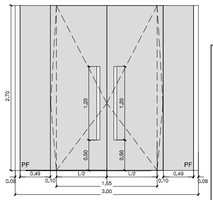

Planta

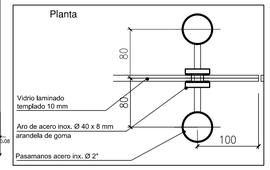

NOTA: La puerta cuenta con control de acceso mediante lector de tarjeta

P4 / 1.20 — Puerta placard — Cantidad: 1

Dimensiones: Ancho: 1.20m
Alto: 2.50 m

Marco: Aluminio anodizado natural.

Hoja: De madera enchapada terminacion madera oscura A DEFINIR.

Herrajes: Guarnicion en acero niquelado cilindrica.
Bisagras de acero inoxidable.
Cerradura con una hoja con llave exterior y la otra con cerrojo

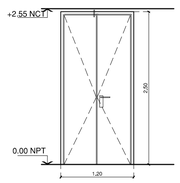

P5 / 0.90 — Puerta sala control datos — Cantidad: 1

Dimensiones: Ancho: 0.90 m
Alto: 2.50 m

Marco: Aluminio anodizado natural.

Hoja: De madera enchapada terminacion madera oscura A DEFINIR.

Herrajes: Guarnicion en acero niquelado cilindrica.
Bisagras de reten de acero inoxidable.
Tope de puerta modelo 1/2 luna, en acero inoxidable.
Cerradura con llave exterior y control de acceso mediante lector de tarjeta

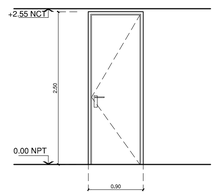

NOTA: La puerta cuenta con control de acceso mediante lector de tarjeta

P6 / 1.09 — Puerta tablero electrico — Cantidad: 1

Dimensiones: Ancho: 1.09m
Alto: 2.50 m

Marco: SIN MARCO

Hoja: De madera enchapada 20mm de espesor terminacion madera oscura A DEFINIR.

Herrajes: Guarnicion en acero niquelado cilindrica.
5 Bisagras de acero inoxidable.
Cerradura con una hoja con llave exterior y la otra con cerrojo

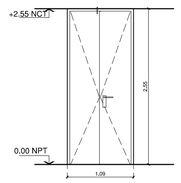

redhat.

PROPIETARIO

ARQUITECTO A CARGO

Firma Rep. Legal | Firma Arqto. a cargo

DIRECCION MUNICIPAL

CONSTRUCCION Y AS BUILT
contract Construcciones Integrales
Empresa de Calidad
Carlos Urquiza 1450
Ciudad de Neuquen
Tel/Fax (+54 0299) 442 7
info@contract.ar
www.contract.ar

Detalle Carpinterias

NOTA: Todas las medidas se verificaran en obra

ARCHIVO: **O-RH-AR-CP-AB.dwg**

ESCALA: **1.50** | SECTOR:

PLANTA NIVEL: **-** | VERSION: **AS BUILT**

FECHA: **03-02-14**

LAMINA N°

ORH-AR-CP-AB