



POSICION DE CHIEF BOXES Y LCD

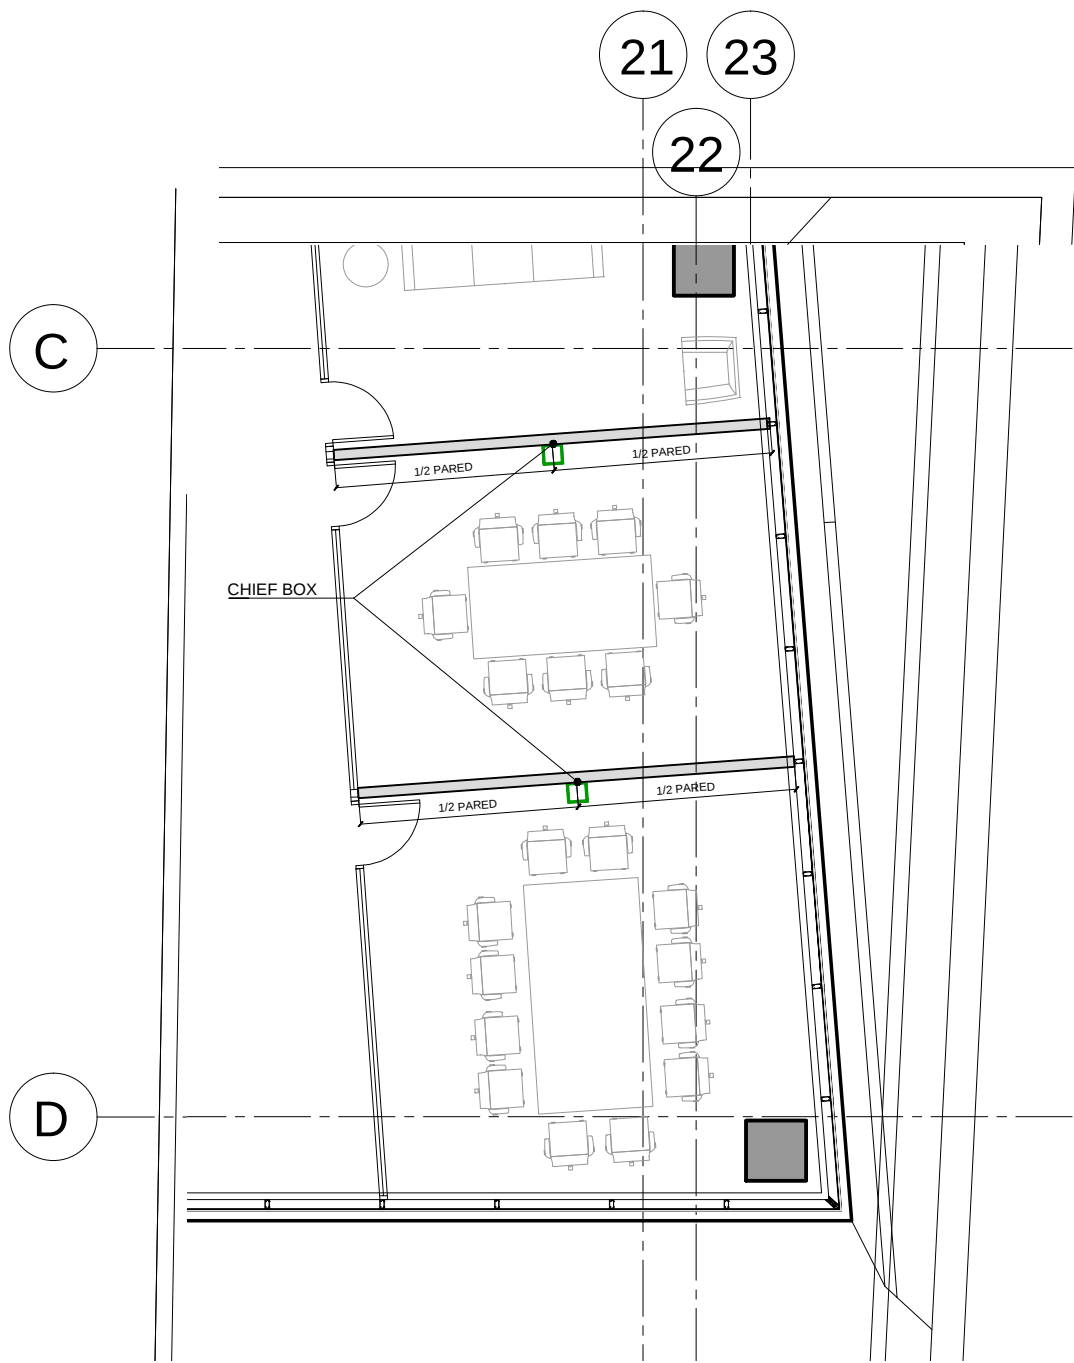


ESC 1.100

CORTE

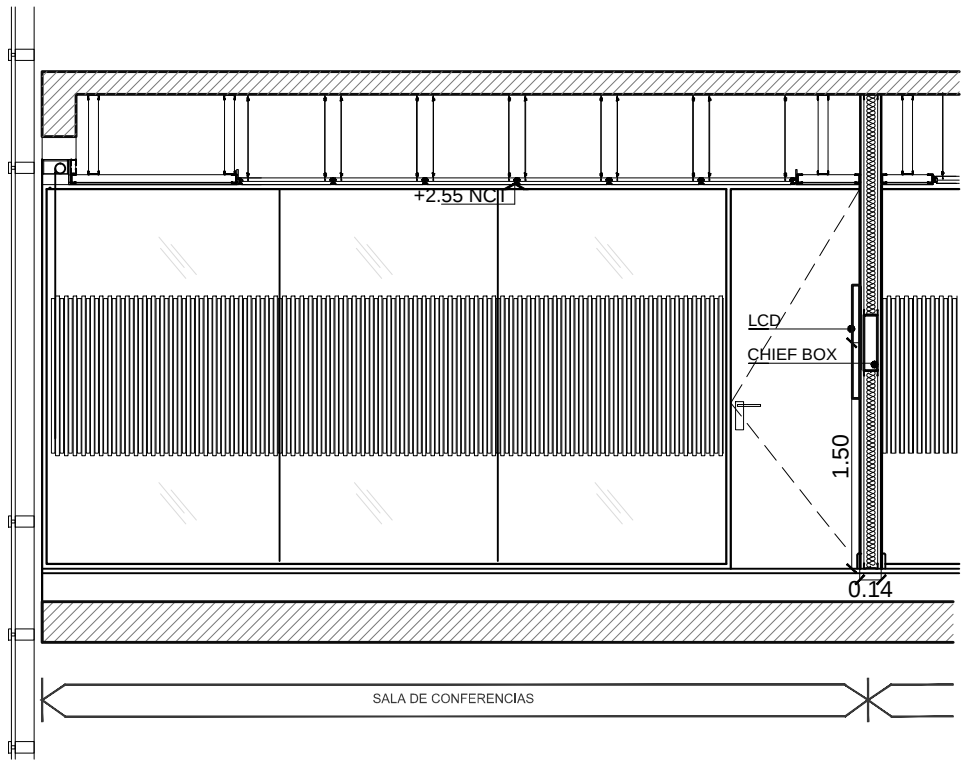

ESC 1.50

VISTA

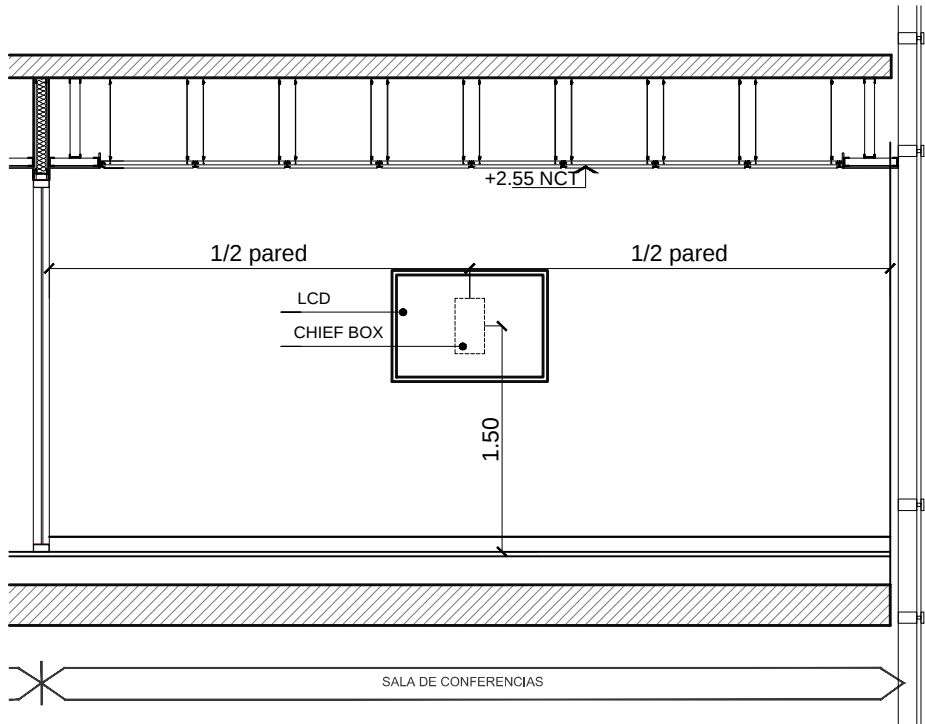

ESC 1.50



PROPIETARIO
ARQUITECTO A CARGO
Firma Rep. Legal Firma Arqto. a cargo
DIRECCION MUNICIPAL

CONSTRUCCION Y AS BUILT
contract

Ubicacion de
Chief Boxes y LCD
NOTA: Todas las medidas se verificaran en obra
ARCHIVO: OBH-AR-CHIEF.dwg
ESCALA: INDICADA SECTOR:
PLANTA NIVEL: VERSION: AS BUILT
FECHA: 04-02-14
LAMINA N°
FICHA N°01