

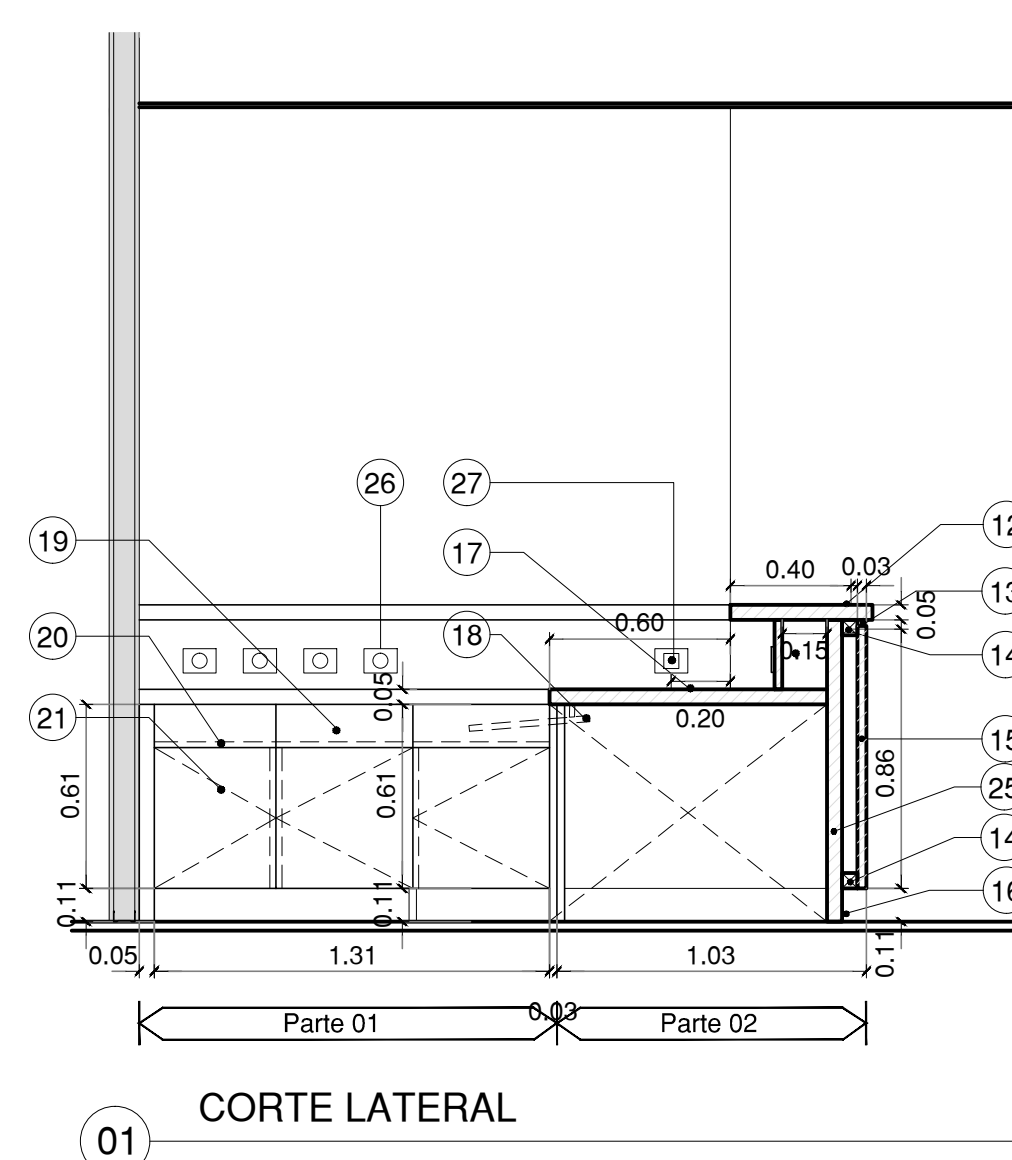
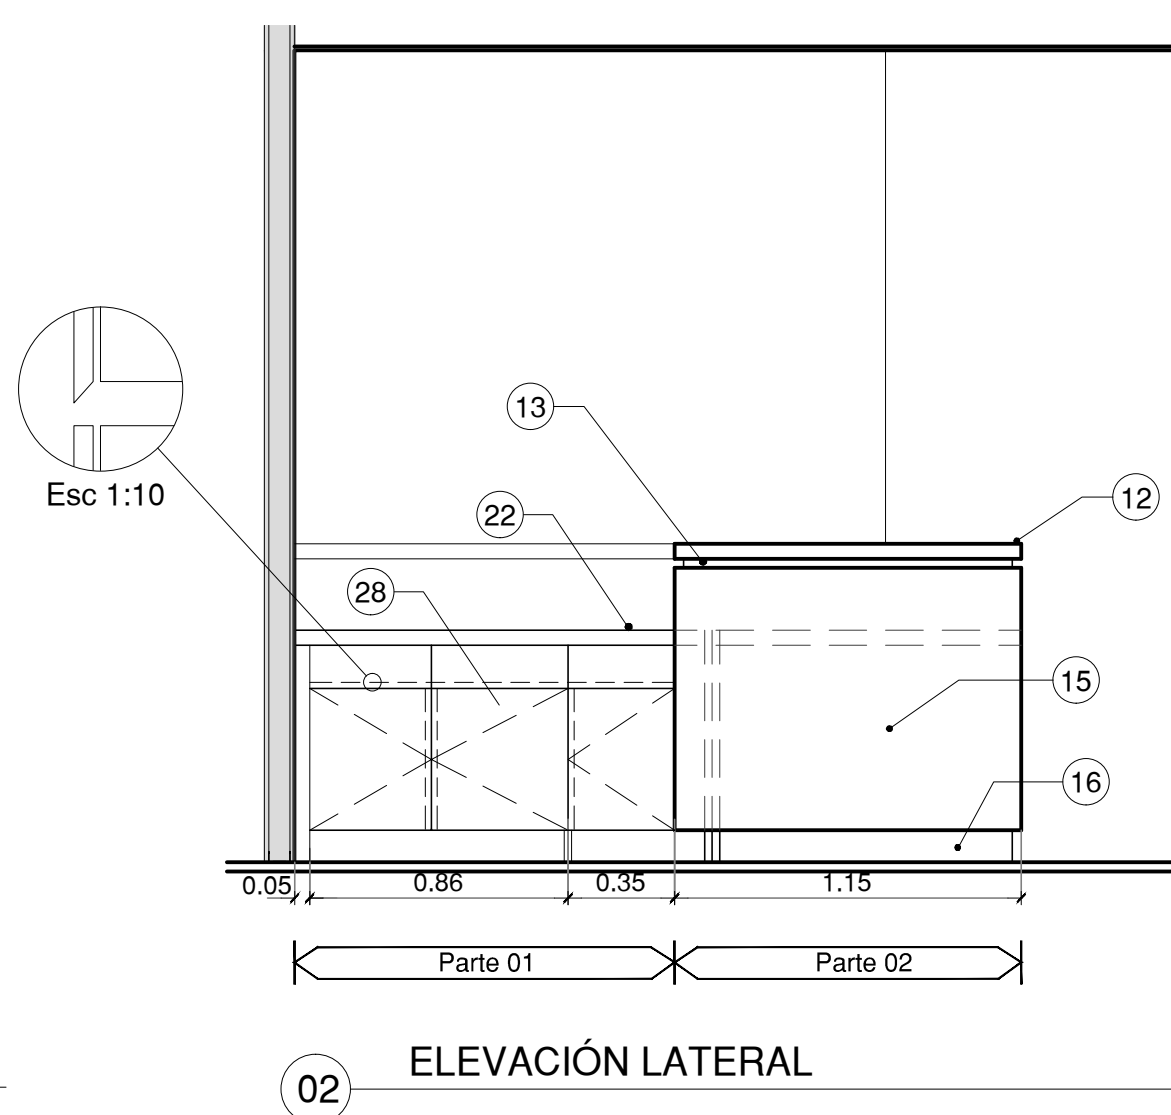
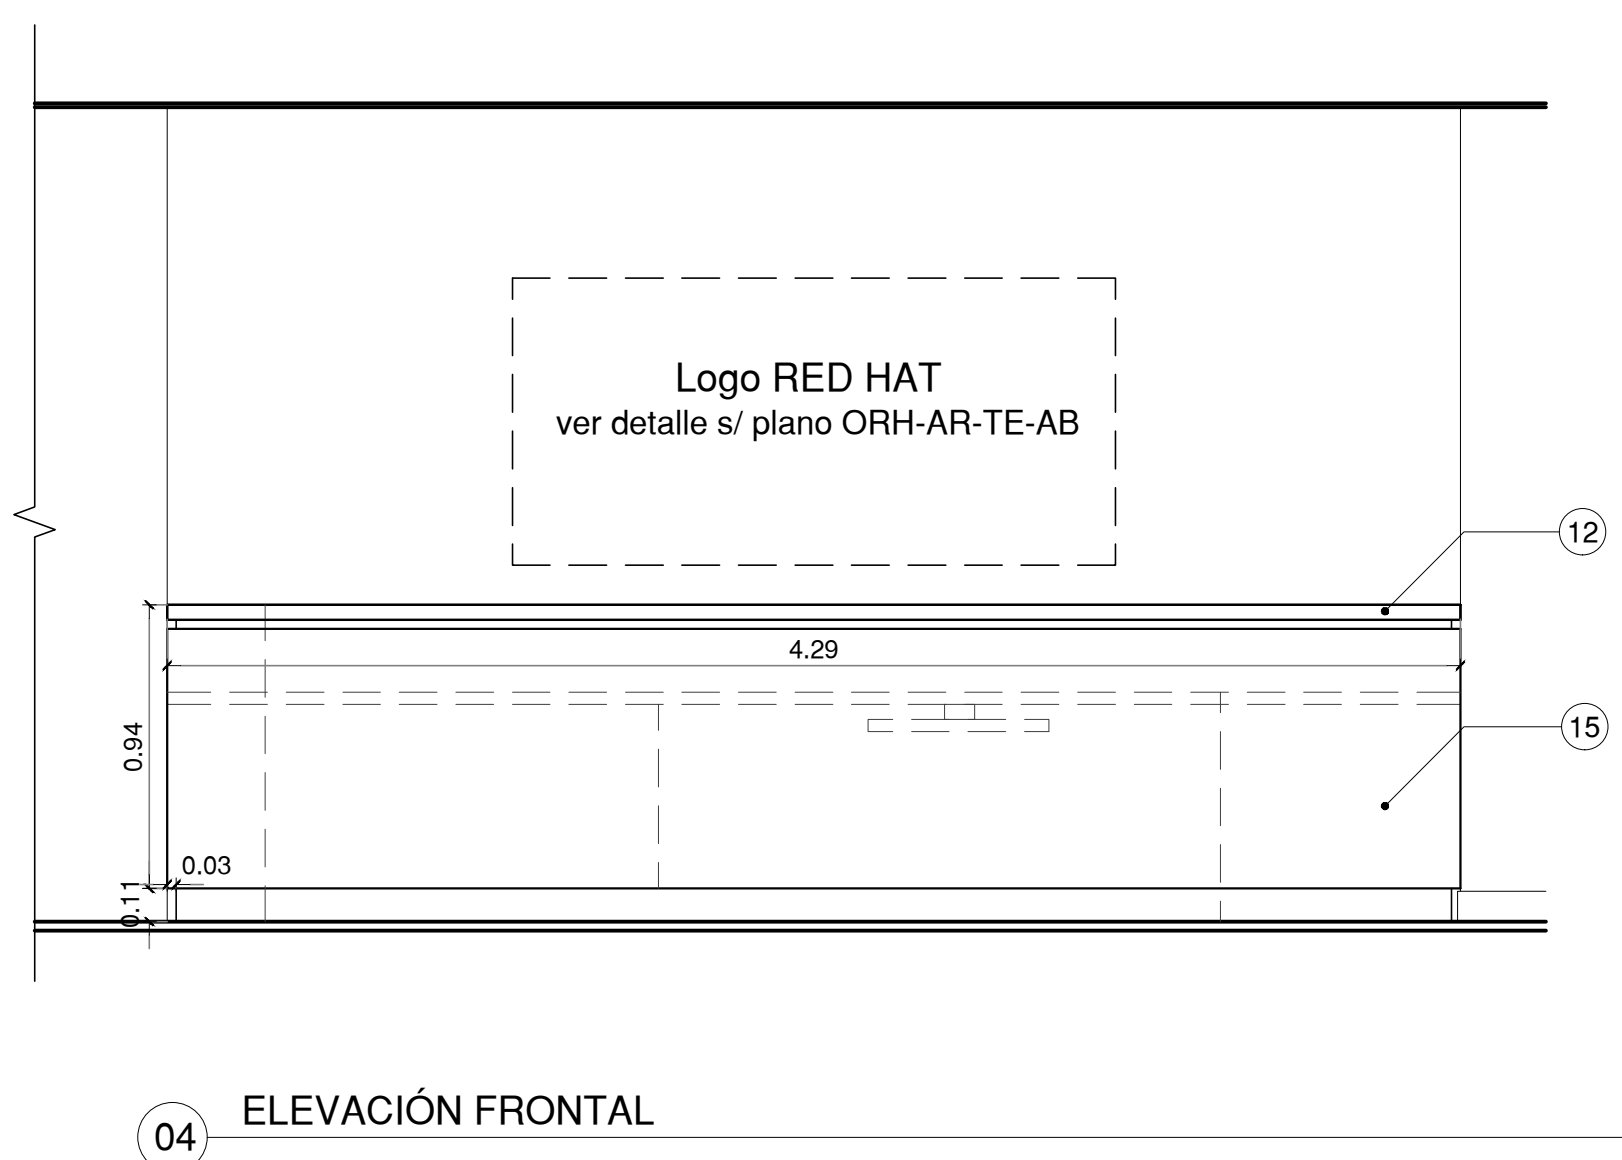
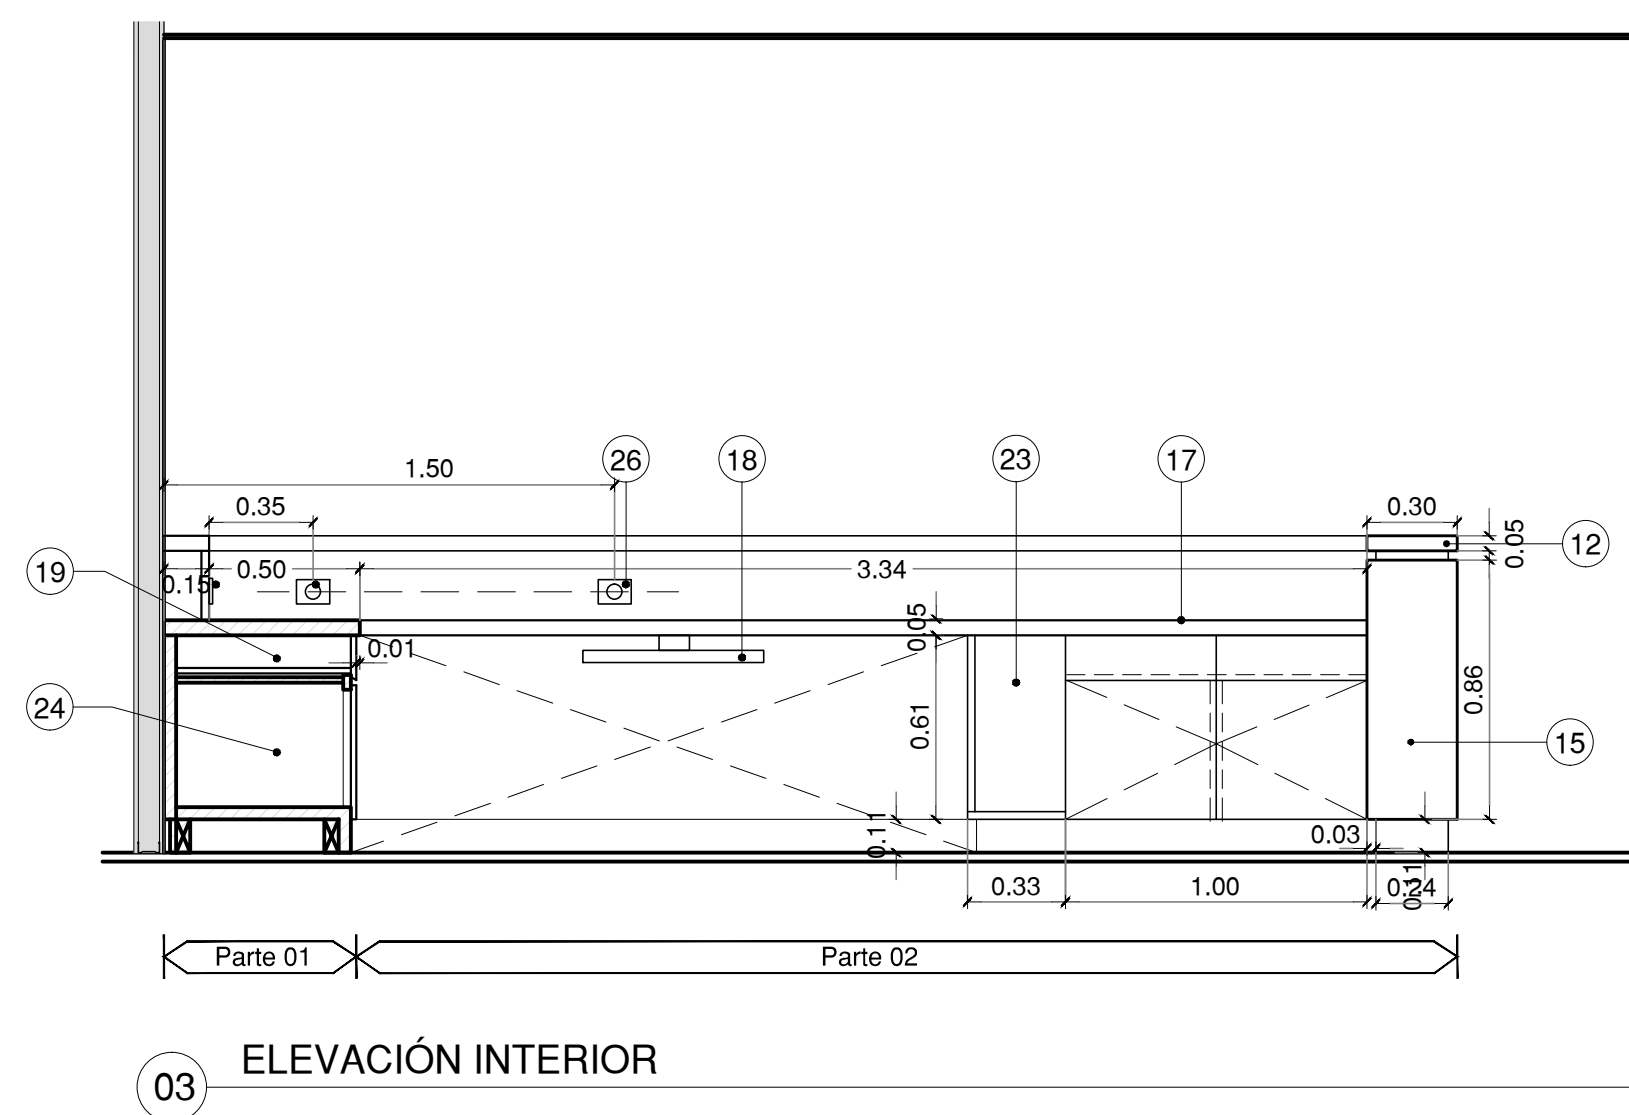
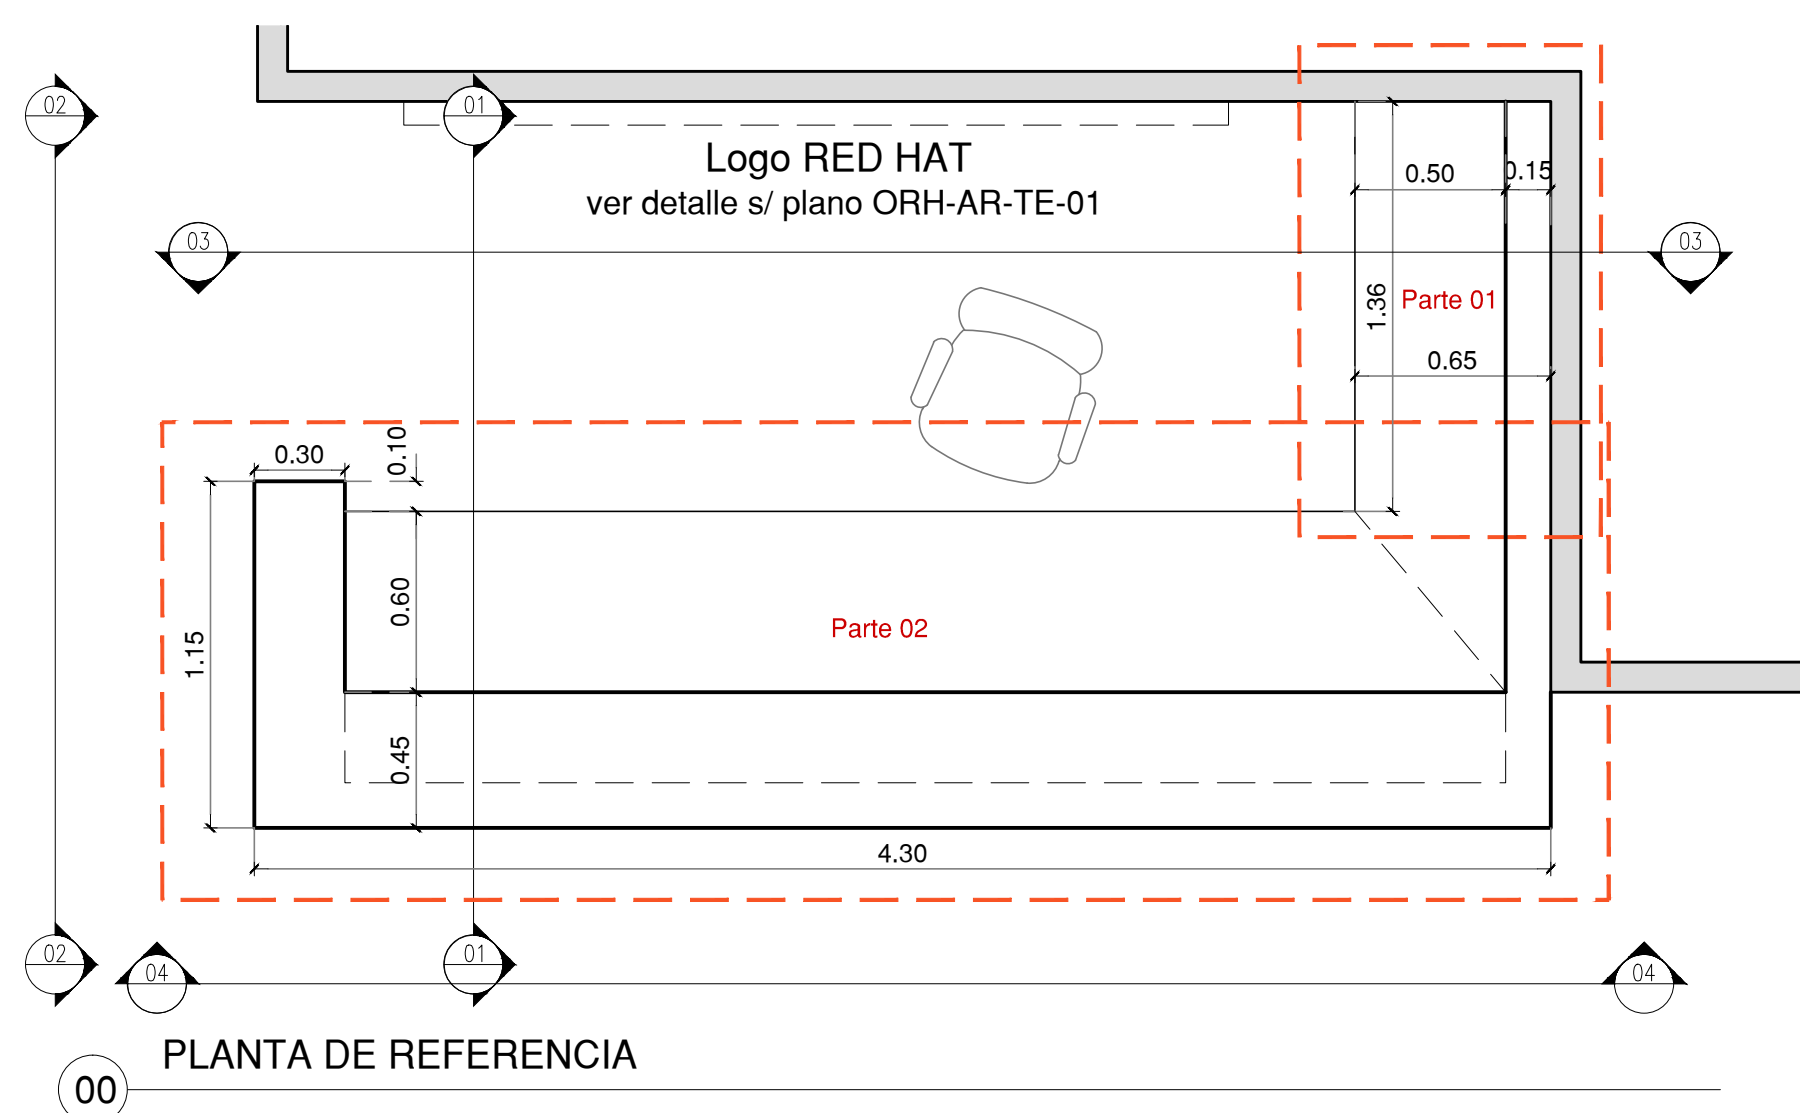
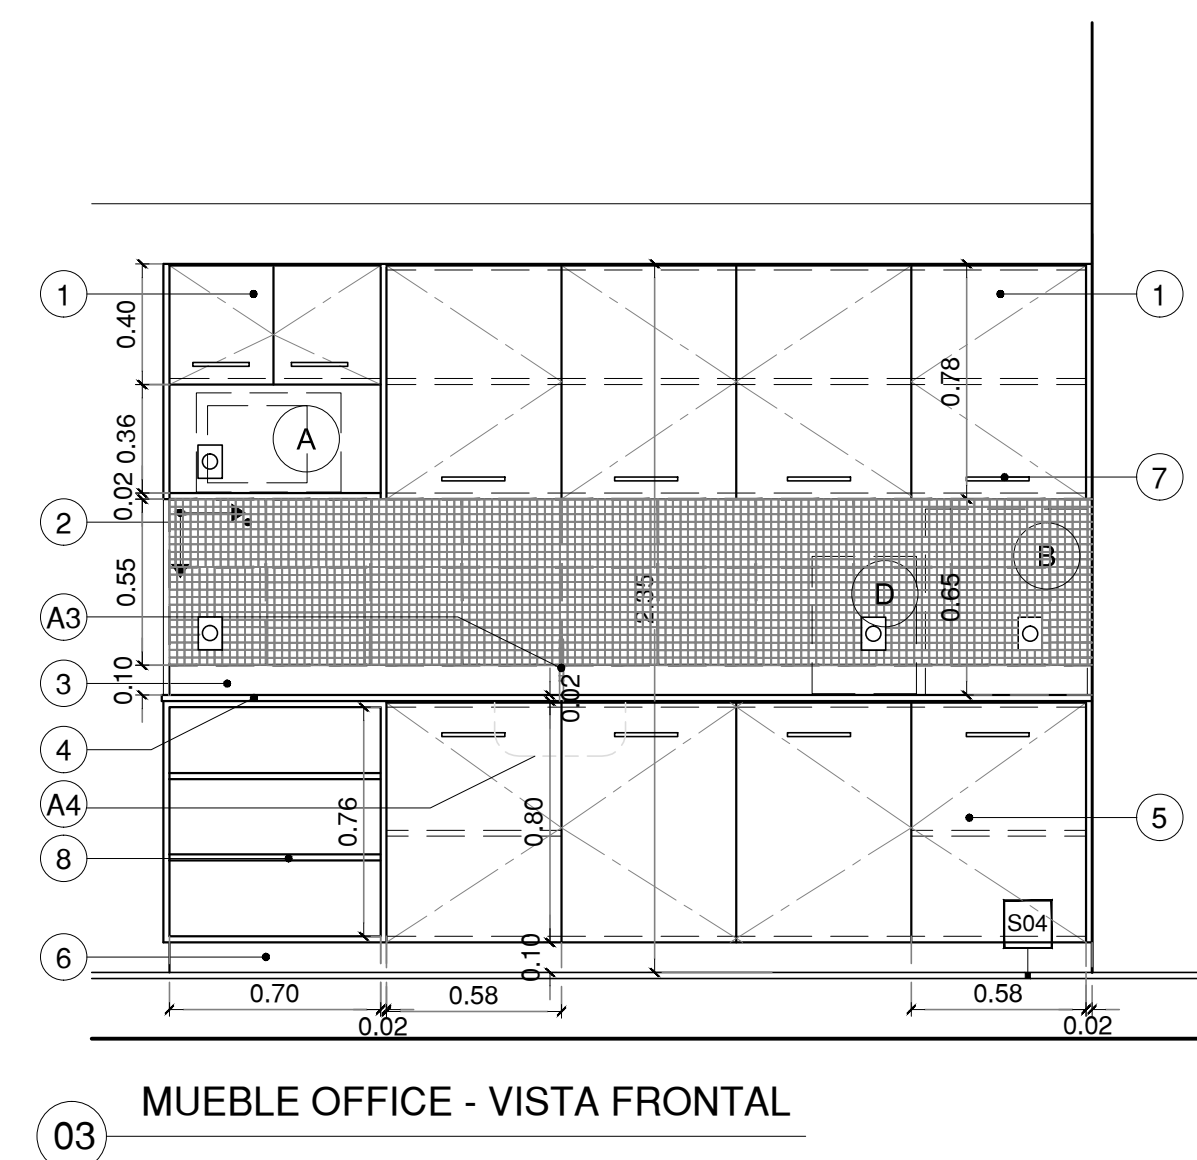


Esc 1.20

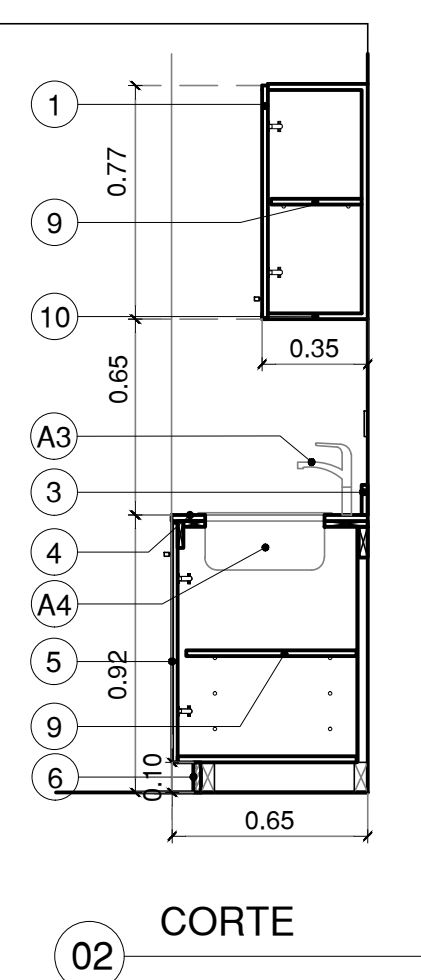

Esc 1.20

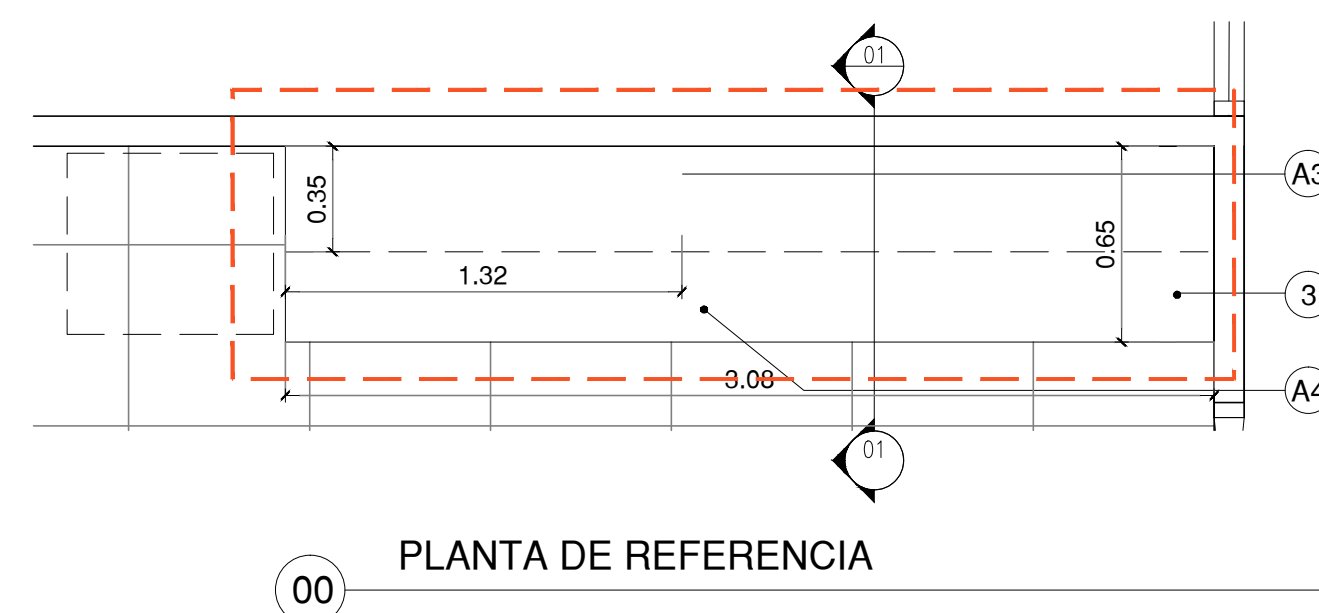

ARTEFACTOS SANITARIOS Y COCINA ^(A)		MUEBLE DE COCINA		MUEBLE DE RECEPCIÓN						EQUIPAMIENTO					
^(A3)	Grifería monocomando Focus E2 de acero inoxidable	⁽¹⁾	Alcancía sobremesada, Puerta de madera dura de 1" enchapada en Fórmica 459-58 Color Blanco Brillante	⁽⁷⁾	HERRAJES, tiradores de Aluminio Igo Háfste	⁽¹²⁾	Estante de apoyo para transacciones de madera dura de 1,5" enchapada en Fórmica 459-58 Color Blanco Brillante	⁽¹⁹⁾	Capones con correderas telescópicas (proveedor Háfste, cod. 422.62.008)	⁽²⁶⁾	Tomas de electricidad	^(A)	MICRONondas		
^(A4)	Fregadero BPA de acero inoxidable, consumo: 5.49lpm a 60psi	⁽²⁾	Revestimiento mosaico de vidrio: 32.7 x 32.7 cm (2.5 x 2.5) color mezcla Azul-Galeste (proveedor rix)	⁽⁸⁾	Estante de madera dura de 1" enchapada en Fórmica 459-58 Color Blanco Brillante	⁽¹³⁾	Cartería 0.03m x 0.03m	⁽²⁰⁾	Cartería en el cajón, para abrir, según detalle	⁽²⁷⁾	Llaves de luz	^(B)	MAQUINA DE CAFE		
		⁽³⁾	Retorno cubierta 10cm de Staron color blanco	⁽⁹⁾	Estante interior de madera dura de 1" enchapada en Fórmica 459-58 Color Blanco Brillante	⁽¹⁴⁾	Estructura de madera dura de 2"x2" para soporte mueble	⁽²¹⁾	Cartería en el lateral de la puerta, para abrir, según detalle	⁽²⁸⁾	Capornes y puertas de guardado incluyen cerradura con llave	^(C)	HELADERA		
		⁽⁴⁾	Cubierta de Staron color blanco	⁽¹⁰⁾	Cajón estructural Alcancía (fondo + tapa superior + tapa inferior) de madera dura de 1" enchapada en Fórmica 459-58 Color Blanco Brillante	⁽¹⁵⁾	Lateral del escritorio de madera dura de 1,5" enchapada en Fórmica 459-58 color Blanco Brillante	⁽²²⁾	Estante y frente de madera dura de 1,5" enchapada en Fórmica 5467NT color Nogal			^(D)	EXPENDEDOR DE AGUA		
		⁽⁵⁾	Mueble bajamesada, Puerta de madera dura de 1" enchapada en Fórmica 459-58 Color Blanco Brillante			⁽¹⁶⁾	Zocalos de 11cm de altura de madera dura de 1,5" enchapada en Fórmica 459-58 Color Blanco Brillante	⁽²³⁾	Espacio para CPU de computador			NOTA 1: El equipamiento será provisto por RED HAT pero sera instalado por la constructora.			
		⁽⁶⁾	FOCALO inferior en madera aglomerada, 10 mm de espesor enchapado en Fórmica 2035 Color Stainless Steel Brush			⁽¹⁷⁾	Estante de trabajo de madera dura de 1,5" enchapada en Fórmica 5467NT color Nogal	⁽²⁴⁾	Puertas de madera dura de 1,5" enchapada en con buña para abrir			NOTA 2: El equipamiento no deberá incluirse en la cotización.			
						⁽¹⁸⁾	Barandija cornetza porta teclado de madera dura de 1,5" enchapada en Fórmica 459-58 Color Blanco Brillante	⁽²⁵⁾	Parante estructural de madera dura de 1,5", enchapada en Fórmica 459-58 Color Blanco Brillante en sector zocalo						



PROPRIETARY

ARQUITECTO A CARGO

Firma Rep. Legal	Firma Arqto. a cargo
DIRECCION MUNICIPAL	

CONSTRUCCION Y AS BUILT

Detalle Mobiliario

NOTA: Todas las medidas se verificarán en obra

ARCHIVO: ORH-AR-MO-AB.dwg

ESCALA: 1.20	SECTOR:
---------------------	---------

ESQUEMA	SECTOR:
PLANTA	

NIVEL: *	VERSION: AS BUILT

FECHA: 04-02-14	
-----------------	--

LAMINA N°

