




ELEVACION A - ACCESO Y RECEPCION Esc 1.50

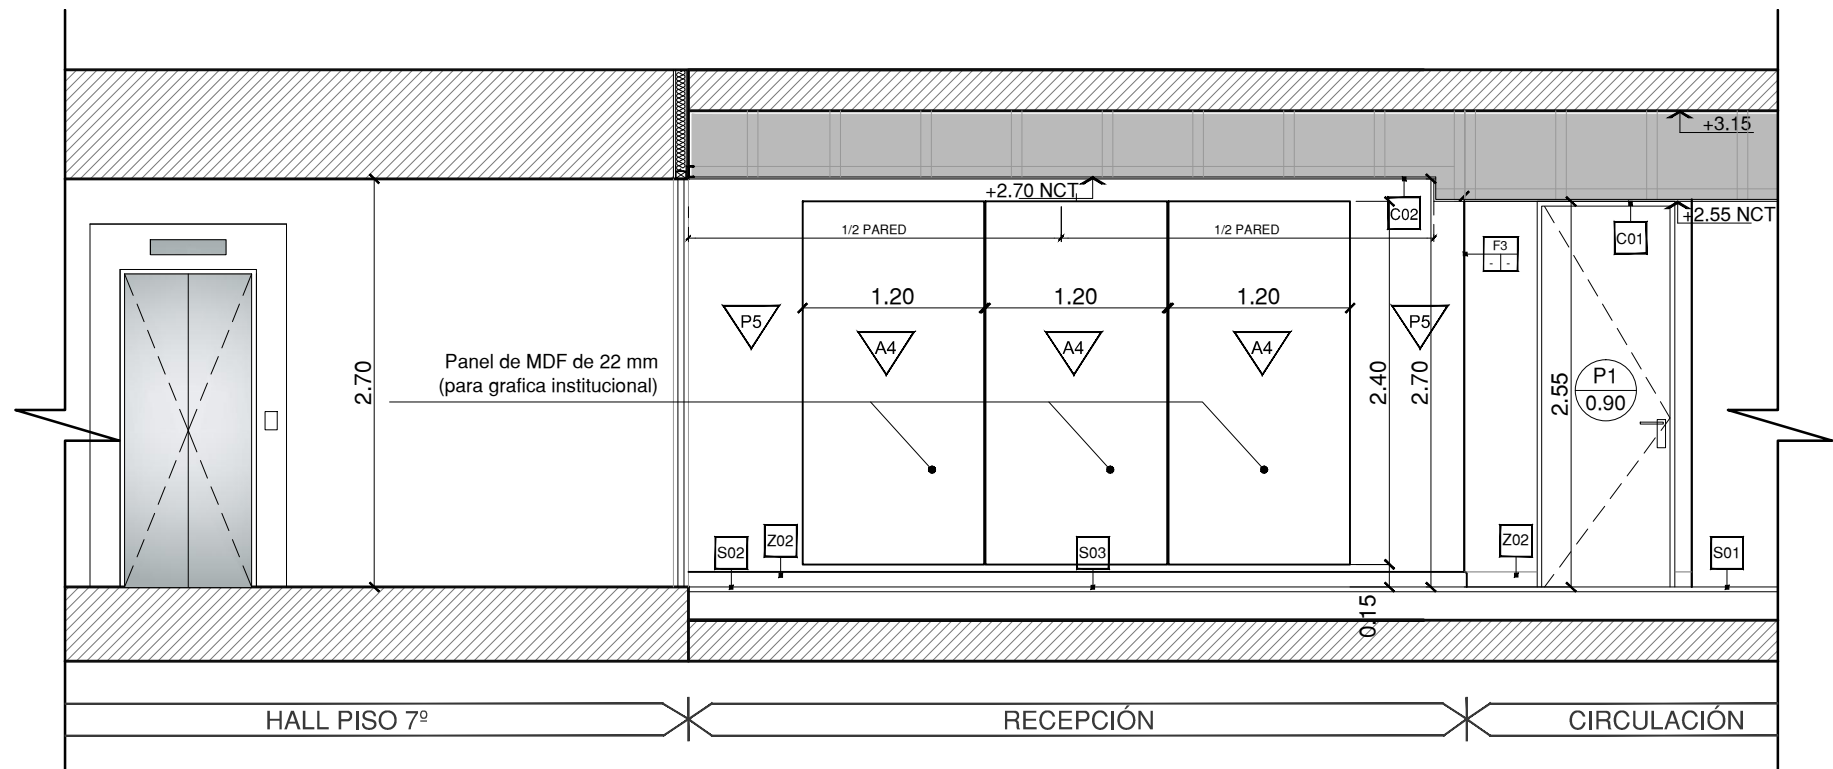


ELEVACION B - ACCESO Y RECEPCION Esc 1.50

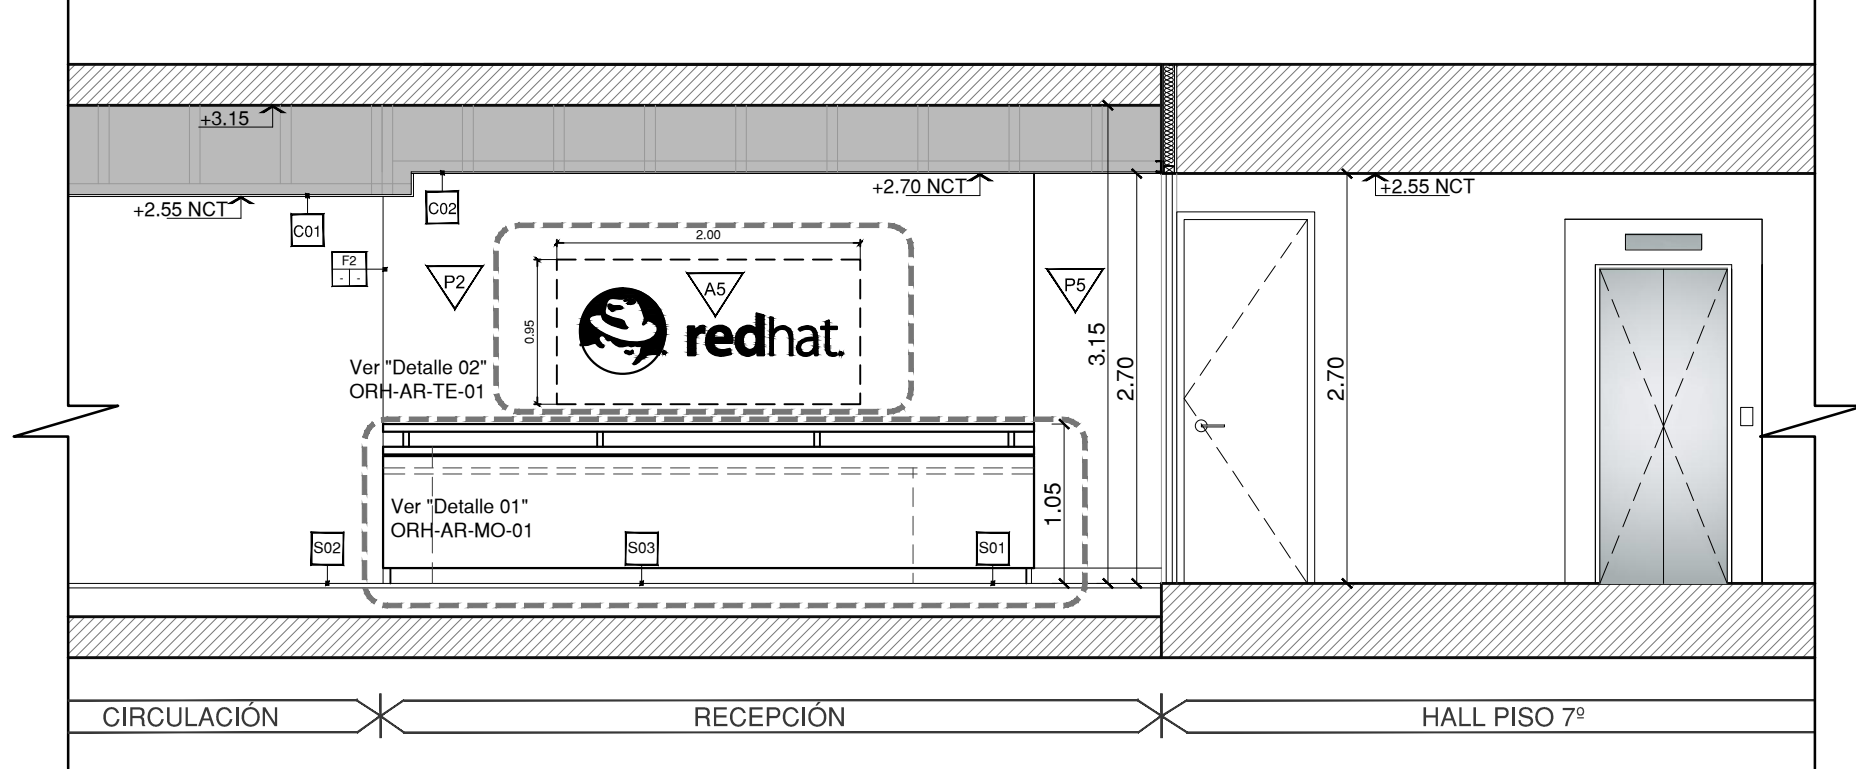


ELEVACION C - OFICINAS Y SALAS DE TRABAJO Esc 1.50

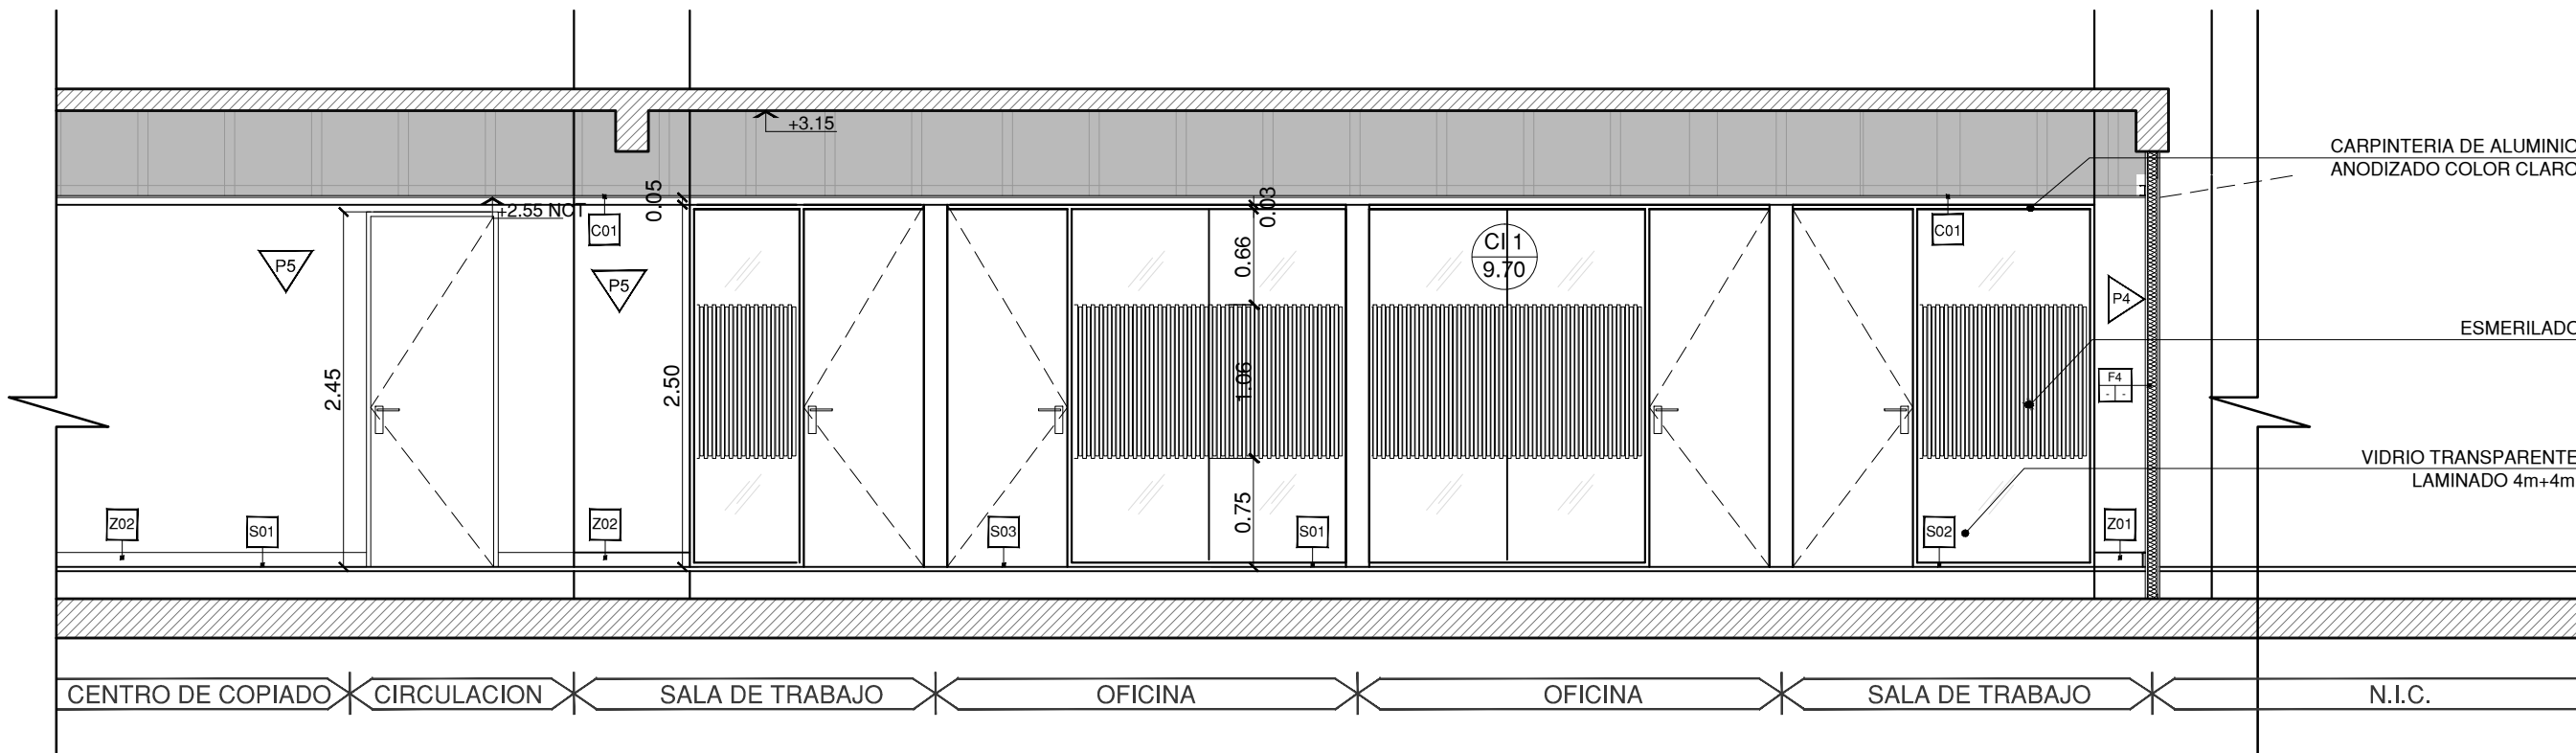


PLANTA DE REFERENCIA Esc 1.125

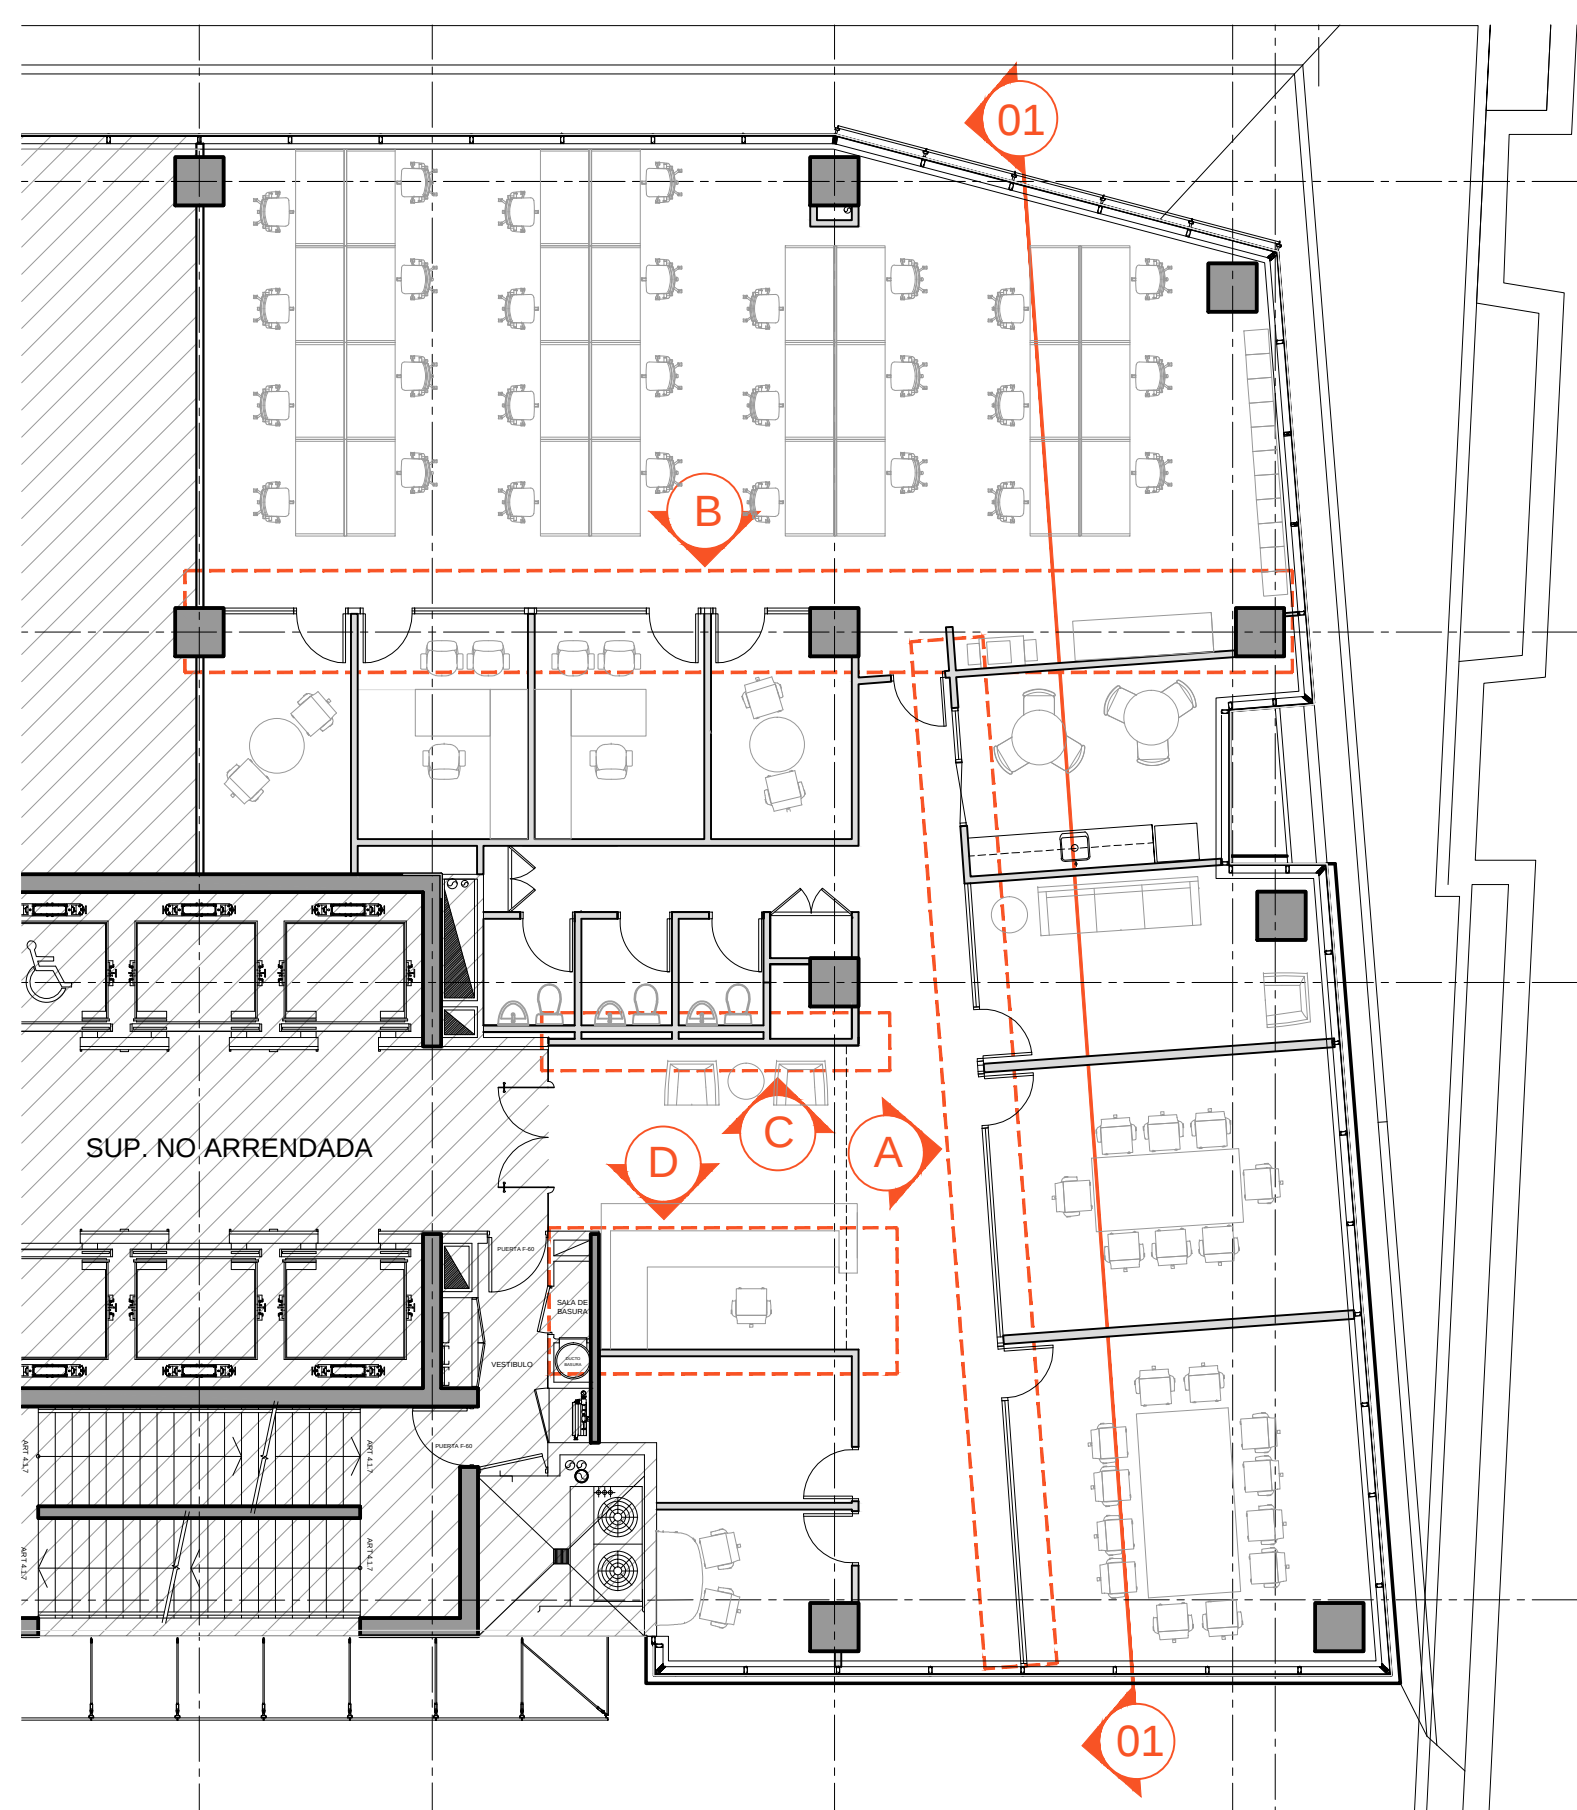

ELEVACION D - OFICINAS Y SALAS DE REUNION Esc 1.50

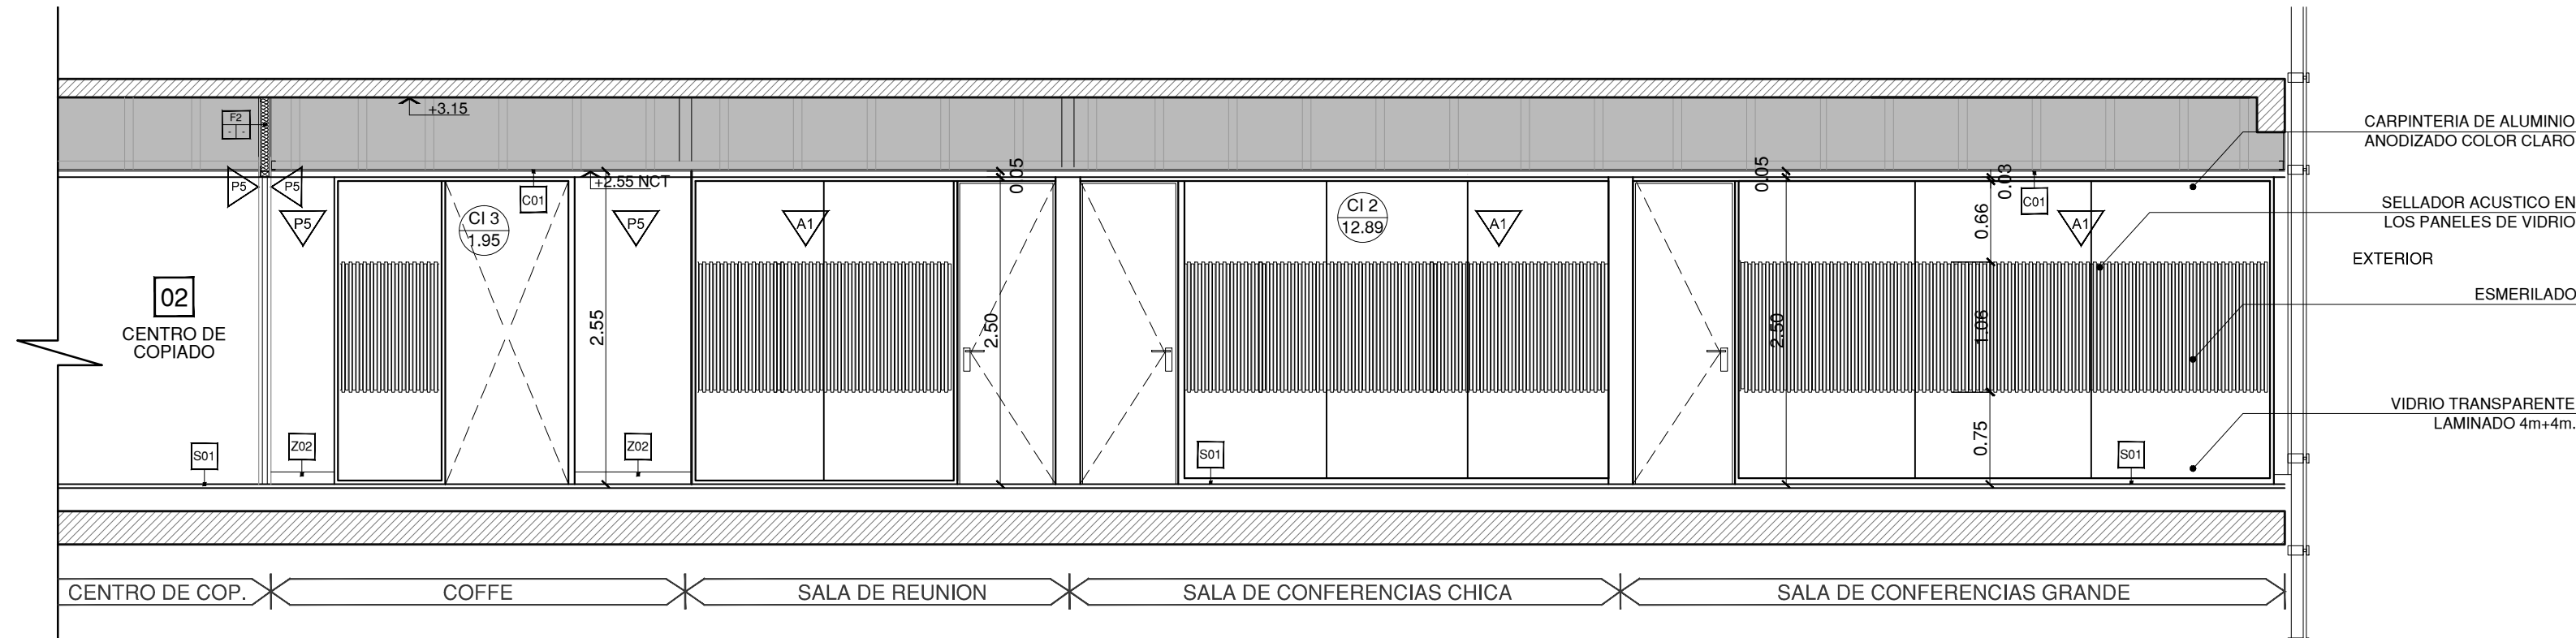

CORTE I-I - OFICINAS Y SALAS DE TRABAJO Esc 1.50

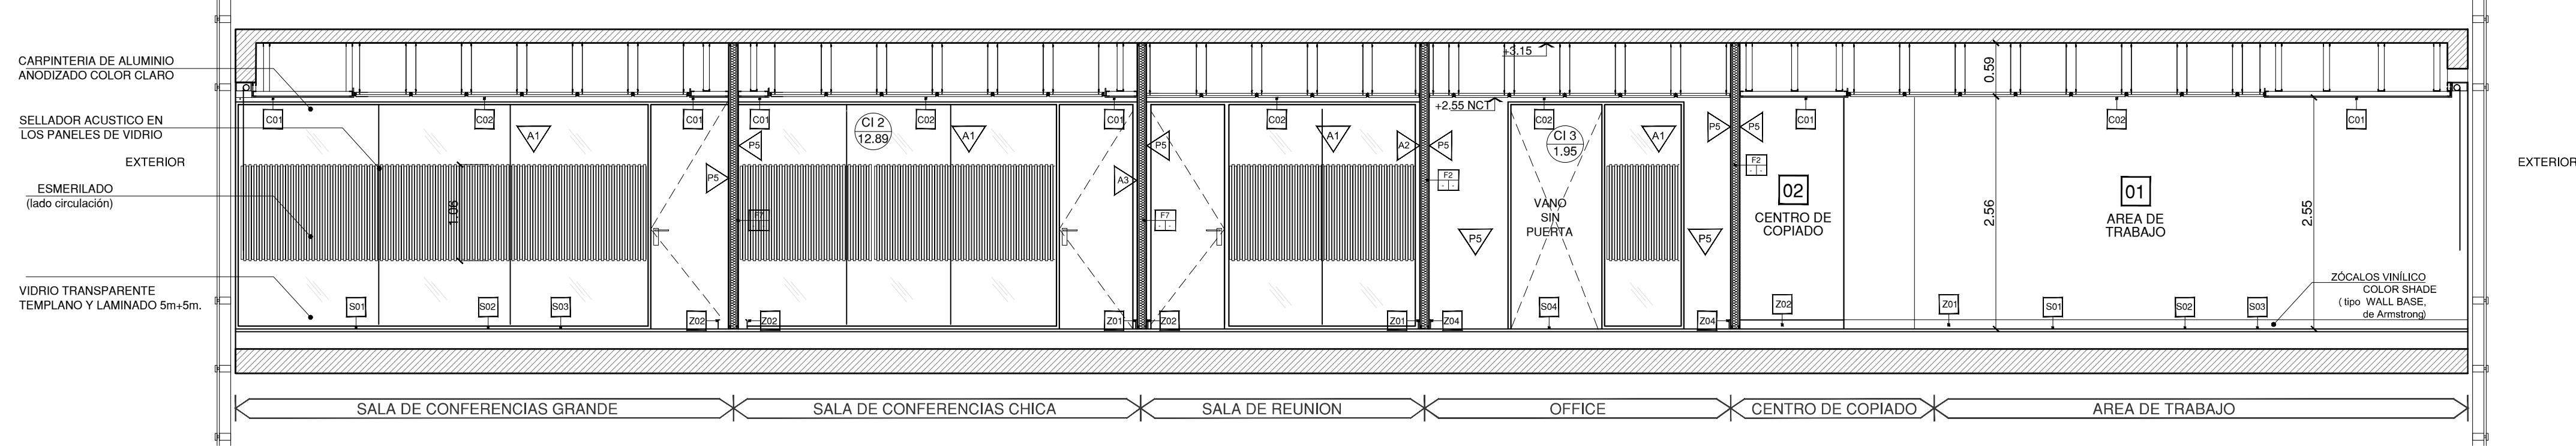

MUROS	TERMINACIONES	CIELORRASOS	SOLADOS	ZOCALOS				
F1 Taque de Yeso-Carton C/Estructura metalica galvanizada lavana de 60mm C/Planchas de yeso-carton de 15mm+10mm POR CADA LADO.	A SEÑALÉTICA INSTITUCIONAL. VER PLANO ORH-AR-TE-01	C01 CIELORRASO DE PLACA DE YESOCARTON DE 1MM	S01 ALFOMBRA DE ALTO TRANSITO - MCHAWK COLBEATS. DARK GRAY. INKVELL 985. MÓDULO DE 61 X 61.	Z01 ZOCALO DE MDF Pintado igual color que mrm. (ver plano de terminaciones ORH-AR-TE-01-02)				
F2 Taque de Yeso-Carton C/Estructura metalica galvanizada lavana de 60mm C/Planchas de yeso-carton de 15mm+10mm POR CADA LADO + Aslacion en lana de Vidrio AISLAN.	P PINTURA LATEX ACRILICA INTERIOR MATE BENJAMIN MOORE Ver plano ORH-AR-TE-01	C02 GEL OPAL SO MÓDULO MODELO SAND MEDIO 61x61cm DE FIBRA MINERAL. CANTO REBAJADO	S02 ALFOMBRA DE ALTO TRANSITO - MCHAWK COLBEATS. LIGHT GRAY. BRUSHED METAL 976	Z04 ZOCALO DE PORCELANATO PULIDO COLOR GREY H=10cm				
F3 Taque de Yeso-Carton C/Estructura metalica galvanizada lavana de 60mm C/Planchas de yeso-carton de 15mm+10mm EN UN SOLO LADO	R1 REVESTIMIENTO CERAMICO 30 X 60 cm COLOR BLANCO BRILLANTE RECTIFICADO (proveedor m)		S03 ALFOMBRA DE ALTO TRANSITO - MCHAWK COLBEATS. ACCENT BLUE. JAZZ 546					
F4 PARED PROVISTA POR LOCADOR (YA EJECUTADA)	R2 REVESTIMIENTO MOSAICO DE VIDRIO 32.7 x 32.7 cm (2.5 x 2.5) COLOR MEZCLA AZUL-CELESTE (proveedor m)		S04 PORCELANATO PULIDO COLOR GREY 60x 60 cm (m)					
F5 Taque de Yeso-Carton C/Estructura metalica galvanizada lavana de 60mm C/Planchas de yeso-carton de 15mm+10mm POR CADA LADO. RESISTENTE A LA HUMEDAD.			S05 PISO TECNICO CON TERMINACION VINILICA. COLOR A DEFINIR					
F6 Taque de Yeso-Carton C/Estructura metalica galvanizada lavana de 60mm C/Planchas de yeso-carton de 15mm+10mm EN UN SOLO LADO. RESISTENTE A LA HUMEDAD.			S06 FLUJE METALICO EN CAMBIO DE PAVIMENTOS DE 25 X 4 MM					
F7 Taque de Yeso-Carton C/Estructura metalica galvanizada lavana de 90mm C/Planchas de yeso-carton de 15mm+10mm POR CADA LADO + Aslacion en lana de Vidrio AISLAN.								



PROPIETARIO

ARQUITECTO A CARGO

Firma Rep. Legal Firma Arqto. a cargo
DIRECCION MUNICIPAL

CONSTRUCCION Y AS BUILT



Vistas
Corte

NOTA: Todas las medidas se verificaran en obra

ARCHIVO: ORH-AR-VI-01.dwg

ESCALA: 1.50

SECTOR:

PLANTA

VERSION: 03

FECHA: 02-12-13

LAMINA N°

ORH-AR-VI-01-03