


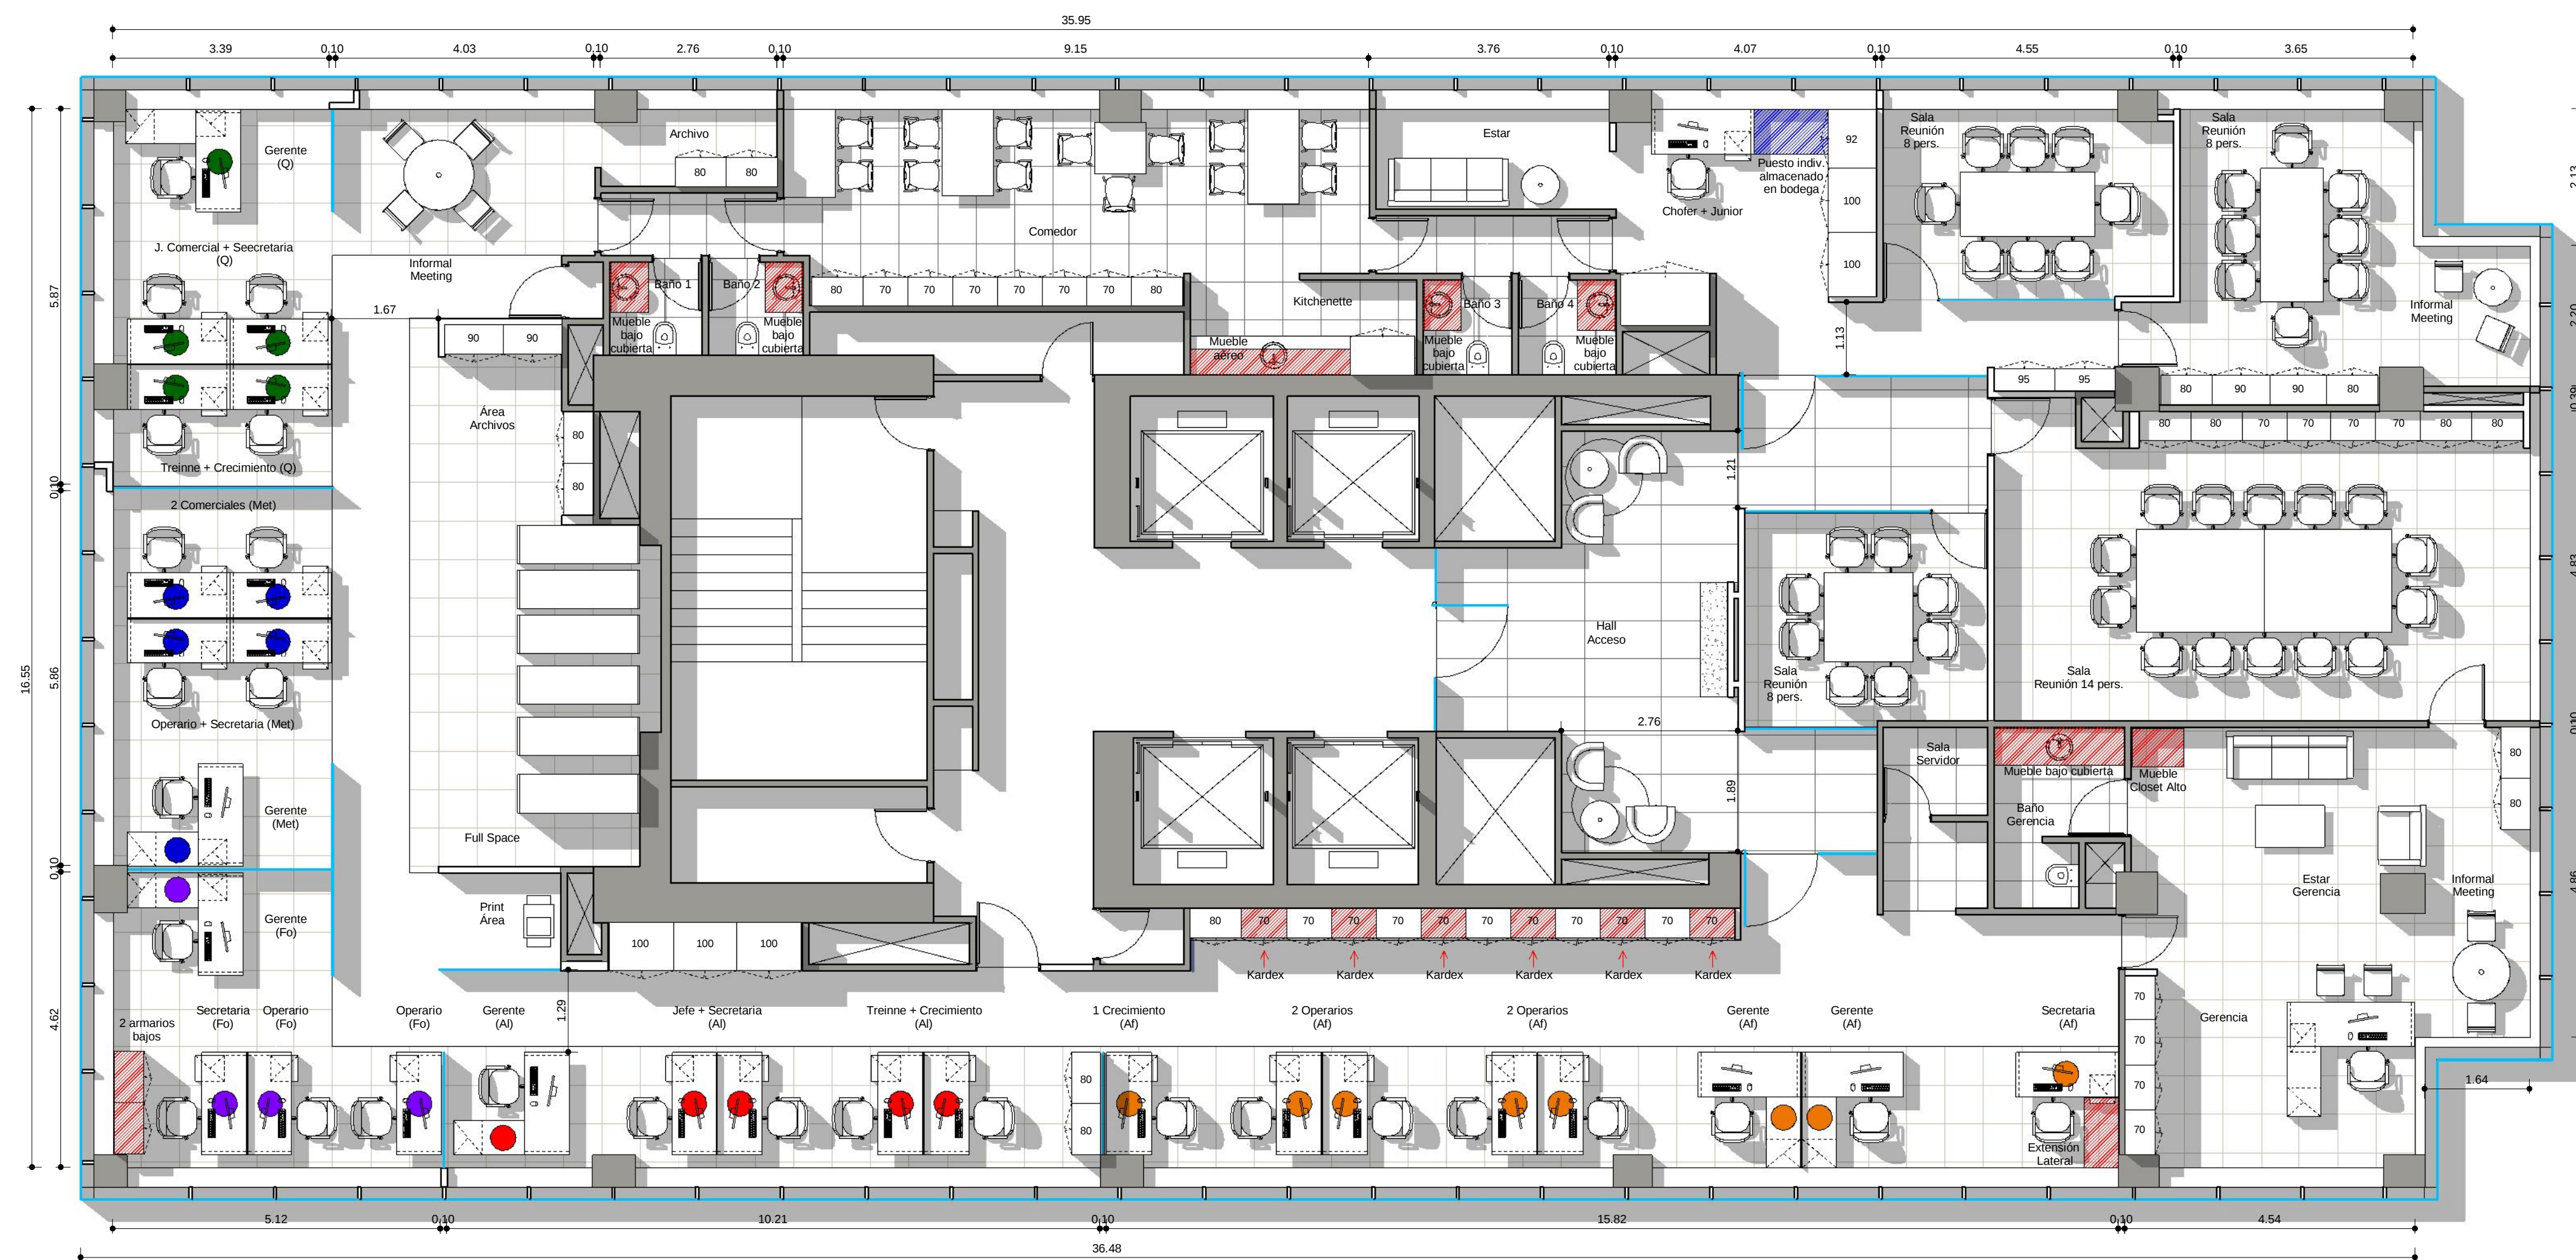

REFERENCIAS TABIQUERIA

- TABIQUE YESO CARTÓN
- TABIQUE VIDRIADO
- MURO EXISTENTE

REFERENCIAS ÁREAS

- QUÍMICOS
- METALES
- FORESTAL
- ALIMENTOS
- ADM. Y FINANZAS

RECINTOS

Sala de Reuniones - 14 personas	01
Sala de Reuniones - 8 personas	03
Informal Meeting	02
Estar	02
Privado	01
Copy Área	01
Baños	05
Server	01
kitchenette	01
Comedor	01
Full Space	01
Archivo Área	02
Área Proyecto	490 m²

PROGRAMA

Puestos operativos	17
Puestos gerenciales	07
Puestos flotantes	02
Puestos previsión crecimiento	04
TOTAL	30

- Adicionales
- Reubicado



MARUBENI

PLANO	Planta Layout As-Built
ESCALA	1:75
FECHA	Marzo 2014
PROYECTISTA	Sebastian Betancourt
NOTAS	-

Todas las medidas se verificarán en obra.

El proyecto y el diseño indicados en este plano son propiedad intelectual de Contract S.A. Está prohibida su utilización total o parcial sin la expresa autorización escrita de la empresa.