


CARACTERÍSTICAS TÉCNICAS DE LAS EVAPORADORAS				
IDENTIFICACION	EQ-01	EQ-02	EQ-03	EQ-04
MARCA	TRANE	TRANE	TRANE	CARDIFF
MODELO	MWW0524G	MWW0524G	MWW0524G	CBS4-36H
TIPO	SPLIT PARED	SPLIT PARED	SPLIT PARED	SPLIT P/CYCOND
CAPACIDAD TÉRMICA TOTAL				
FRIO (Kcal/h)	6000	6000	6000	8789
CALOR (Kcal/h)	6000	6000	6000	9878
VOLUMEN DE AGUA	850	850	850	2200
TEMP DE ENTRADA DE AGUA (°C)	NA *	NA *	NA *	NA *
PRECISION ESTÁTICA (Pa)	NA *	NA *	NA *	37
CONSUMO NOMINAL **	FRIO (W)	2277	2277	3180
CALOR (W)	2150	2150	2150	3175
ALIMENTACION ELECTRICA (V/Hz)	220V/50	220V/50	220V/50	380V/50
REFRIGERANTE	410	410	410	410
DIMENSIONES - alto anchoprof (mm)	315/1007/220	315/1007/220	315/1007/220	250/913/680
FILTROS	LICE ***	LICE ***	LICE ***	LICE ***
PESO (Kg)	13	13	13	67

* NO APLICA
** ESTE VALOR CORRESPONDE A LA SUMA DE CONSUMOS DE EVAPORADORA Y CONDENSADORA
*** LAVABLE / CATALÍTICO / ELECTROSTÁTICO

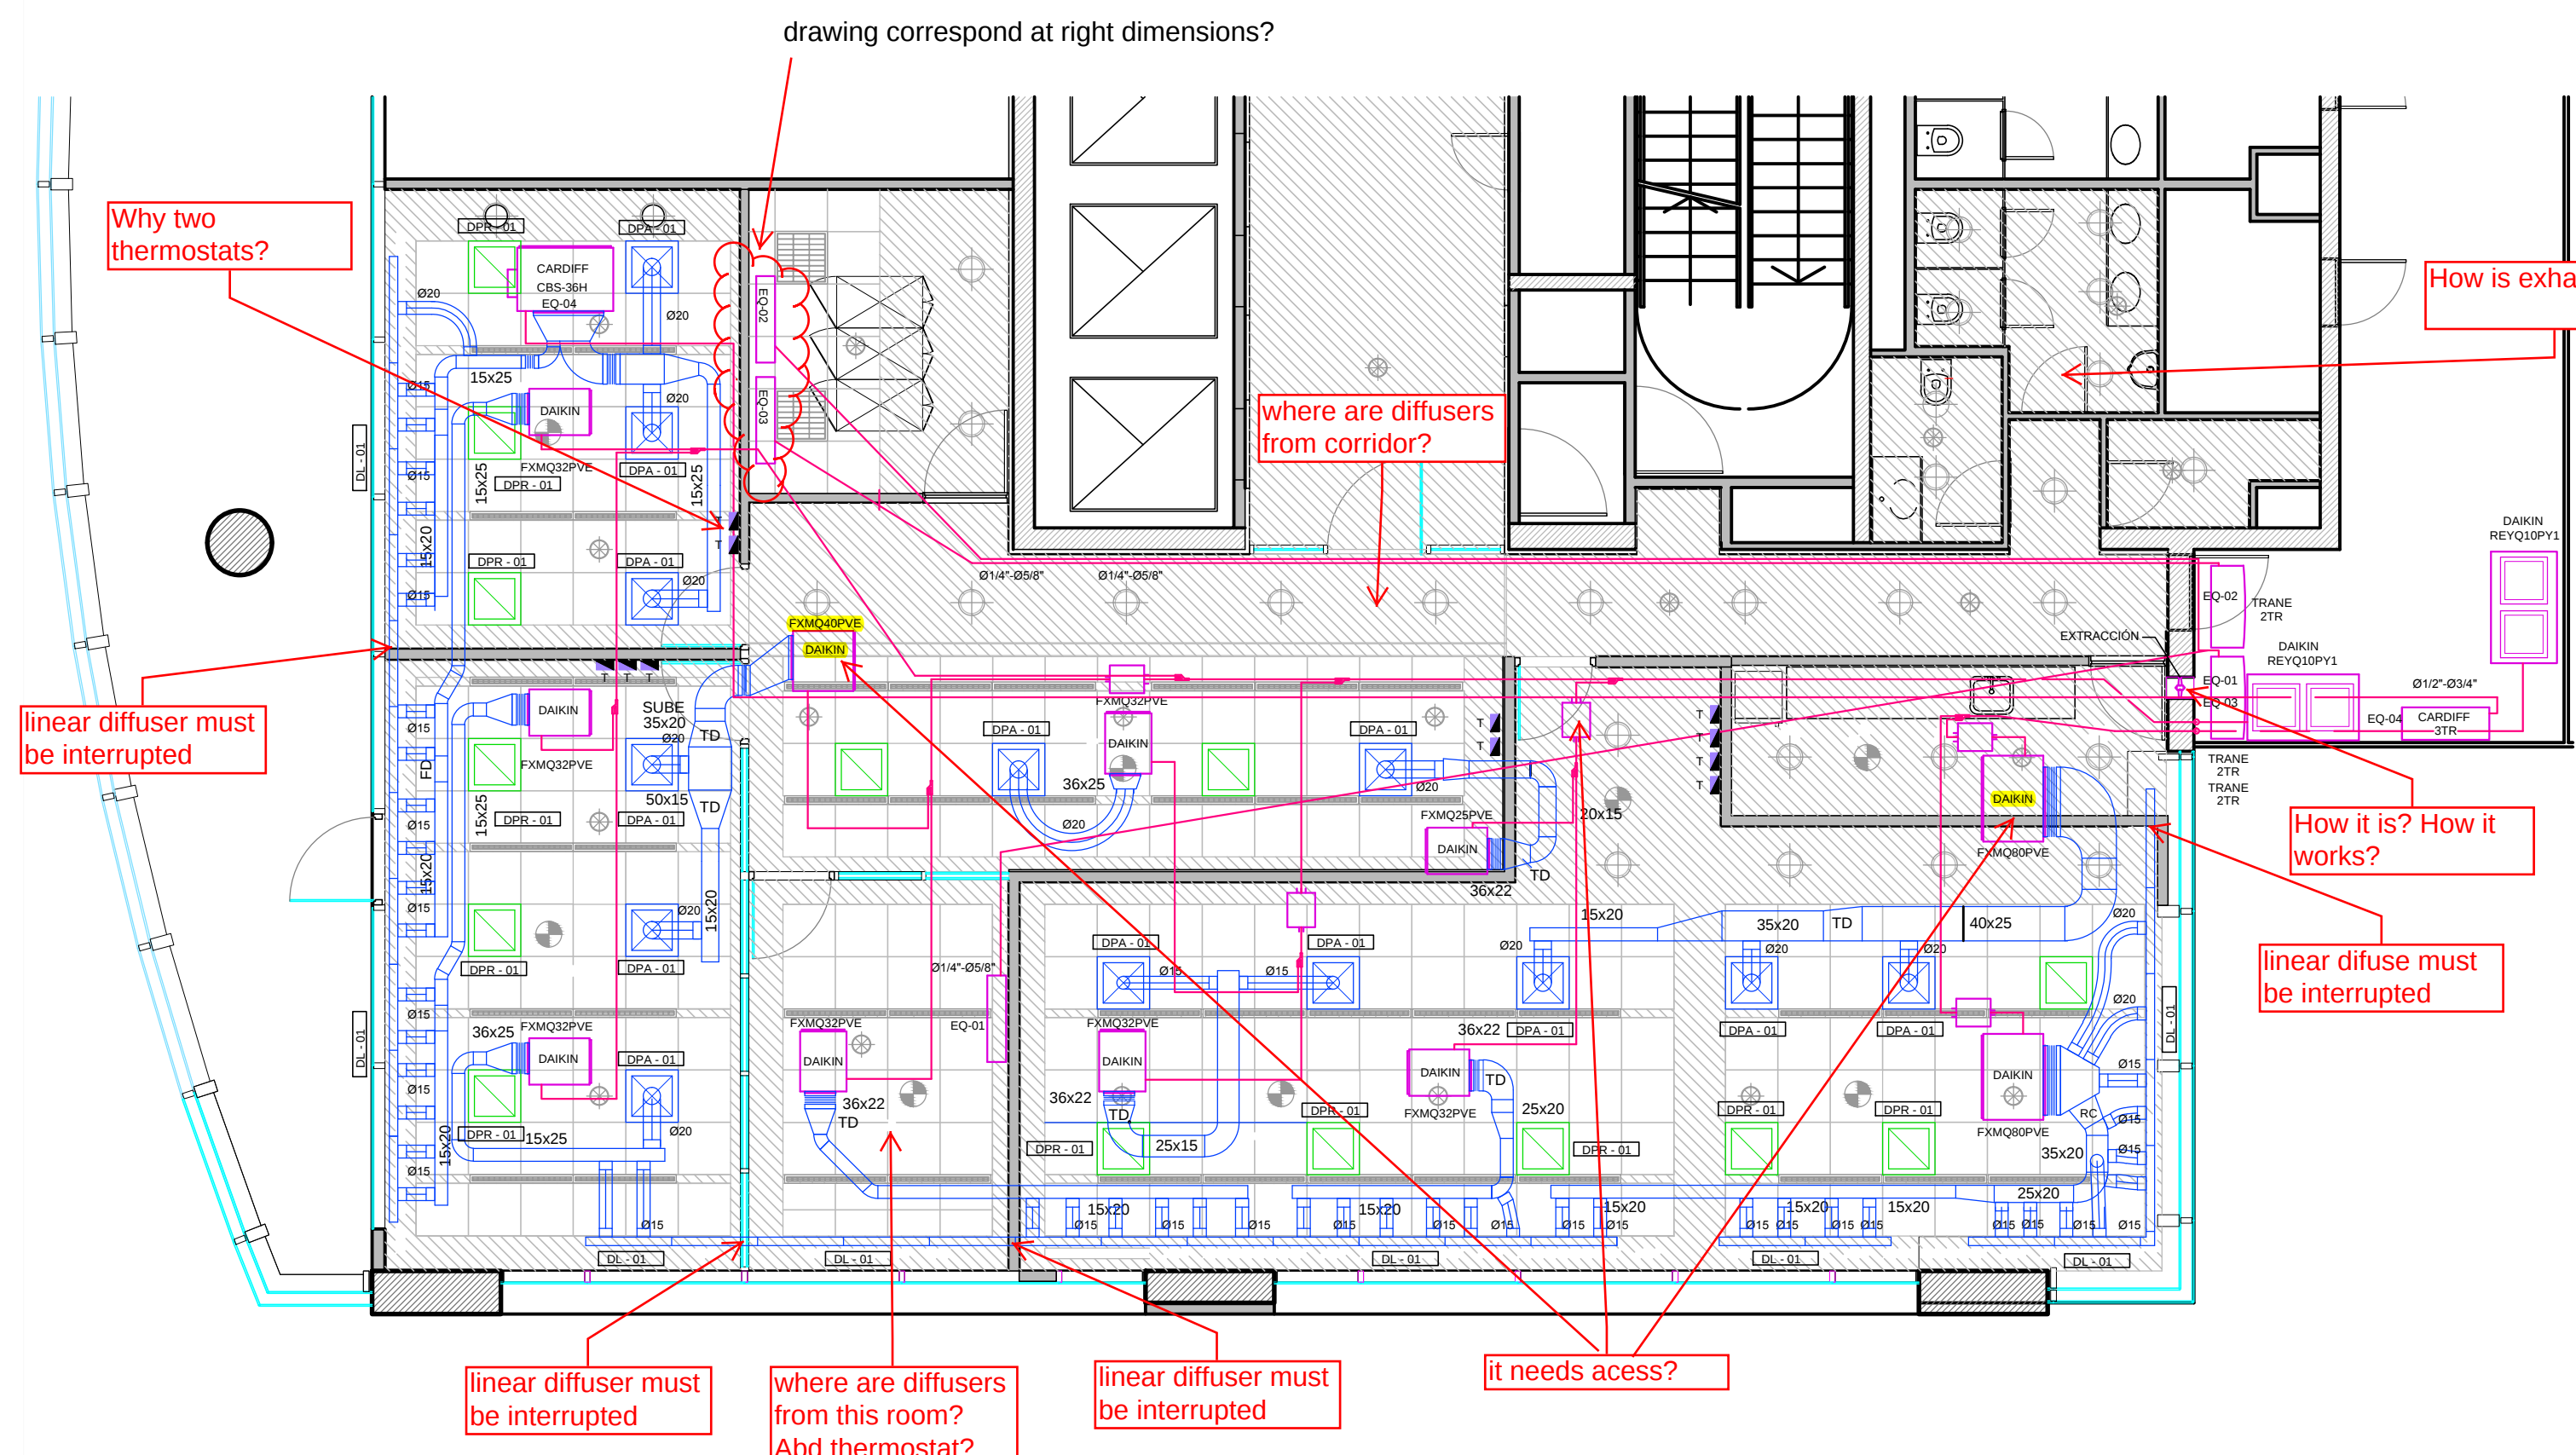

- | | |
|---|-----------------------------|
|  | CARGO DOBLE DE ALIMENTACION |
|  | CONDUCTO DE ALIMENTACION |
|  | DUPLOR LINEAL PERIMETRAL |
|  | DUPLOR 8550D |
|  | RETORNO |
|  | UNIDAD INTERIOR AA |
|  | CANA RS |
|  | TERMOSTATO |
|  | EXTRACCION |



Todas las medidas se verificarán en obra.

contract | Una empresa
socio del grupo
PLANET
Espacios de Trabajo

Tucumán 117, Piso 7 (C1049AAC)
Buenos Aires,
Argentina
Tel/Fax +54-11-4516-0722
info@contract.com.ar
www.contract.com.ar